


Samþykkt þann  
 22 APR. 1997  
 Byggingafulltrúinn í Hafnarfirði  
 Erlendur Hjálmarsson

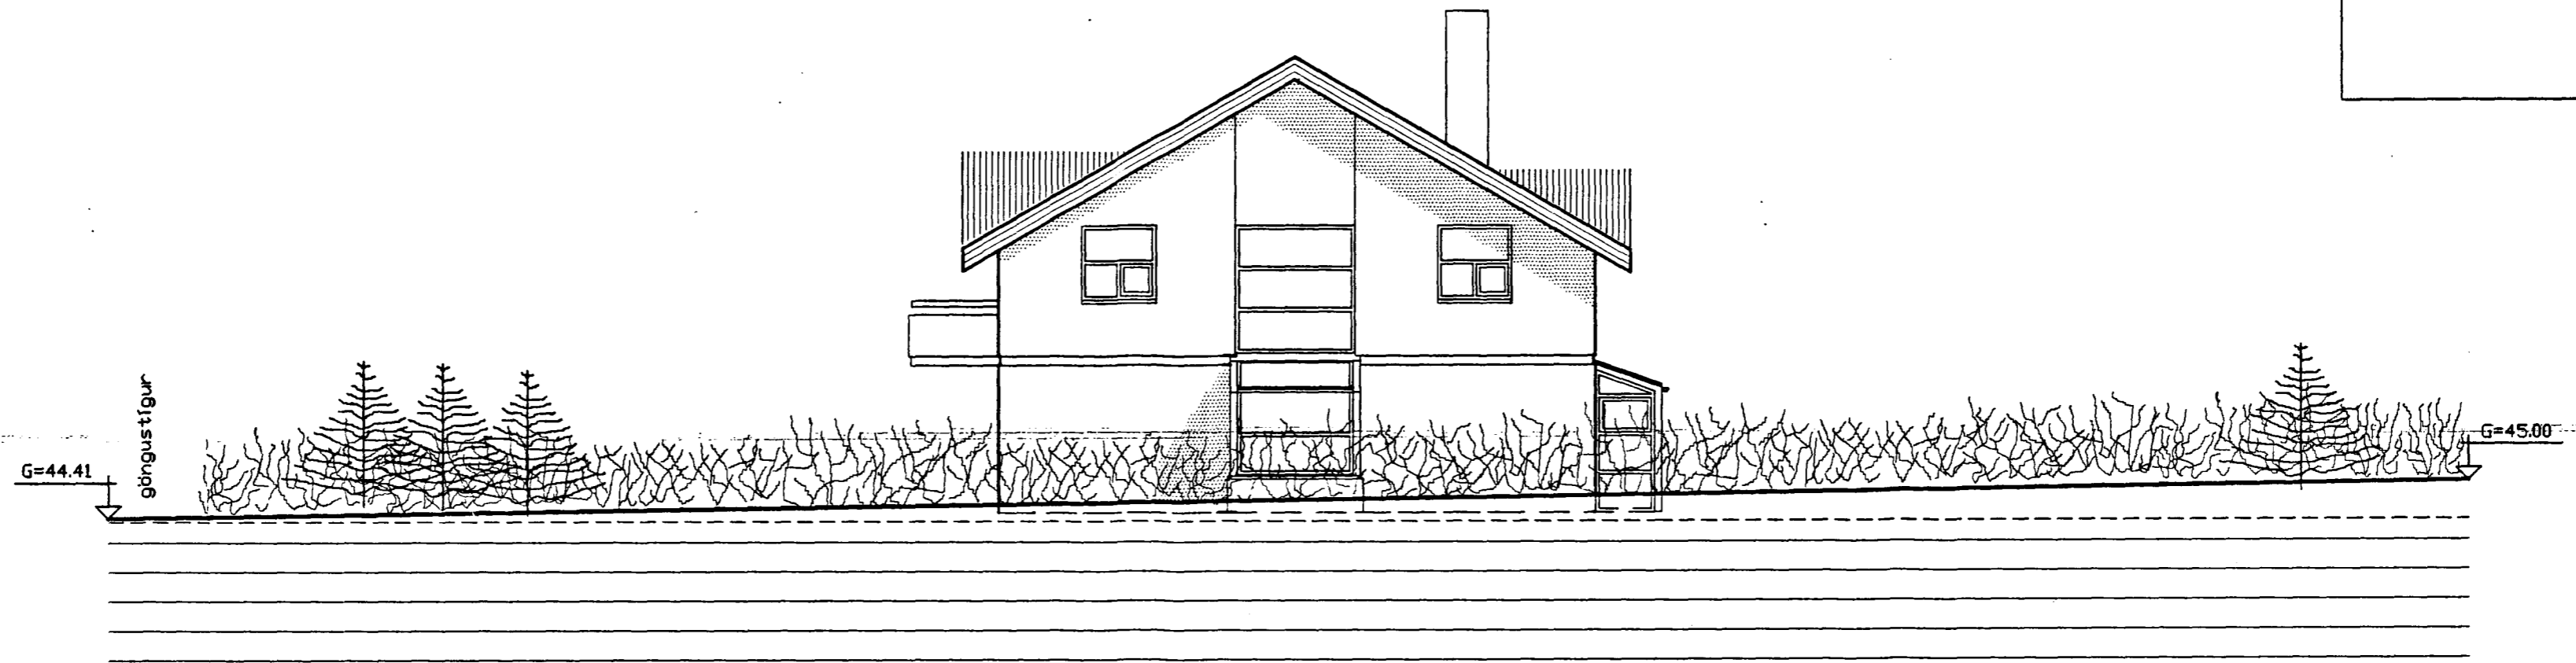

Útlit vestur



Útlit austur

E F S T A H L í Þ 1, 3 0 G 5 Hafnarfirði

Útlit austur og vestur	kvarði 1:100	telkn. nr. 5
Ingl Gunnar Þórðarson byggingafræðingur bfi Safamýri 87 Reykjavík sími 568 3523	dags. 07. 07. '95	breytt

Breytt dags.	Eðli Breytinga	Breytt dags.	Eðli Breytinga	Breytt dags.	Eðli Breytinga	Breytt dags.	Eðli Breytinga
				10.04.1997	Útlit vestur sólstofa		