



GRUNNMÝND. 1:50

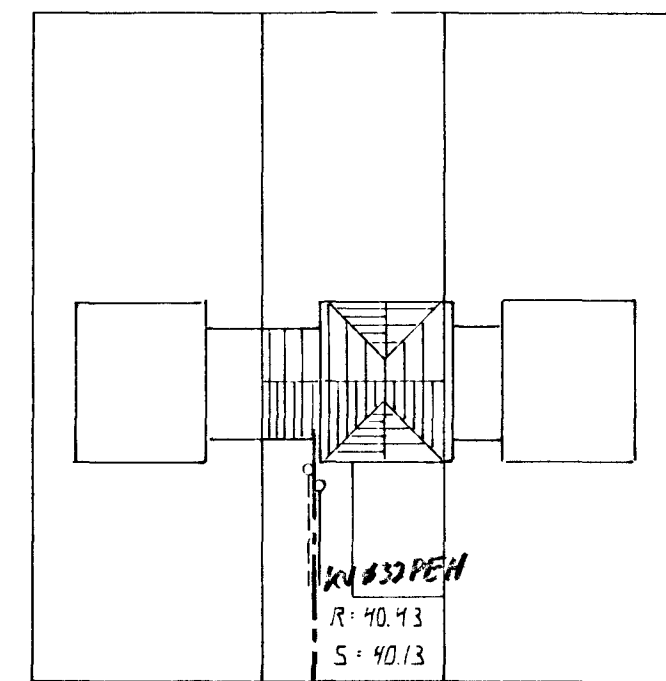

AFS TÖÐUMÝND. 1:500

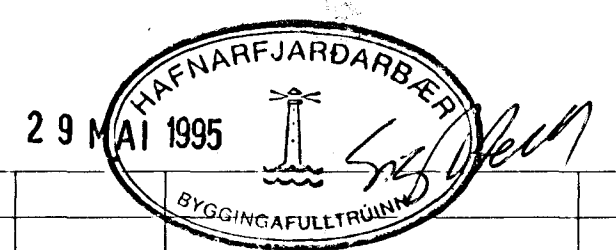

BR.	DAGS.	EDLI BR.	SIGN.

EFSTAHLIÐ 23
 HAFNARFIRÐI
 GRUNNLAGNIR

DAGS.	APRIL 95
VERK NR.	9516
TEIKN NR.	2-02
HANNAD	A.H.
TEIKNAD	A.H.
YFIRFARIÐ	

TEKNIÞJÓNUSTA
SIGURÐAR ÞORLEIFSSONAR HF