


Efstahlið 2. Hafnarfirði.

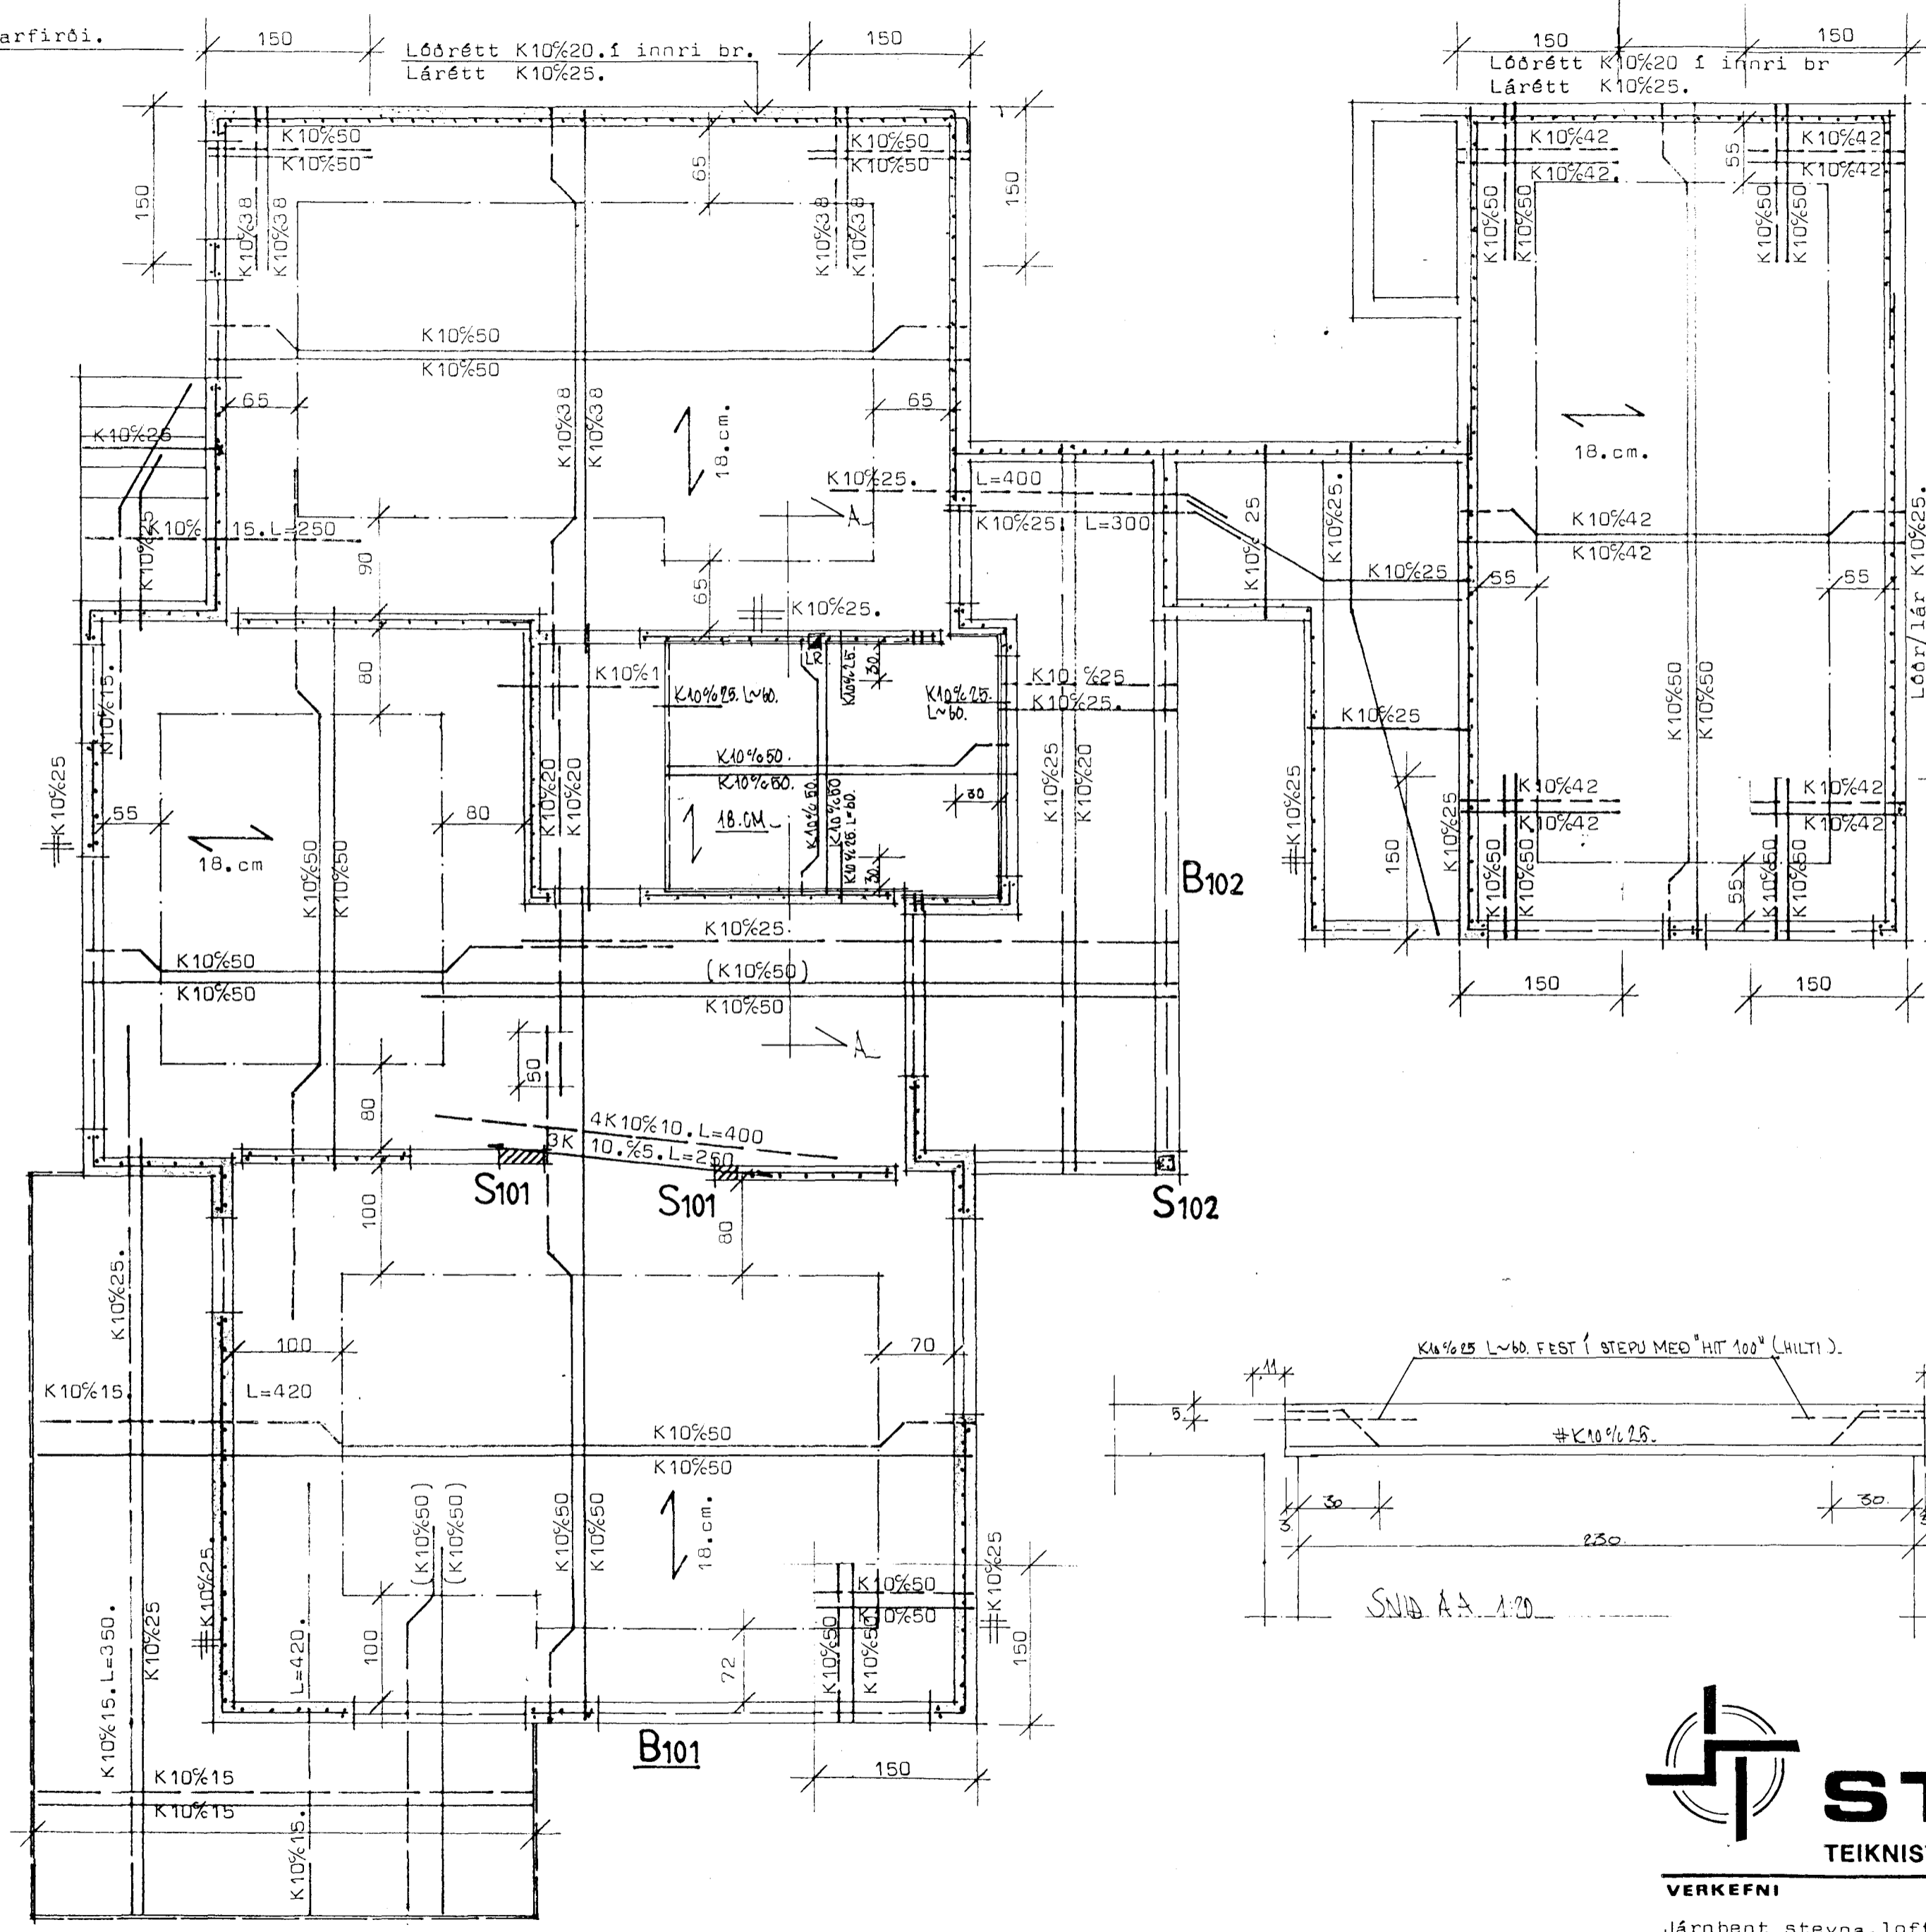


Grunnmynd Mk 1:50.

Lóðrétt K10%20 í innri br.
Lárétt K10%25.

Skýringar:
Bendistál er kambstál Ks40, auðkennt með K, og slétt stál nr 37, auðkennt með Ø. Bending í veggum merkt á grunnmynd og að auki komi 2K12 upp með og undir glugga og hurðaup en yfir op komi 3K12 nema annað sé tekið fram. Lóðréttar bendistengur séu 300.cm langar og beygist inn með efri brún plötu. Láréttar tengur ufir og undir gluga og hurðaupum, nái 60.cm útfyrir op eða samfelld um fleiri op.
Í plötum beygist önnur hver bendistöng upp í efra borð, í þeirri fjarlægð frá steypum undirstöðuvegg, sem merkt er á teikningu. Bil milli bendistanga eru gefin í cm milli þeirra stanga innbyrði og uppbyggðra stanga innbyrðis, mælt milli stangamiðja.
Steypa sé S250 skv 1ST 10.
Sigmál steypu 6-8.cm.
Loftinnihald 5-6 %.
v/s-hlutfall ≤ 0,55.
Minnsta sementsmagn í steypu 300.kg/m³.

Mærkingar.
 Neðsta bendilag í plötu leggist samsíða merki.
 Bending í neðra borði plötu.
 Bending í efra borði plötu.
 18 Plötubykkt.

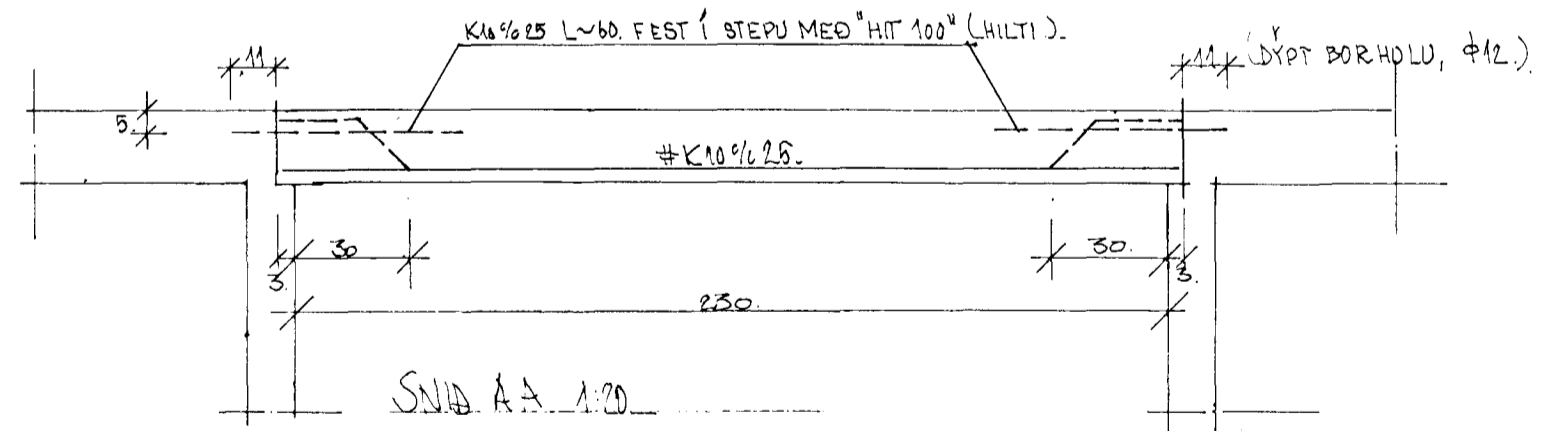

Byggingafulltrúi Hafnarfirðar
Algreitt þann
11 DES. 1997
Sigurbjarnur Halldórsson

STADALHÚS
TEIKNISTOFA SÍÐUMÚLA 31 SÍMI: 813141 FAX: 813149

VERKEFNI	DAGS.	feb. 1995.	VERK NR
Járnhent steypa, loft yfir kjallara.	MKV.	1:50	
Efstahlið 2. Hafnarfirði.	BR. Dát. og sk. p. km.		
	BLAD NR	2.02.1.	94-23.

Sigurbjarnur Halldórsson