EFSTAHLÍÐ 2

Hafnarfirði

Samþykkt að heimila breytinguna ~~skv. br.~~ þann
04 DES. 1997
Áritaðir uppdrættir með samþykki byggingarnefndar verða afhentir að verki loknu. KP.

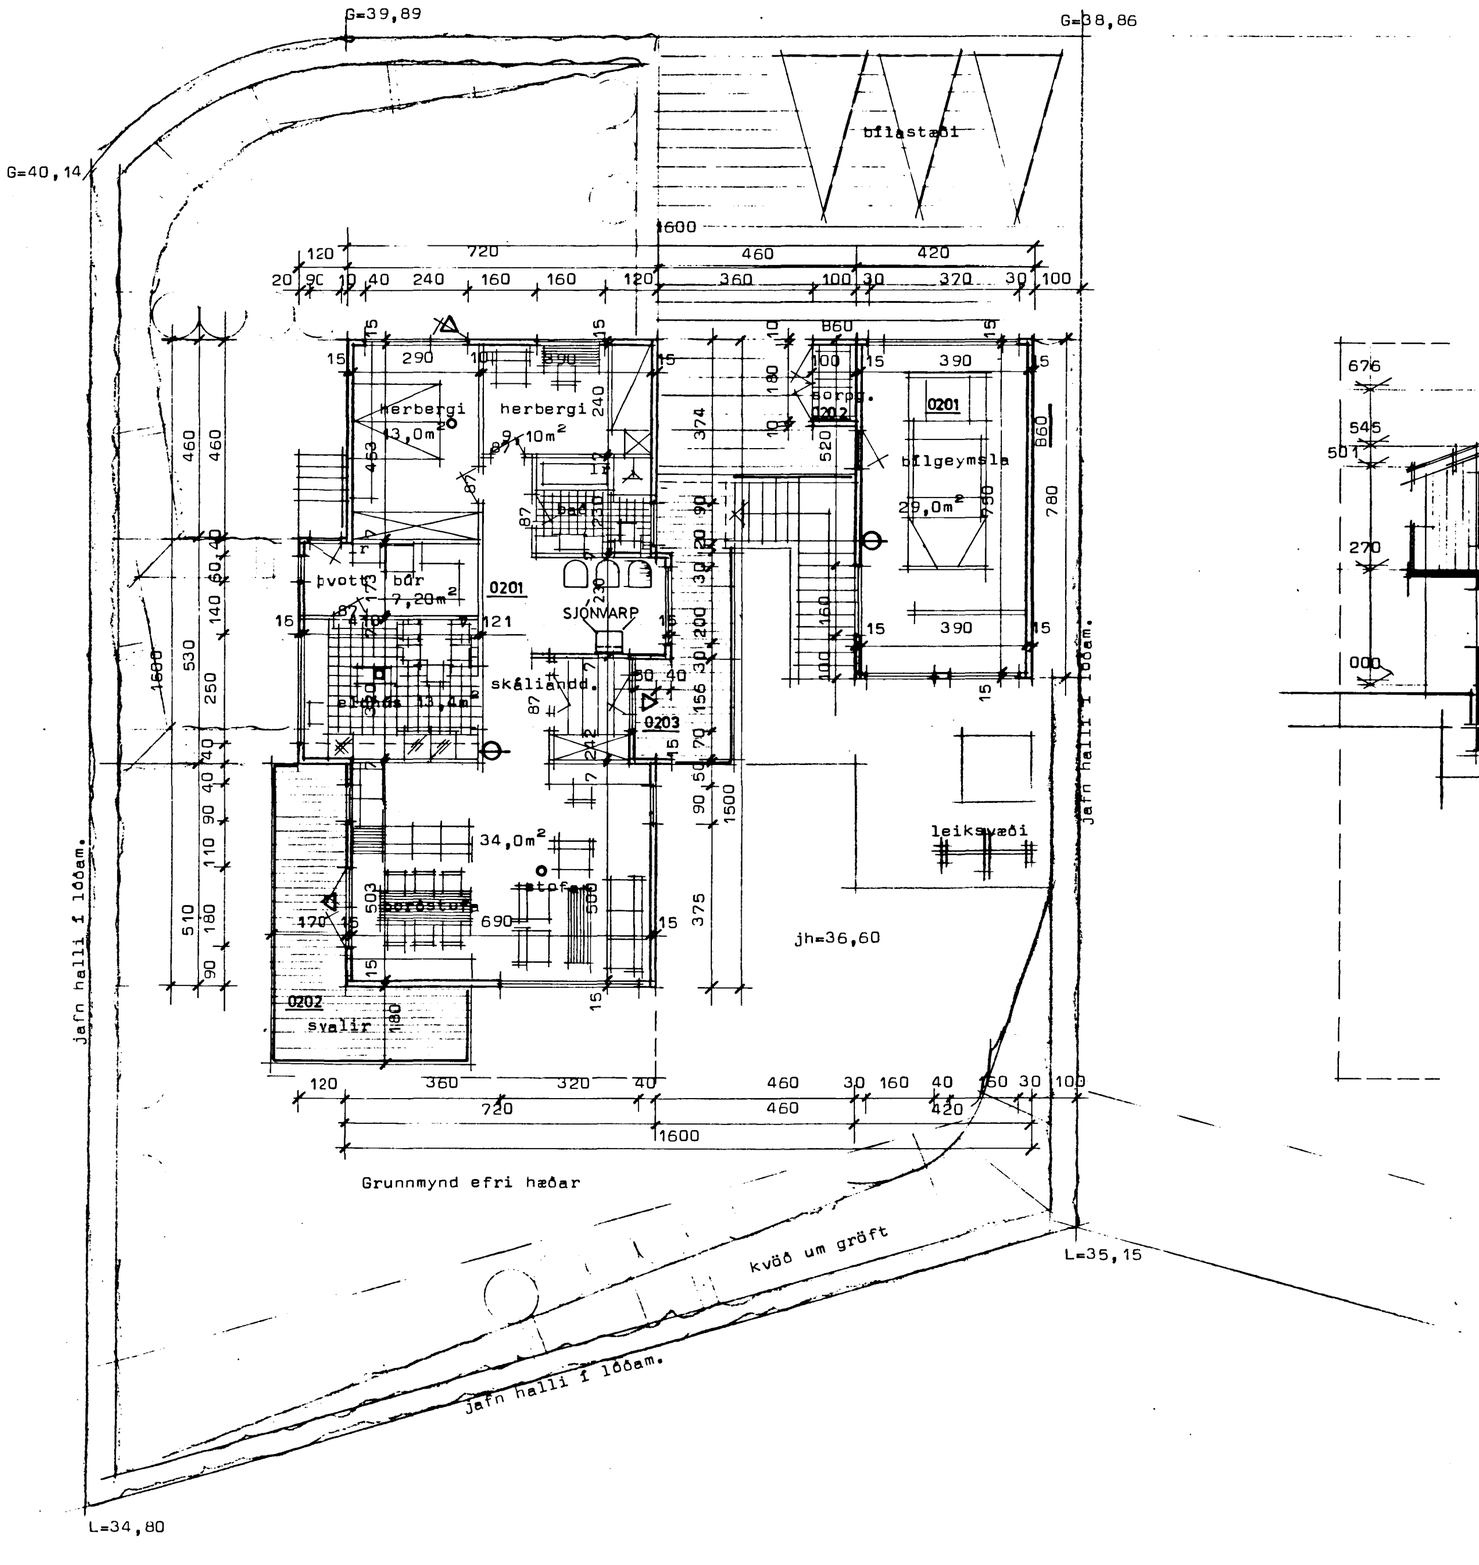

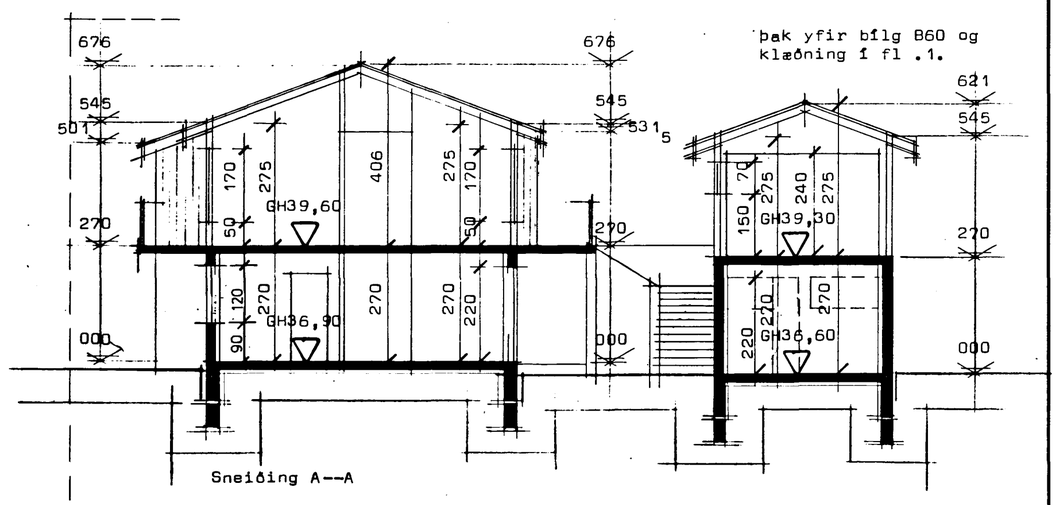

Merkingar:

- Neyðarútgangur
- Reykskynjari
- Eldvarnarteppi
- Handslökkvitæki

STAÐALHÚS BR: JÚLÍ 1997: Sigurður P. Kristjánsson
nóv'97 Sigurður P. Kristjánsson

VERKEFNI	DAGS. júlí 1994	VERK NR
Grunnmynd efri hæðar og sneiðing	MKV. 1:100	94-1
Efstahlíð 2 Hafnarfirði	BR. júní 95	
	BLAÐ NR 1.02	