
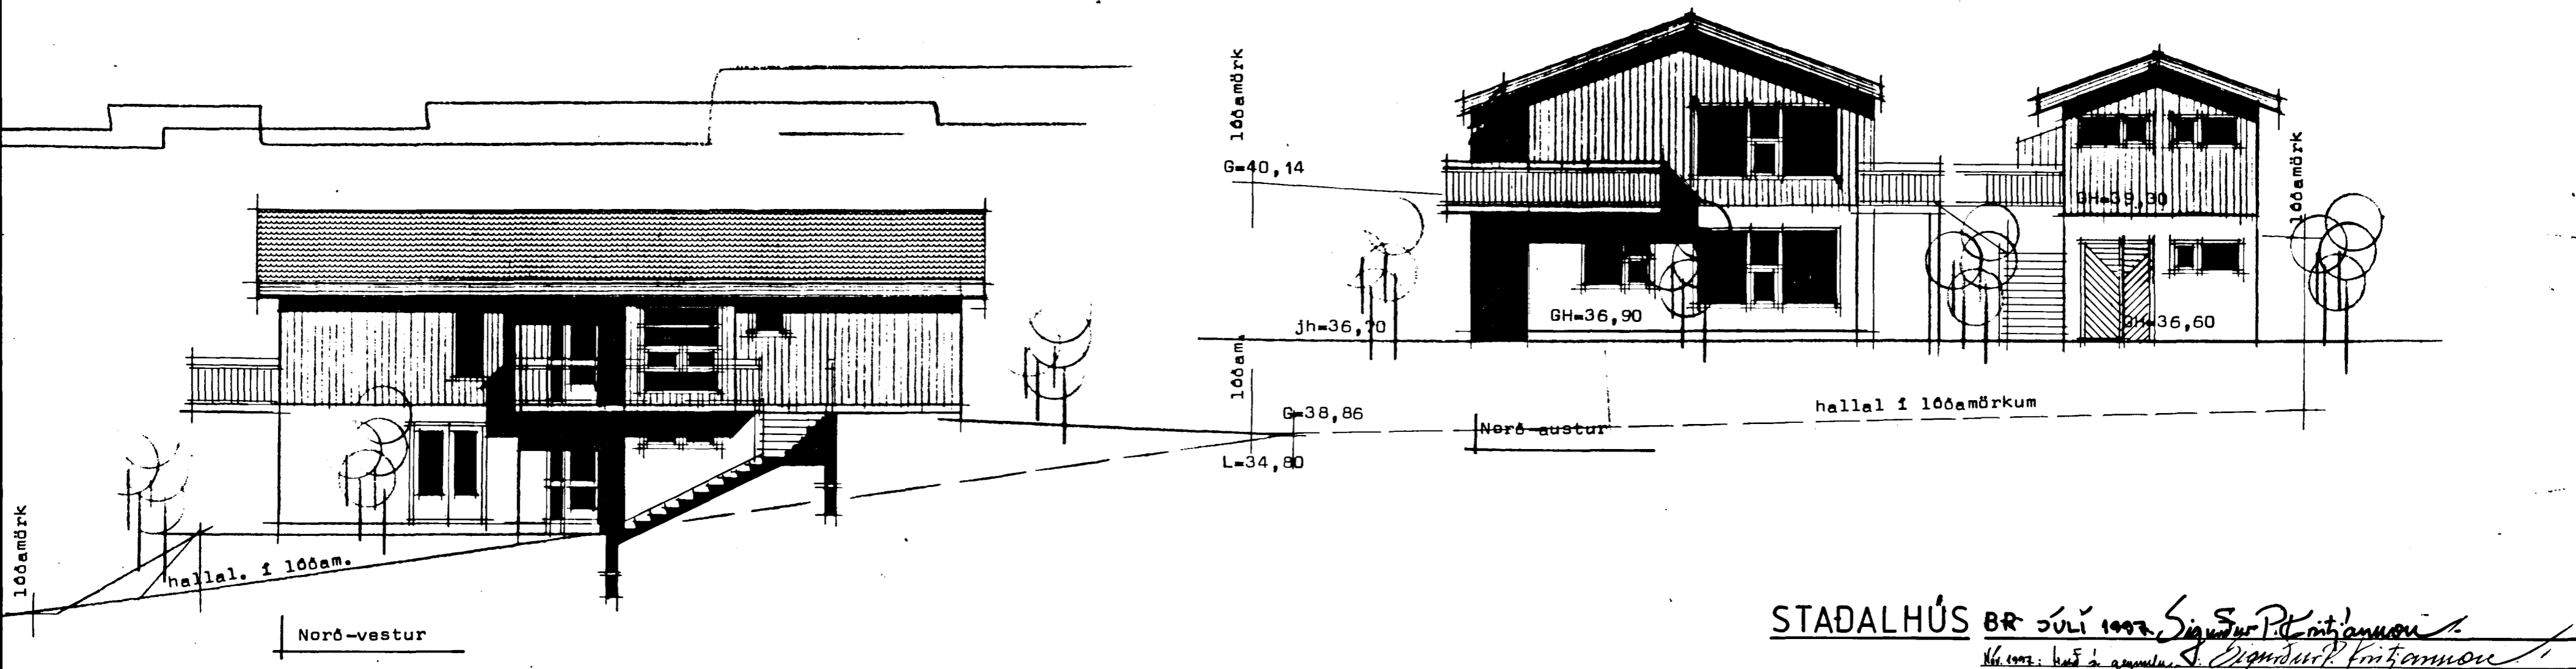


Efstaflíð 2 Hafnarfirði

Samþykkt að heimila breytinguna á ~~ástandi~~ þann
 04 DES. 1997
 Áritaðir uppdrættir með samþykki bygginganefndar verða afhentir að verki loknu. *PP*

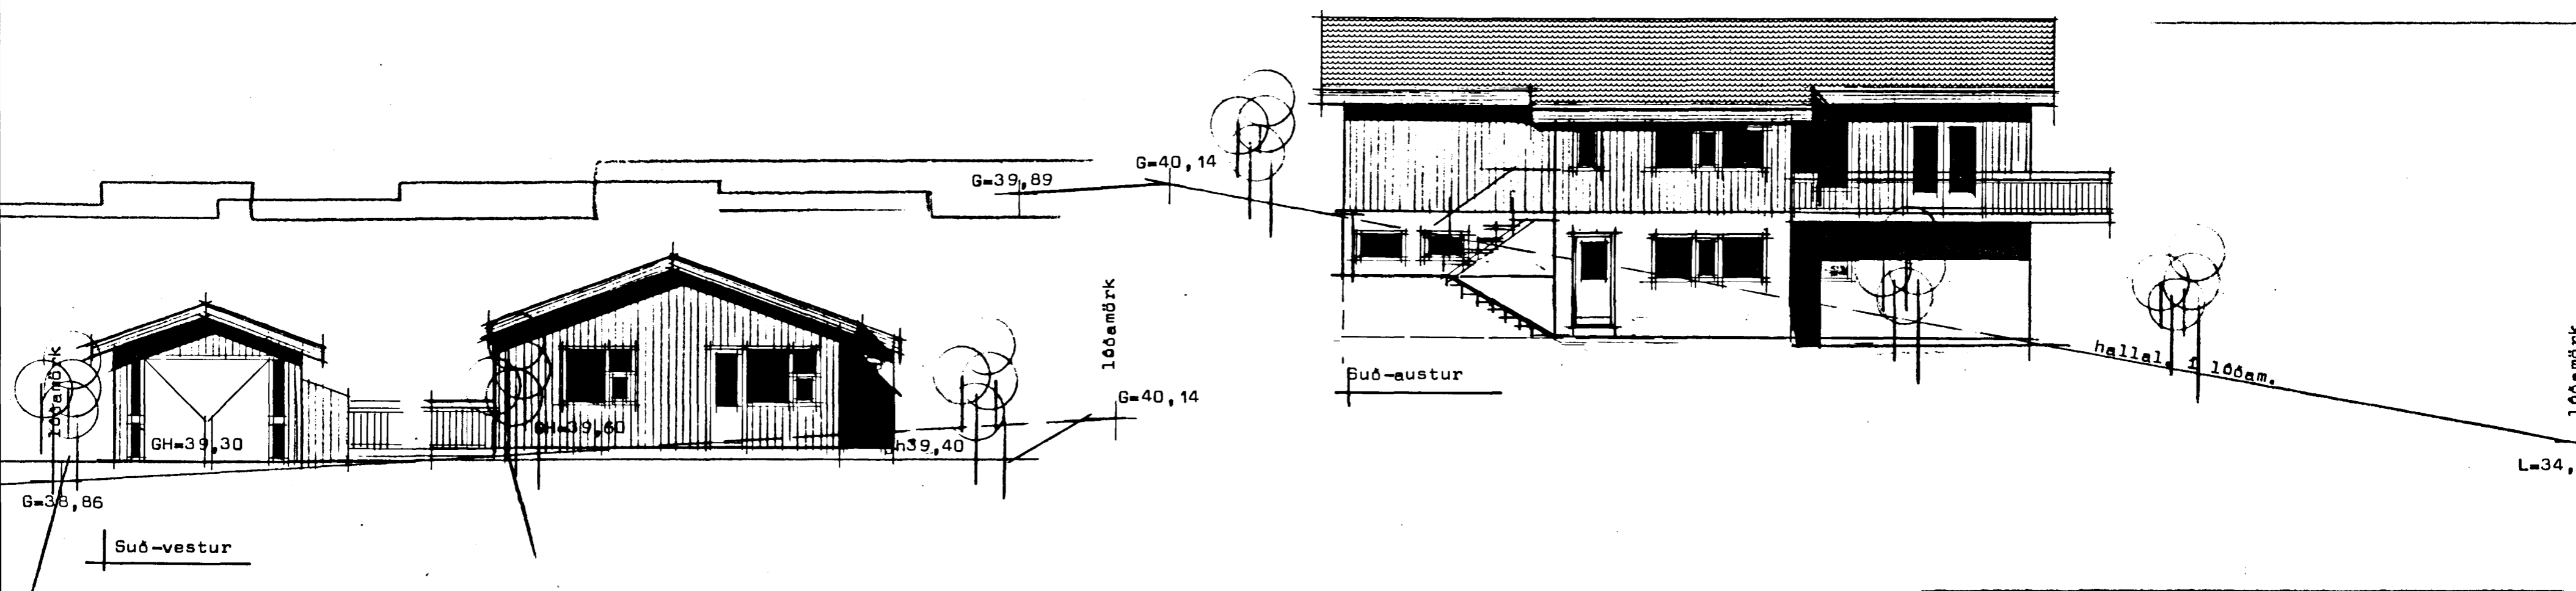

STADALHÚS BR JÚLÍ 1997. *Sigurður P. Kristjánsson*
 16.002. hús á gopulst. S. *Egundur P. Kristjánsson*

VERKEFNI	DAGS. júlí 1994	VERK NR
Ótlitsmyndir	MKV. 1:100	94-1
Efstaflíð 2 Hafnarfirði	BR. júní 95 <i>PP</i>	
<i>Stefán Erlingsson</i>	BLAD NR 1.03	