


GRUNNMYND 1. HÆÐ . 1:50

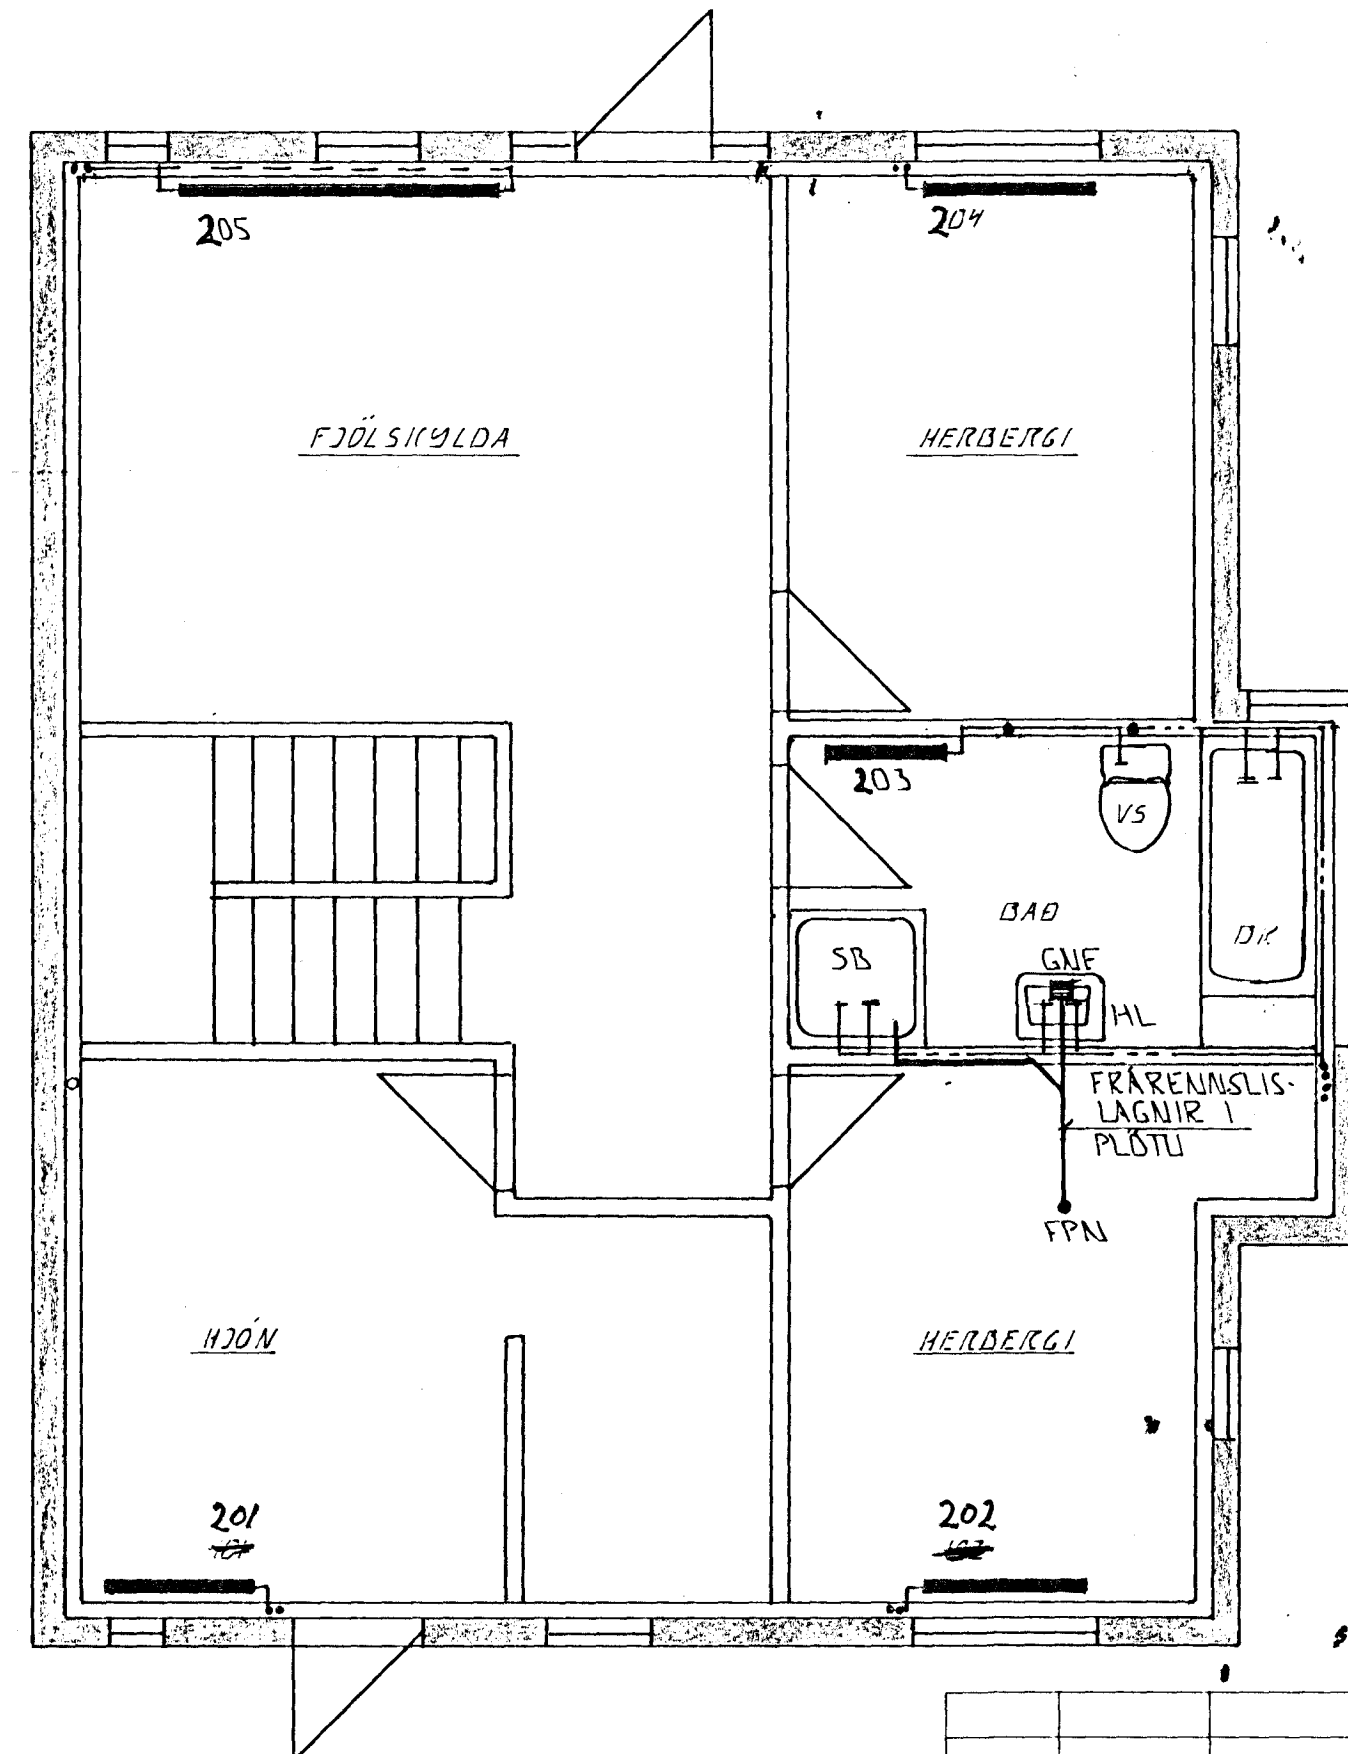

GRUNNMYND 2. HÆÐ . 1:50


**SKÝRINGAR:**

ÖLL TÁKN OG EYKINGAR EÐU SKV. ÍSLENSKUM STADLI, ÍST. LN.  
 GERT ER HÁÐ FYRIR AÐ EINGANGUN HÚS EÐ SKV. BYGGINGARSAHÁHYKKT. EINGANGULLARVÝKKT VEGGJA 10SM OG PAKS 20 SM.  
 HITALAGNIR SKULU VERA SVARTAR JÄRNPIPUR MEÐ SKRUFUDUM TENGISTYKKJUM OG EINGANGAST MED AMK 20 MM GLEKULLARHÖLUM OG VEFJAST MED PLASTI EÐA SISALPAPPA.  
 VATNSLAGNIR SKULU VERA GALVANHÓÐADAR JÄRNPIPUR MED SKRUFUDUM, TENGISTYKKJUM OG EINGANGAST SEM HITALAGNIR. KALDAR PIPUR OG TENGISTYKKI VEFJAST FÖRST MED PLASTI EÐA SISALPAPPA.  
 Á ALLA OFNA KOMI LOFTSKRUFUR STILLITÉ OG SÖLFVIRKIR OFNOKAR.  
 OFNASTEROÐIR SKULU MÍÐAST VÍÐ HITAVEITU AÐ +40°C. ALLAR TENSINGAR AÐ OG FKA OFNUM EÐU 10MM. NEMA NINNAR EÐ GETID.

DI	SEPT'96	SB, HL, FERD, OFN 107, 105	
BR.	DAGS.	FERDIR. OFN 107 BLIRT	GH
		EÐLI BR.	SIGN.

**EFSTAHLIÐ 33**  
**HAFNARFIRÐI**

HITA - VATNS - OG FRÆMUNSLISLAGNIR

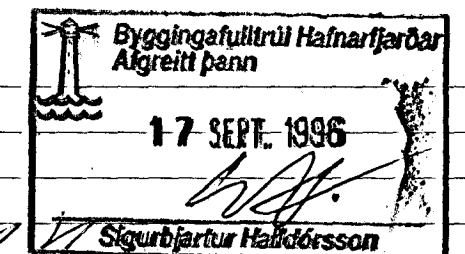

DAGS. FEI. 76  
 VERK NR. 9525  
 TEIKN NR. 2-03  
 HANNAD 4.X.  
 TEIKNAD 4.X.  
 YFIRFARIÐ

**ÁSKILIÐ, ELDRI**  
**TEIKNING ÓGILD**

**TÆKNIPJÓNUSTA**  
**SIGURÐAR ÞORLEIFSSONAR HF**