



ÚTLIT SUÐUR 1:100

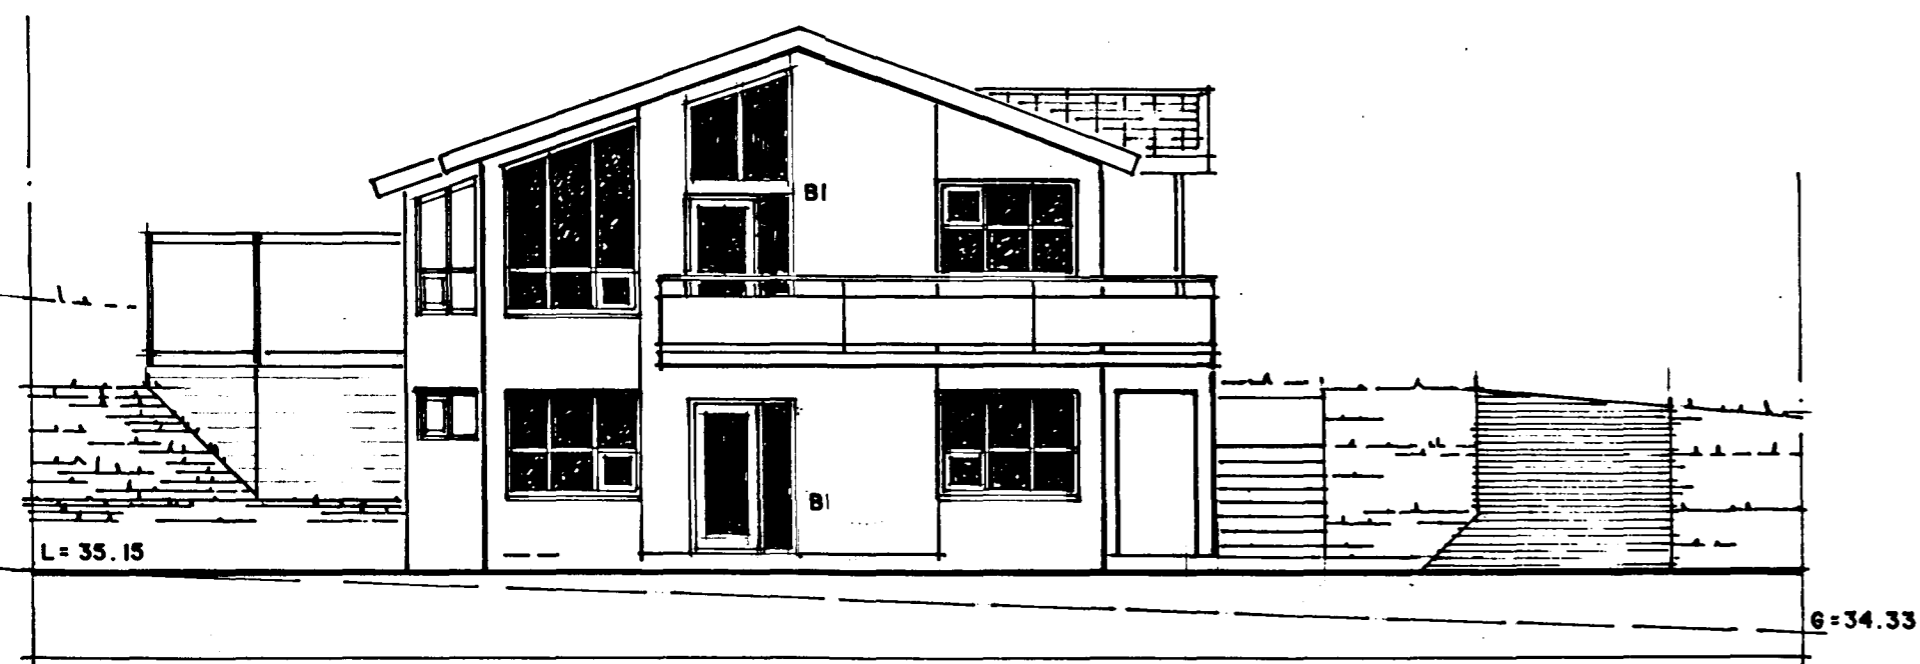

ÚTLIT AUSTUR 1:100

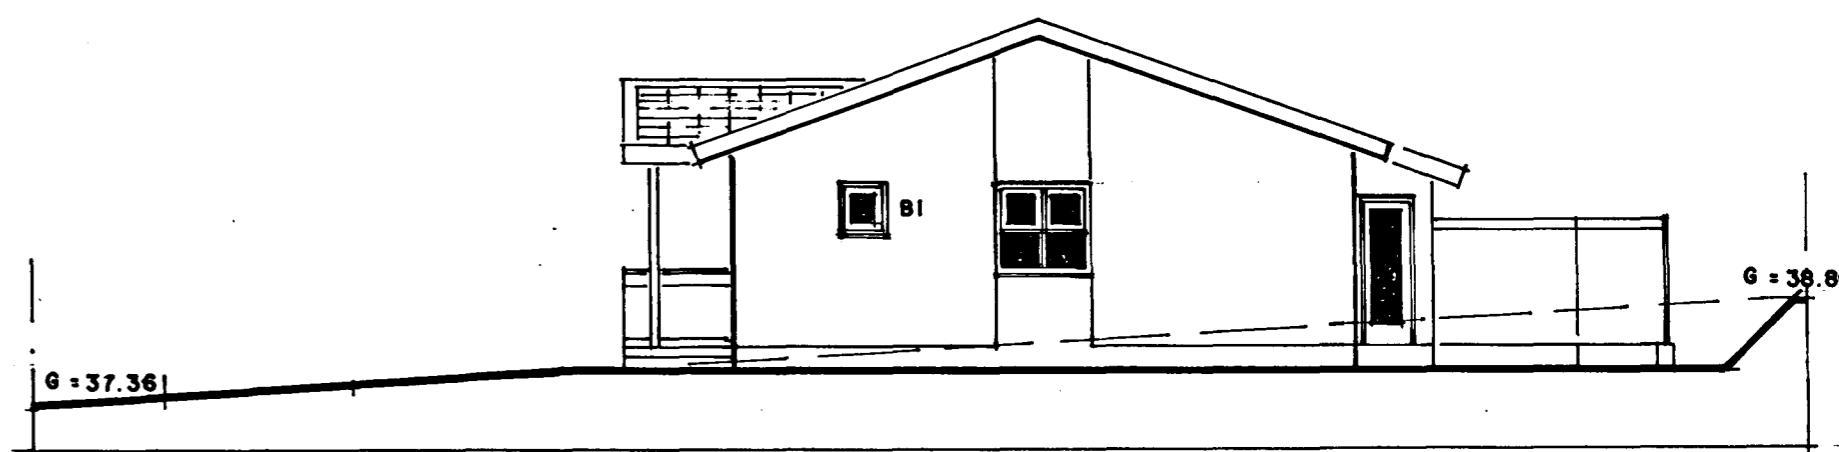

ÚTLIT VESTUR 1:100



ÚTLIT NORÐUR 1:100

EFSTAHLIÐ 4 - HAFNARFIRÐI

ÚTLIT

1:100

DAGS. BREYTT

03.09.99 BI - GLUGGAR

JÚLÍ 1999

A 03

ARSÆLL VIGNISSON
SMÁRAHVAMMI 16, HAFN.

ARKITEKT
s.555 47 95

12/11 99 Arsell Vignisson