

# Skýringar


**FRÁRENNISLAGNIR:**  
 Allt efni og vinna sé samkvæmt ÍST. Allar skolplagnir í jörðu séu PVC af viðurkenndri gerð, nema annað sé fram tekið á teikningum eða í texta. Allar samsetningar þéttist með gúmmihringjum. Allar lagnir skulu lagðar í vel þjappaðan sand, svo tryggt sé að þær hvorki brotni né sigi. Fylla skal að lögnum með sandi og þjappa síðan vel að þeim. Frárennislagnir innanhúss (annarstaðar en í sökklí) skulu vera PP-plaströr af viðurkenndri gerð nema annað sé fram tekið.

Þar sem kaldvatnsheim.éð kemur lóðrétt upp ur gólfi bilgeymslu skal leggja hana í 40 galvaniseraðu vatnsróri og setja kúluloka á enda hennar. Vefja skal galvaniseraðan hluta heimæðar með þar tilgerðum tjöruborða og ganga tryggilega frá svo ekki sé hætta á ryðmyndun. Síðan skal einangra alla lögnina (galvaniseraða hlutann) með mín. 2 sm. stífum einangrunarhólkum. Einangrunarhólkana skal síðan vefja með plastbandi og vefja öll samskeyti með einangrunarbandi.

Allir kótar eru í metrum.  
 Öll mál eru í millimetrum  
 S1=Stammi 1  
 S2=Stammi 2

- BR : Brunnur
- GNG : Gólfniðurfall gegnumsytreymi
- GN : Gólfniðurfall
- HL : Handlaug
- EV : Eldhúsvaskur
- SV : Skolvaskur
- VS : Vatnsalemi
- SB : Sturtubotn, Steypibað
- BK : Baðkar
- ÞV : Þvottavél
- ÞN : Þakniðurgfall
- HRL : Hreinsilok

AFSTÖÐUMYND 1:500

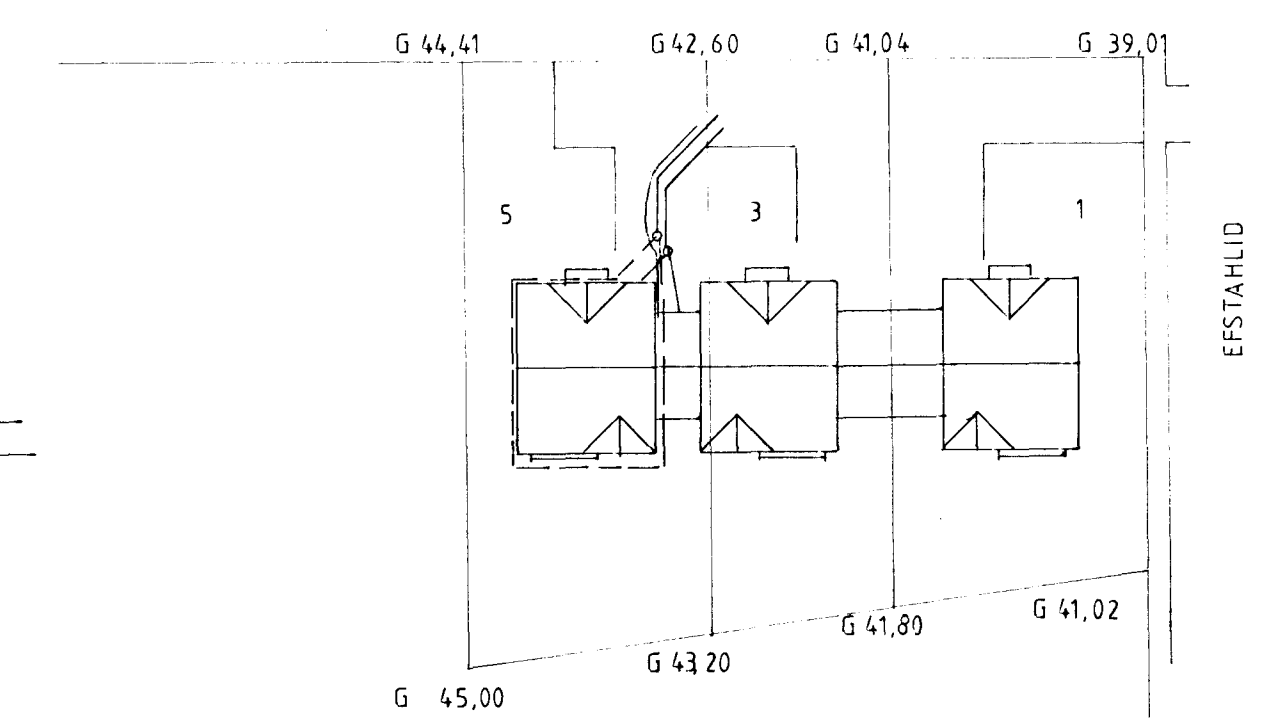

Fr 41,70  
 Fs 41,40

Byggingatulltrúll Hafnarfjarðar  
 Afgreitt þann  
 20 JAN. 1997  
 Sigurbjartur Halldórsson

BREYTT JAN 1997 (1)

EFSTAHLIÐ 5	
GRUNNLÖGN FRARENNISLI SÖKKULL	
1:50	1:20
TEIKNING 13	
OKT 1995	
G. BALDVIN OLASON <i>Baldvin Olason</i>	