
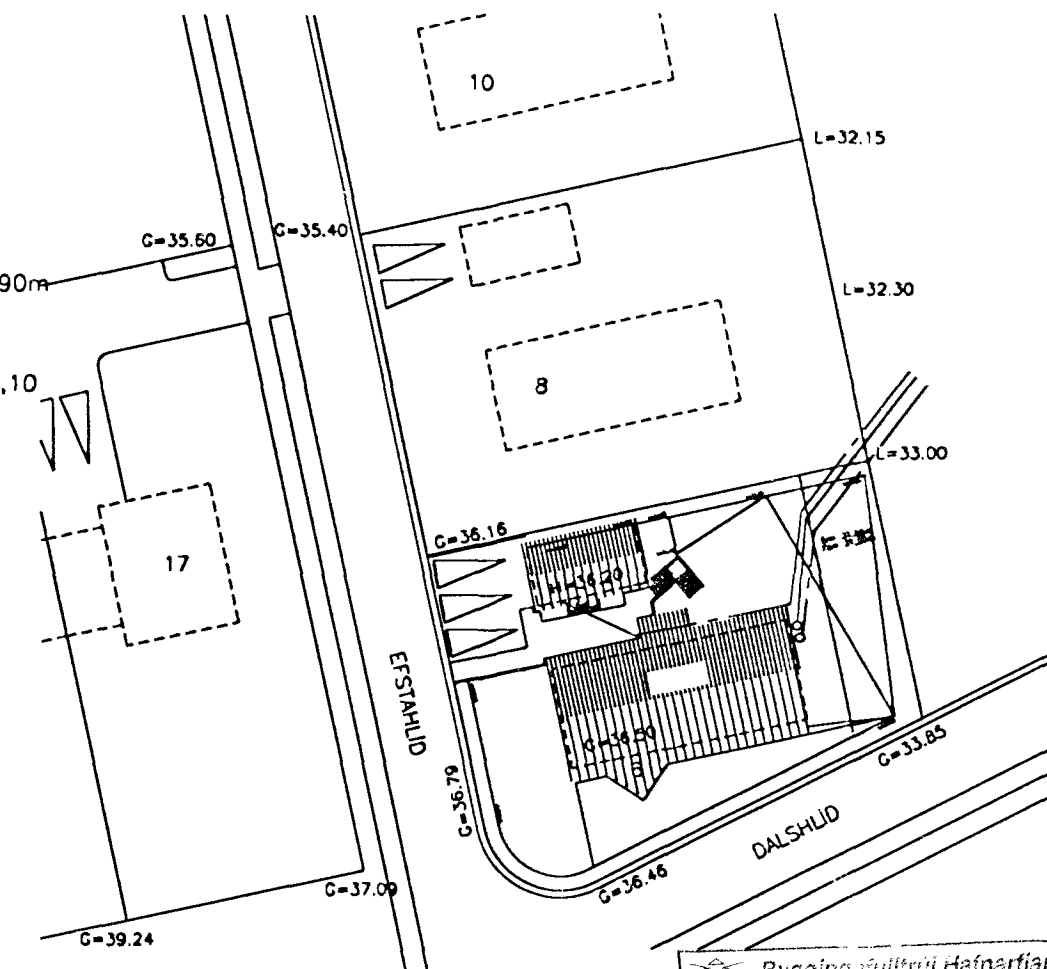


Regn- og jarðvatnslagn 2100 PVC 10 o/oo gatað, Mál nr. 1

**Skýringar**  


Vatnslagn  $\varnothing 32$  mm ídráttarrör  $\varnothing 50$  mm  
 Skólaþagn  $\varnothing 100$  PVC 20 o/oo  
 Regnvatnslagn  $\varnothing 100$  st 174 o/oo

Fr = 31,80m  
 Fs = 31,50m

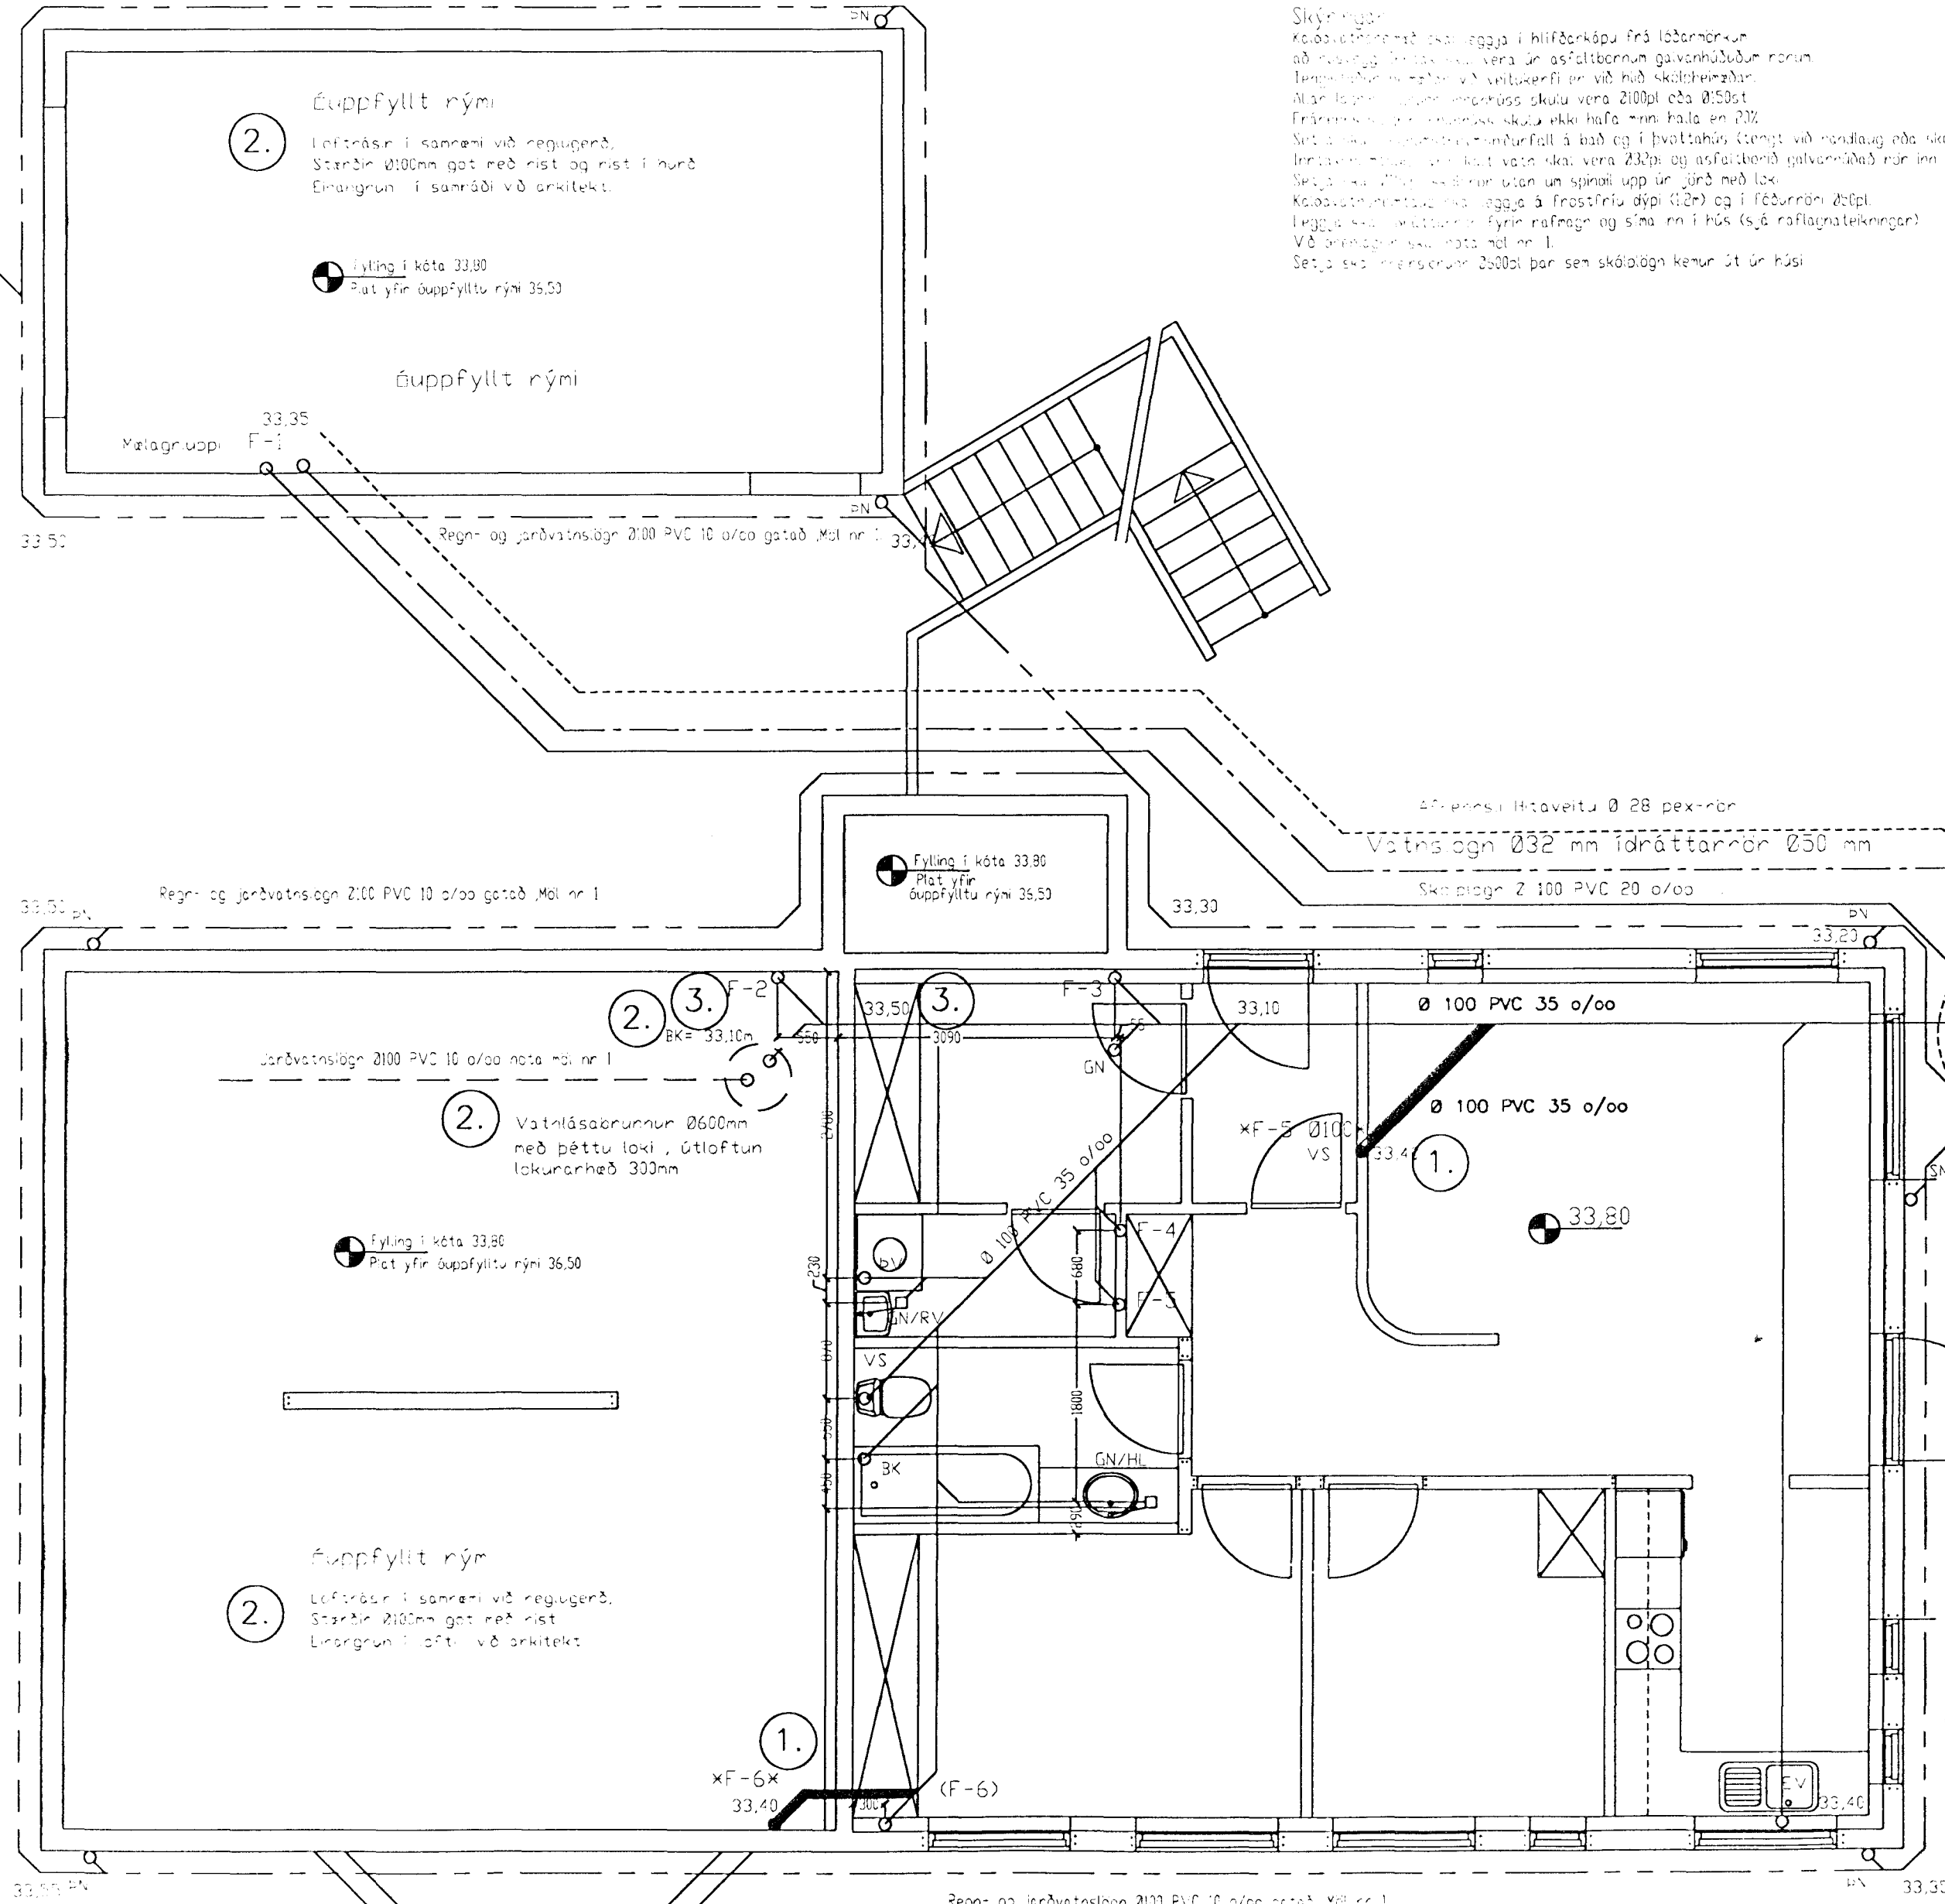

Grunnmynd 1 hæðar 1:50

Byggingaútlitni Hafnarfirði  
 Afgreið þennar  
**AFSTÖDUMYND 1:500**  
 Sigríður Halldóttir

*Ragnar G. Gunnarsson*

Aritun aðalhönnuðar skv. gr. 19.2 byggingarreglugerð (sámreiming séruppráttar)

Breytingar			Efstahlíð 6 Hafnarfirði	
Nr.	Dags.	Nafn		
1.	1.10.99	rgg	Tæknipjónusta Ragnars G. Gunnarssonar ehf.	Mkv. 1:50
2.	30.11.99	rgg	Smíðjuvegi 11 s: 544 5350 fax: 544 5351 Netfang: ragnorgg@simnet.is	Nr. 1-L
3.	20.01.00	rgg	Grunnmynd frárenslis, vatnslagn og afstöðumynd	Dags. 21.06.'99
			kl.: 110947-2839	