Inntök samþykkt 28/3 2000
f.h. RAFVEITU HAFNARFJARÐAR
Birgir Dagbjartsson.

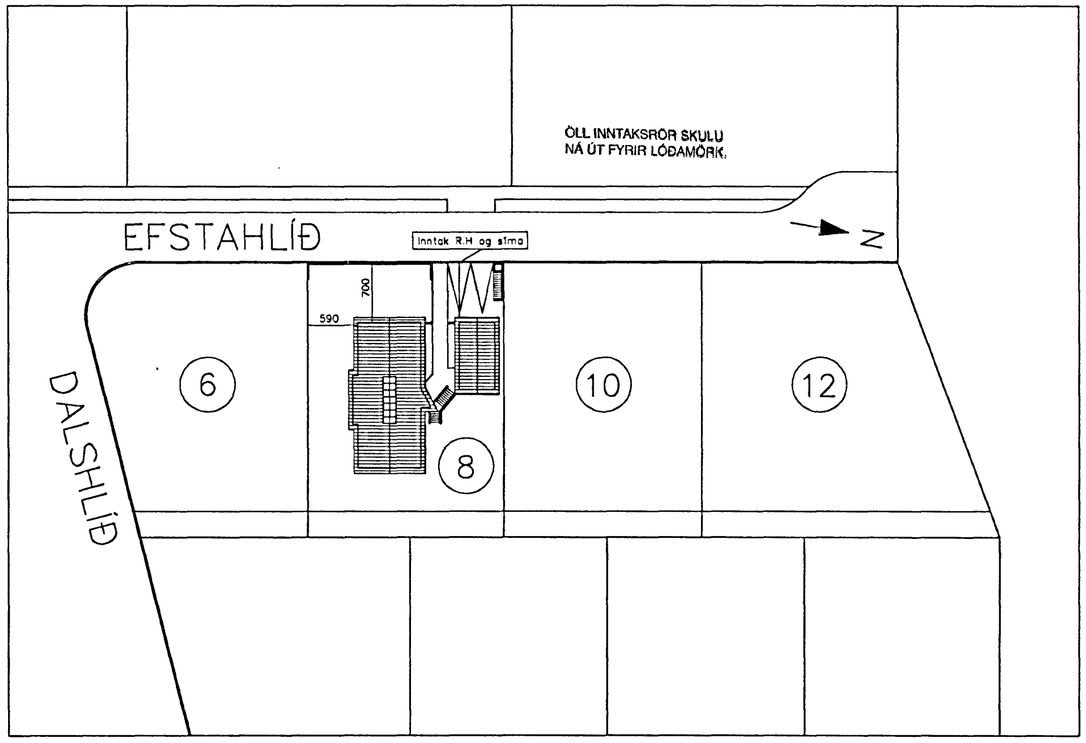

AFSTÖÐUMYND

3746

BREYTING	VERKEFNI EFSTAHLÍÐ 8 HAFNARFIRÐI AFSTÖÐUMYND	DAGS. 28.02.00
		BLAÐ 1 AF 7
		MKV. 1:500
	TEIKNAÐ: Tryggvi Þór Svansson Kt. 230271-5509	BLAÐASTÆRÐ A2