




Samþykkt á fundi bygginga-
nefndar þ. 25. 6. 1986.
BYGGINGAFULLTRÚINN
Í HAFNARFIRÐI
E. Einarsson

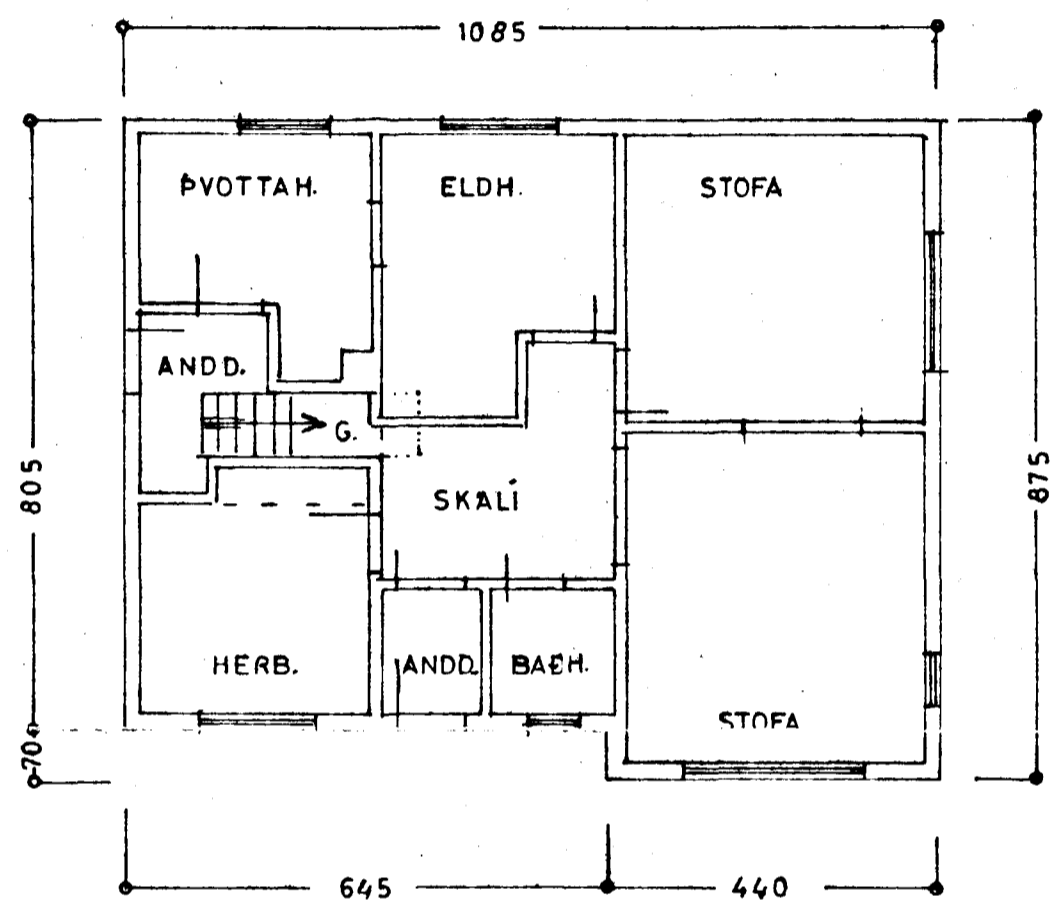


I. HÆÐ

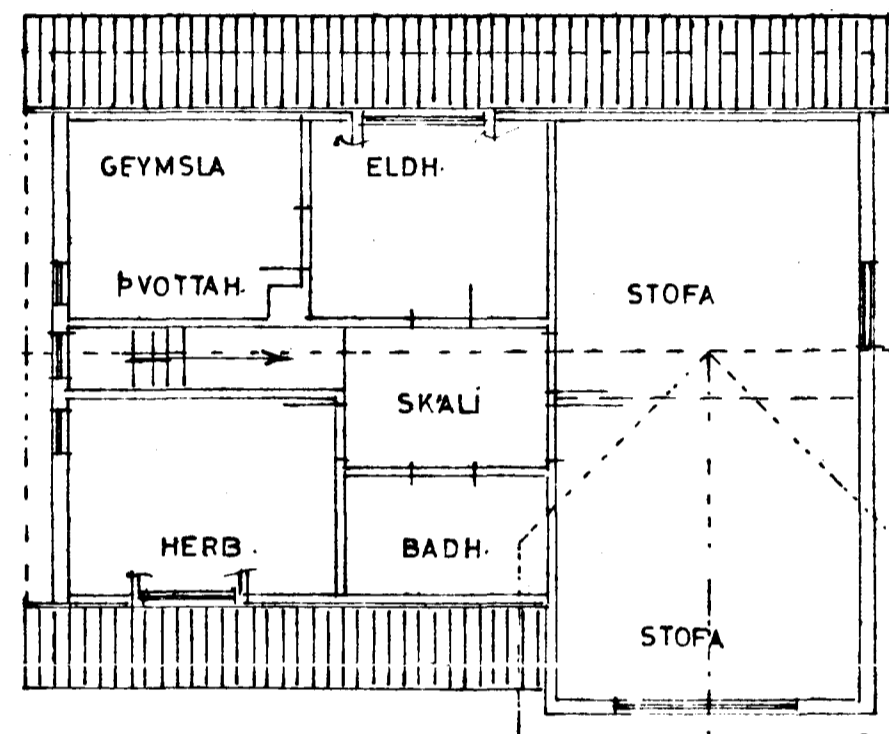

II. HÆÐ

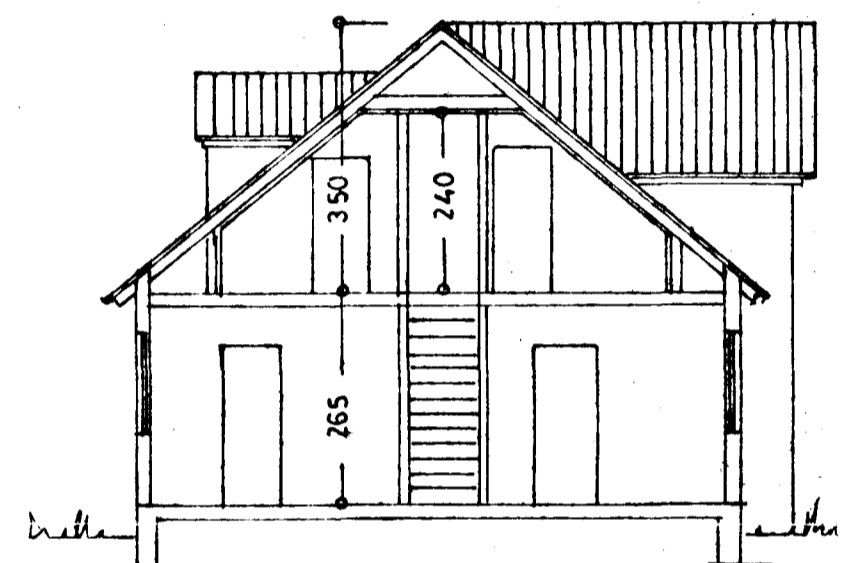

SNID

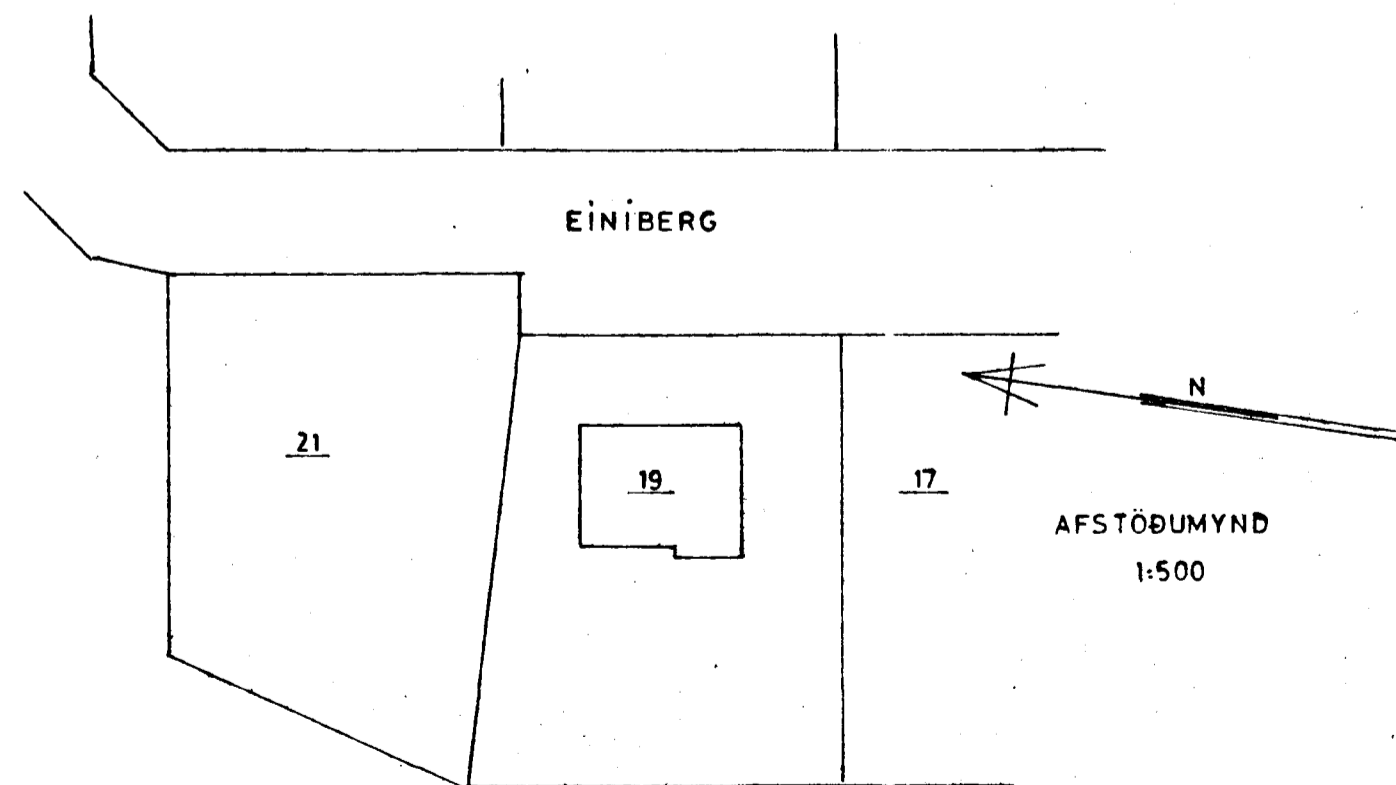

MÆLT UPP OG TEIKNAD.

EINIBERG NR. 19

GRUNNMYNDIR } 1:100
SNID }
AFSTÖÐUMYND 1:500

ÚTLÍT: SJÁ UPÐRATT DAGS, APRÍL 1986

Hafnarfirði í júní 1986
E. Einarsson