


GRUNNMYND 1:50

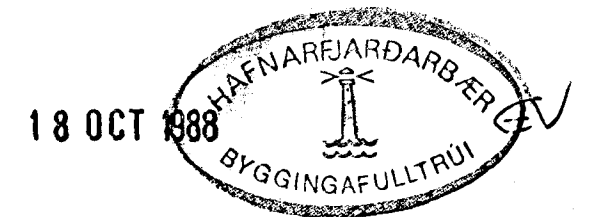

01	18.10.88	MELAGR. FERD. LÖGN Í STOFU BK	
BR NR.	DAGS	EBLI BREYTINGAR	SIGN.
EINIBERG 21 HAFNARFIRÐI			DAGS ÁGÚST '88
HITA- OG VATNSLAGNIR			HANNAÐ
MELIKV. 1:50			TEIKNAD. 88
SIGURÐUR ÞORLEIFSSON TEKNIFRÆÐINGUR F.T.F.I.			VERK NR. 8801
STRANDGÖTU 11 HAFNARFIRÐI SÍMI 54751			BLAD NR. 2-03