



Samþykkt á fundi bygginga-
nefndar þ. 11.7.1984
BYGGINGAFULLTRÚÐINN
Í HAFNARFIRÐI
Sigurðsson


Ganga skal frá opnu
eldstöði í samráði við
slökkviliðshöfn

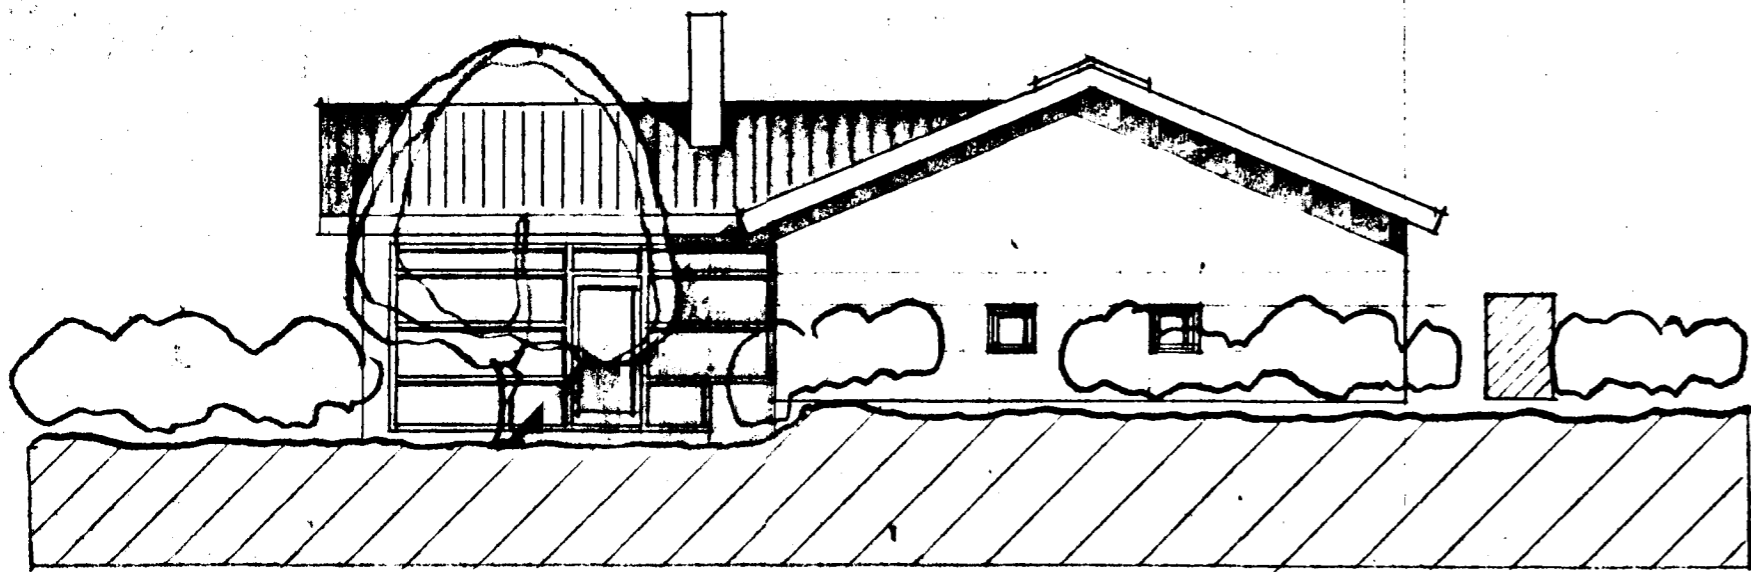


Útlit til suðurs

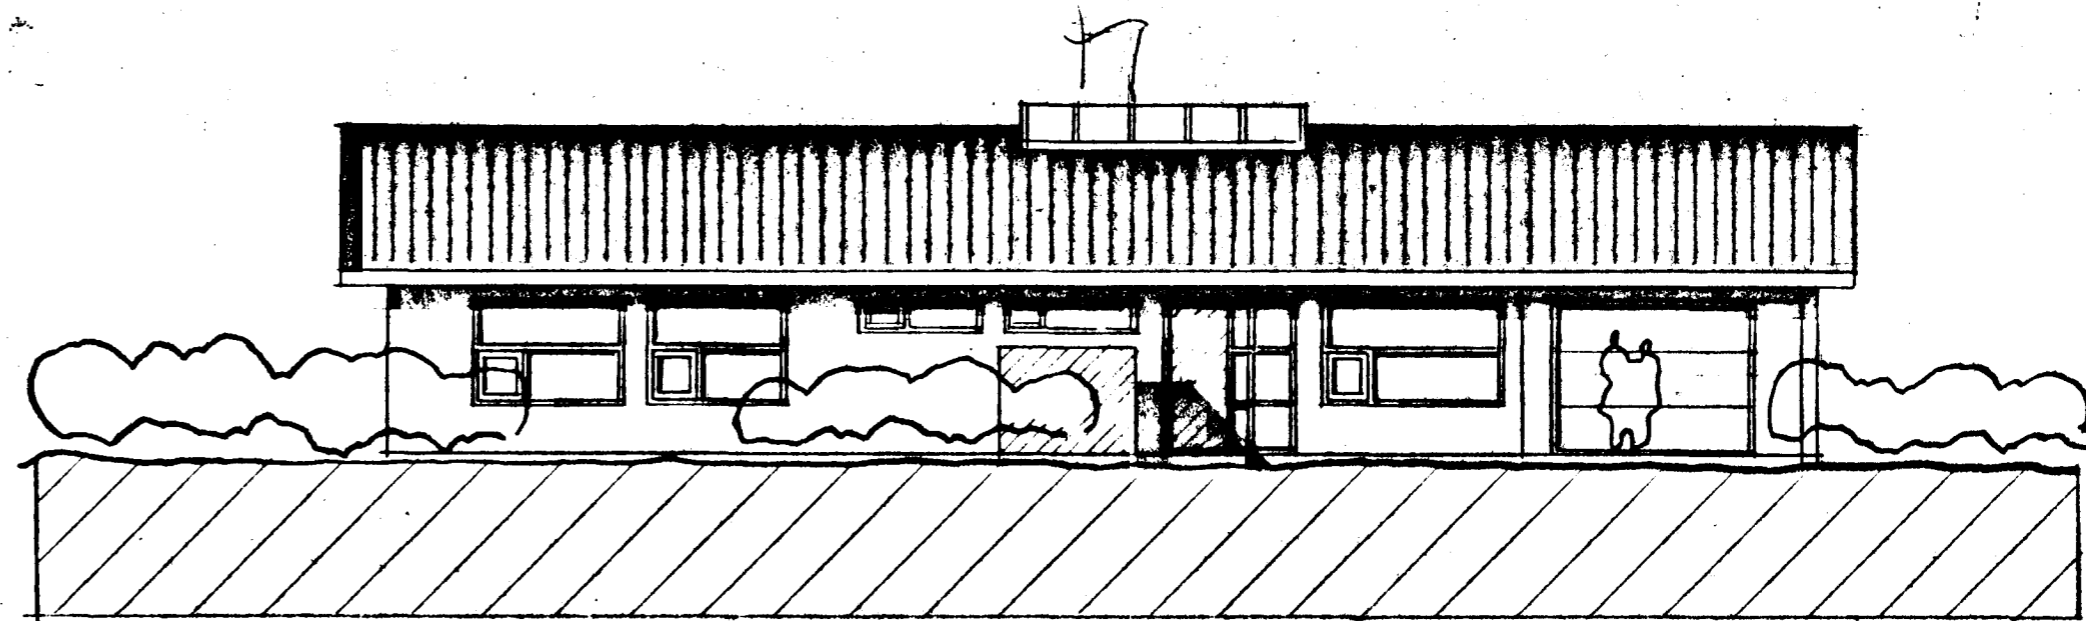

Útlit til austurs

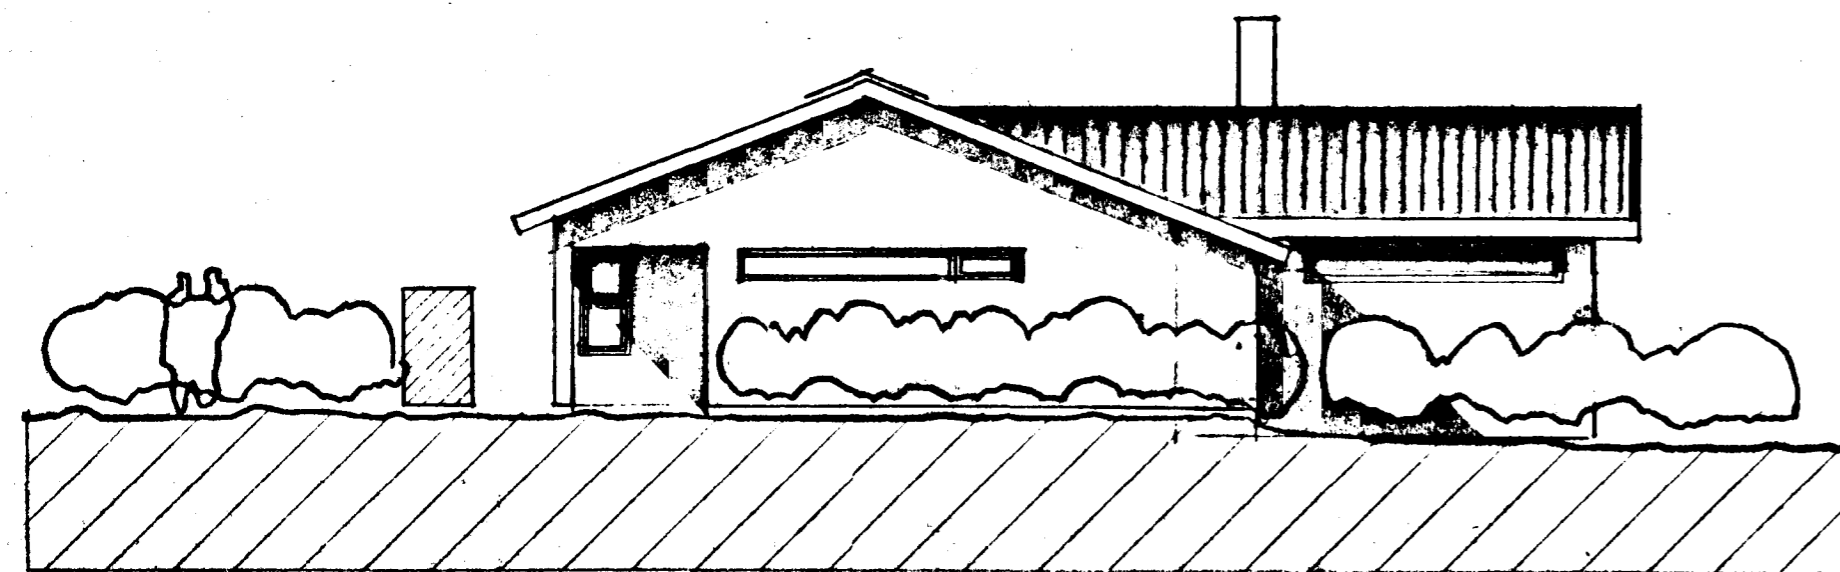

Útlit til norðurs

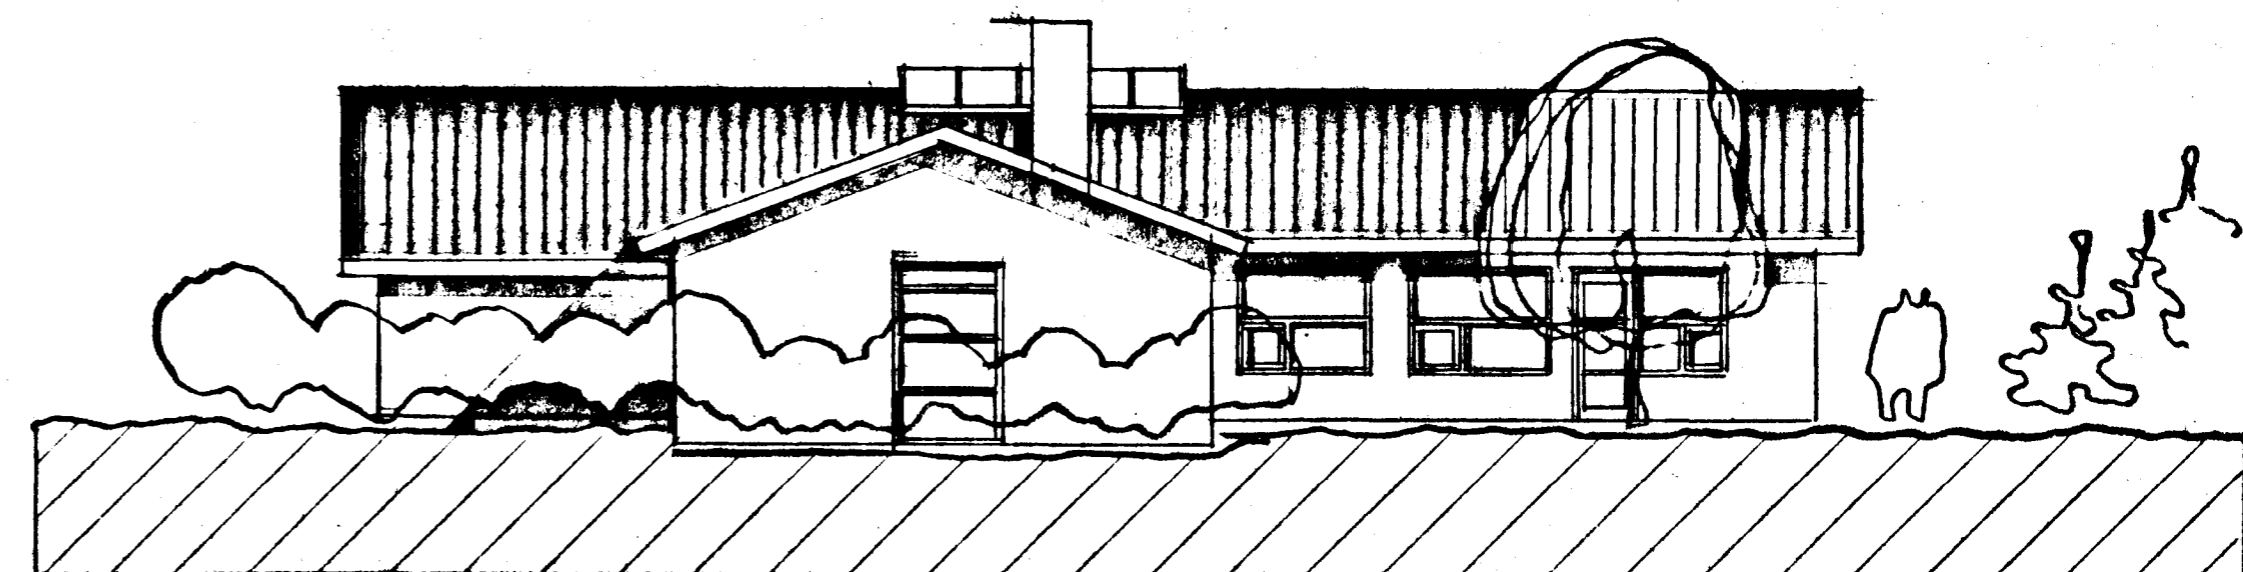

Útlit til vesturs

2000 - 0230 : 01
02

Hilmar Þor Björnsson

VERK Kinnberg, HJ, Hafnarfirði	ARKITEKTAR SUEBURGÓTU 8 101 REYKJAVÍK SÍMAR (91)11400 - (91)24911
EFNI Útlit	FINNUR BJÖRGVINSSON ARKITEKT FAI HILMAR ÞOR BJÖRNSSON ARKITEKT FAI
MÆLKVAFI 1:100	VERK - TEKN NR 21-84
DAGS 05.07.1984	TEKNI

2