
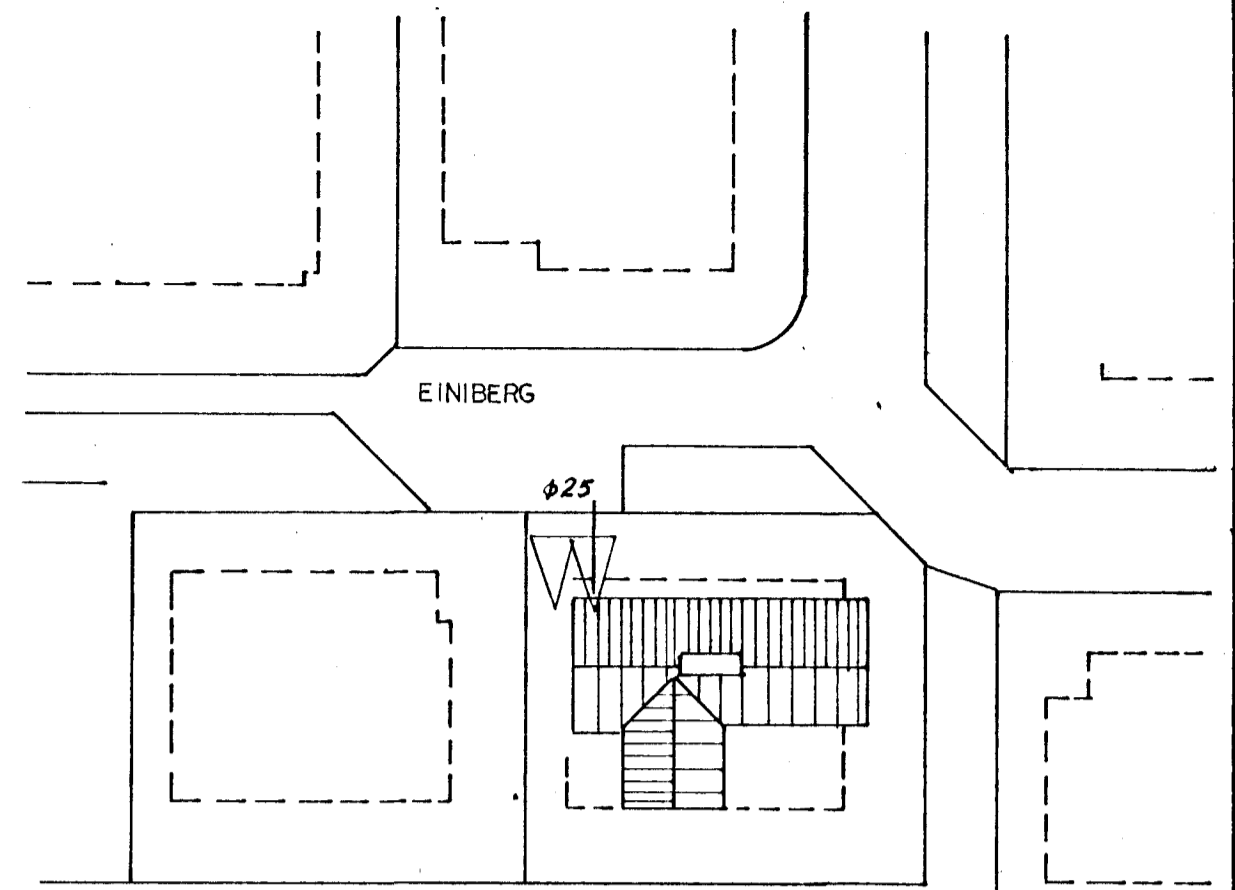


TENGIMYND HITAVEITU

GRUNNMYND 1:50

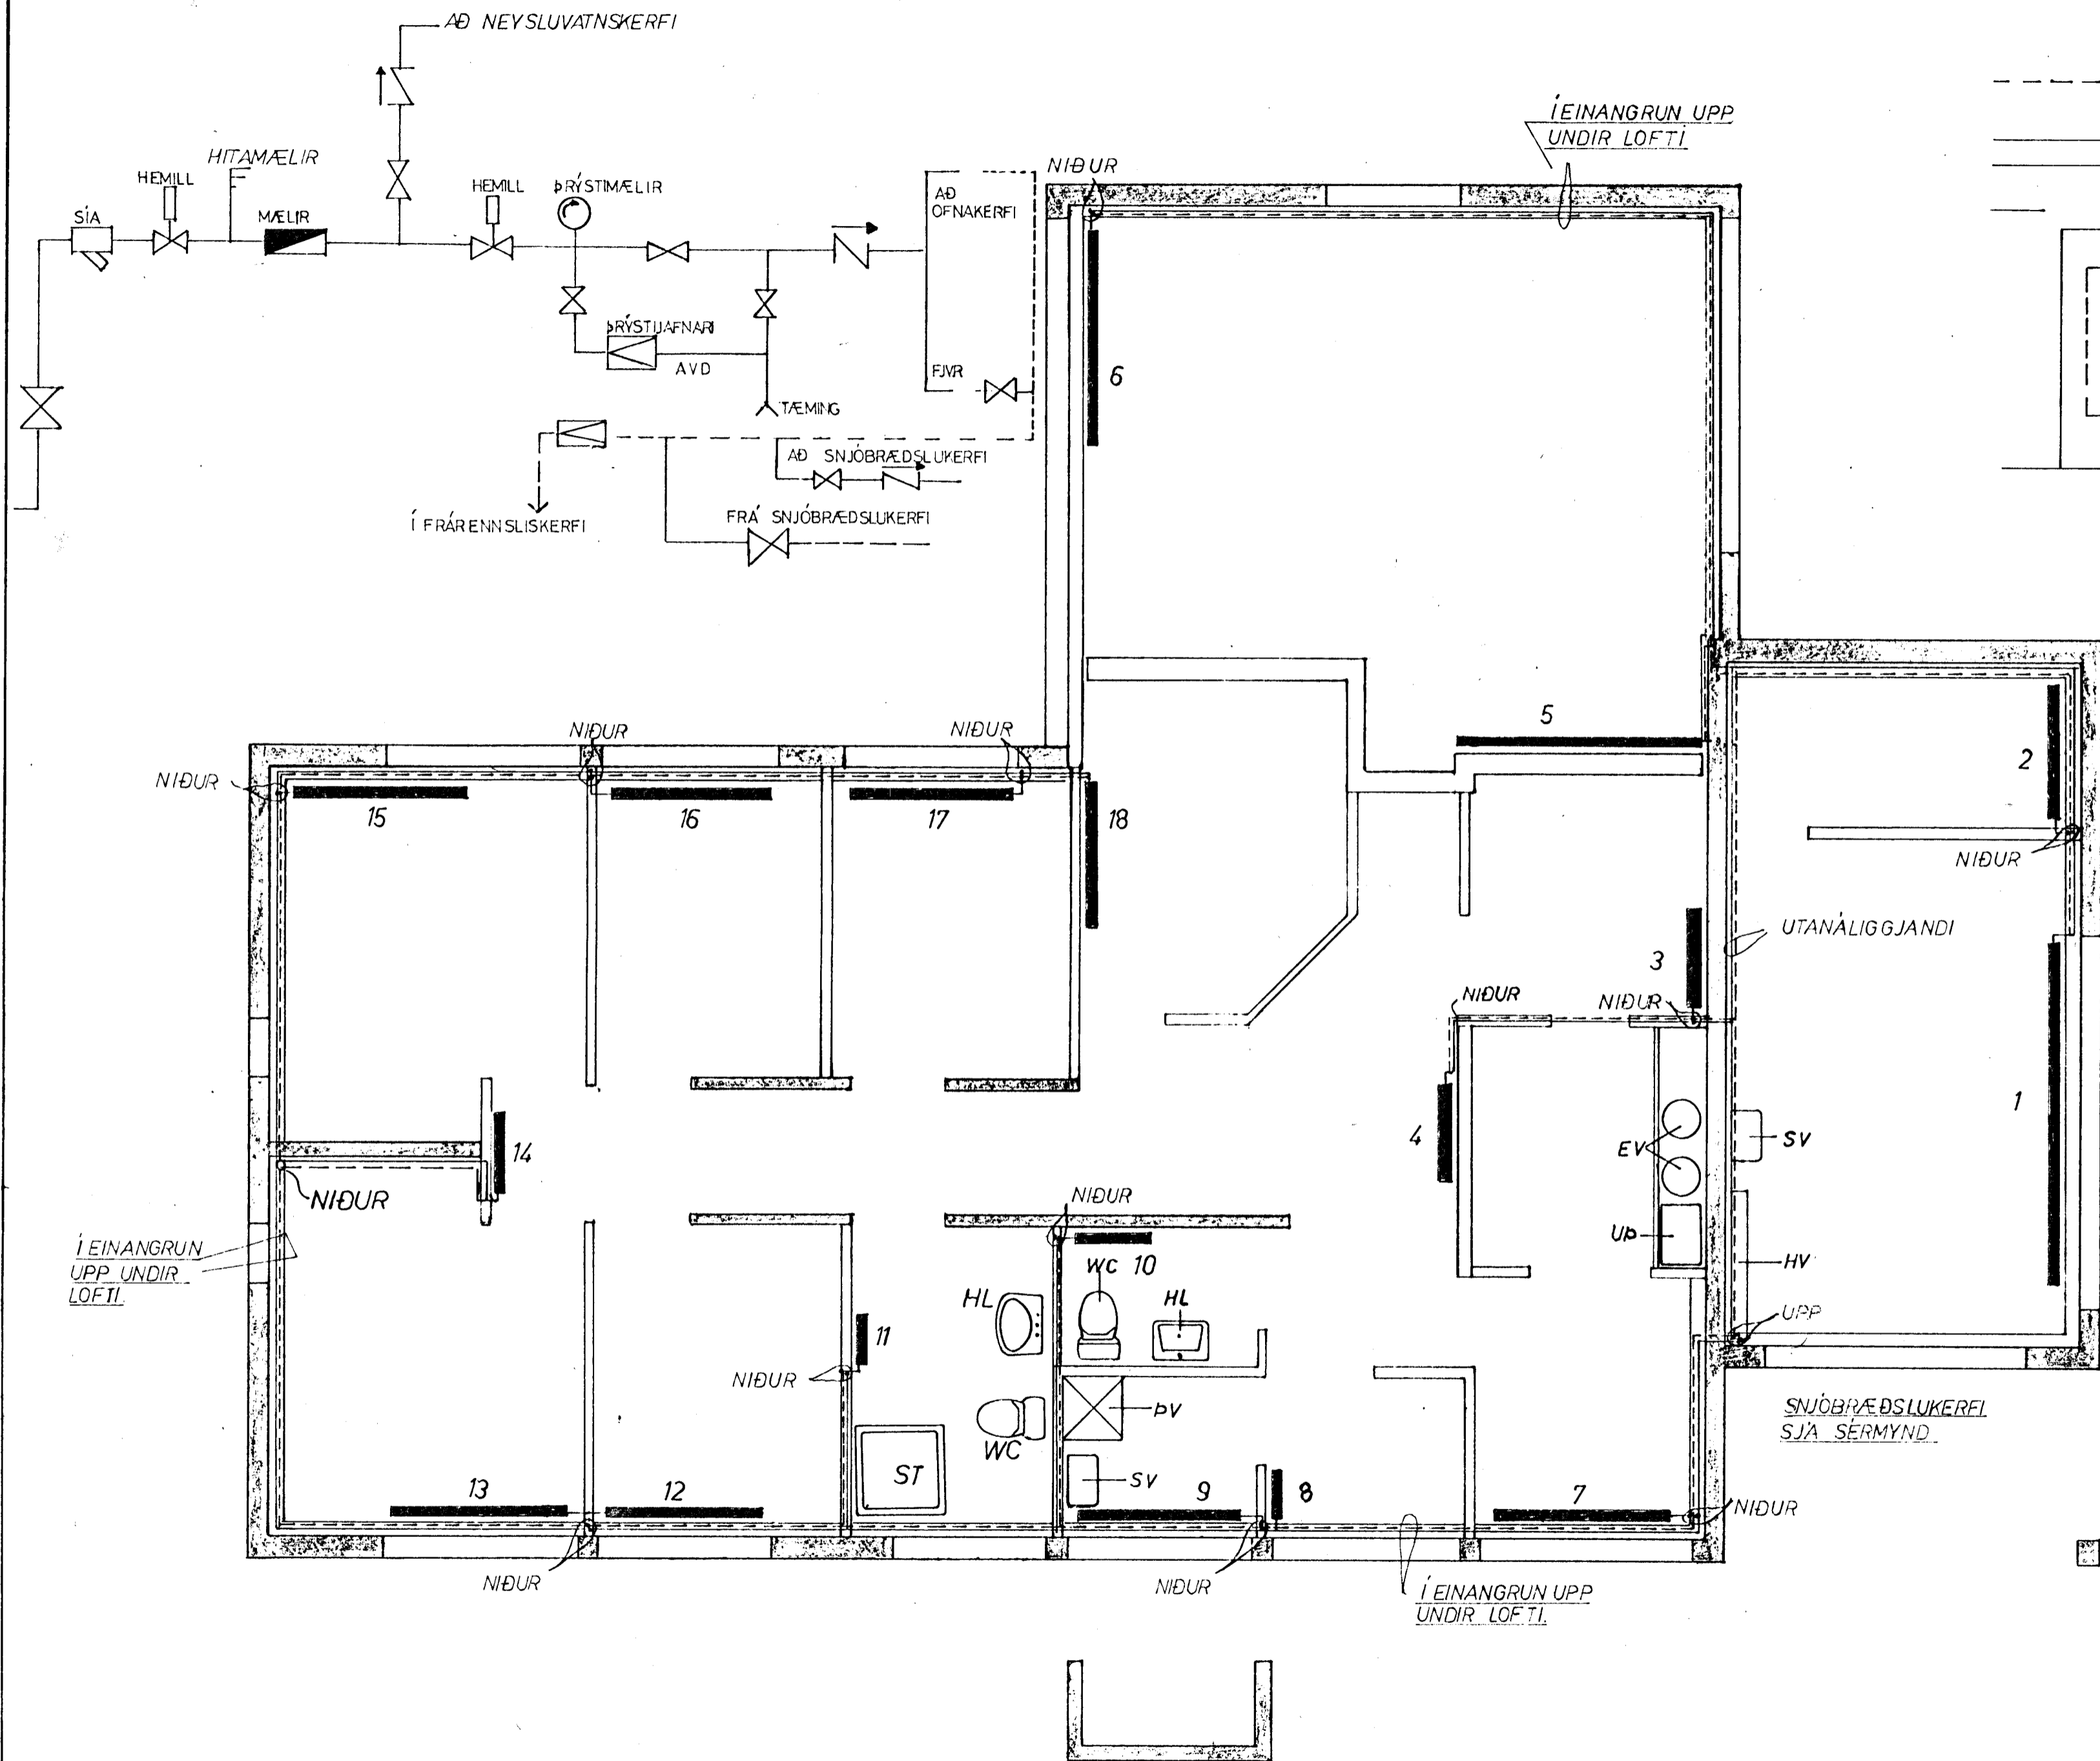

AFSTÖÐUMYND 1:500

SKÝRINGAR:

STILLIHNE OG LOFTSKRUFU A ÖLLUM OFNUM. DANFOSS FJVR LOKAR A ÖLLUM OFNUM. PÍPUR VENJLEGAR SVARTAR SKAL MÁLA MEÐ ASFALTMÁLNINGU OG EINANGRA MEÐ 20mm GLERULLARHÖLKUM OG VEFTA MEÐ PLASTDUK.


VEGGEINANGRUN:

7,5cm (3") PLAST EÐA GLERULL

ÞAKEINANGRUN:

12,5cm (5") GLERULL

- TÁKNAR RÁS
- - - - - TÁKNAR BAKRÁS

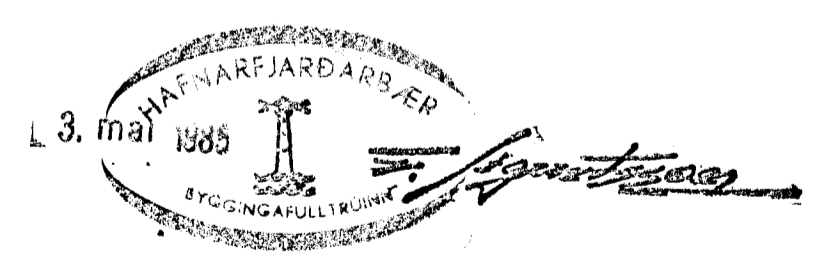

Breytt í up. 85 JSP

EINIBERG 23 HAFNARFIRÐI.	VERK	BL. NR.
		41.
GRUNNMYND, HITALAGNIR.	HAFNARF. JÚLÍ '84	
	MK.V. 150	REIKN: J.S.P. TEIKN: G.S.P.
VERKFR. STOFA HALLDÓRS HANNESSONAR REYKJARVIKURVEGI 60 HAFNARF. S: 54355		