



umbylt á fundi bygging-  
 nefn lar 4/4 1984  
 BYGGINGAVALLVERÐIN  
 Í HAFNARFIRÐI  
 S. Jónsson

8/5 85 Samb. endurveiting á bilg.  
 ath. og breytt stadssetn.  
 20/8 '86  
 Samb. endurveiting á bilgöngu-  
 og lokkun um 30 sm.

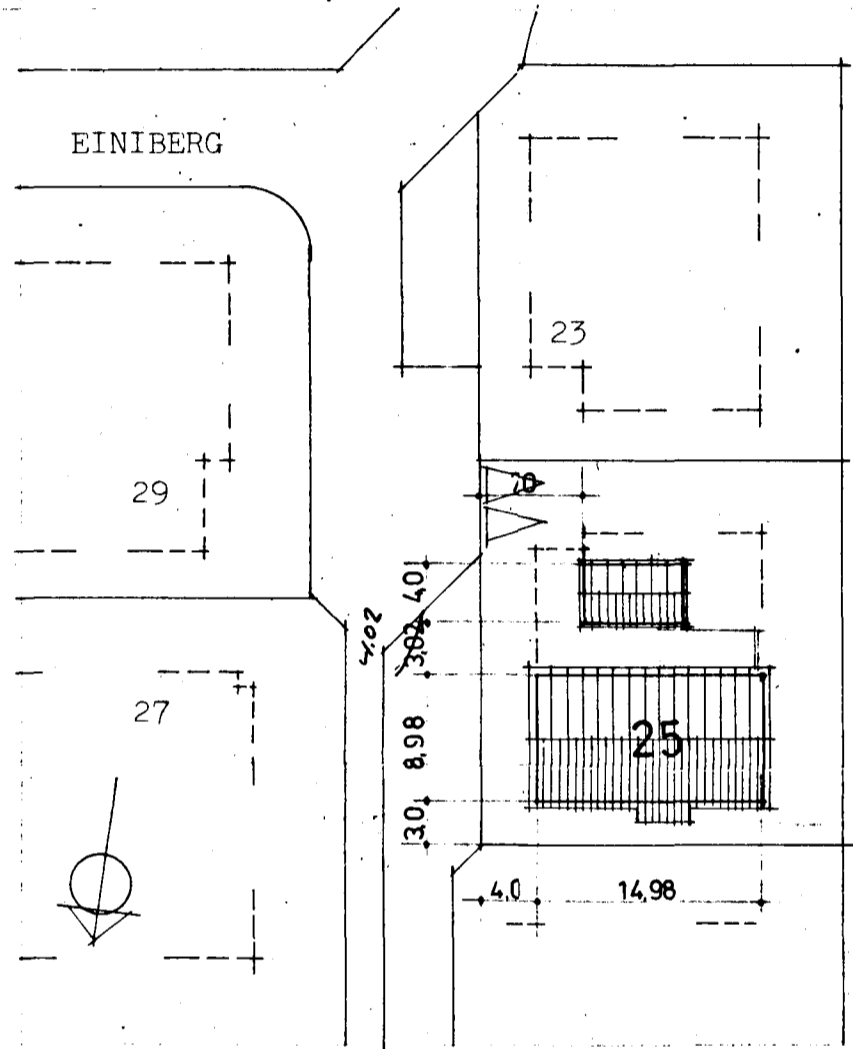

AFSTÖÐUMYND mkv. 1:500

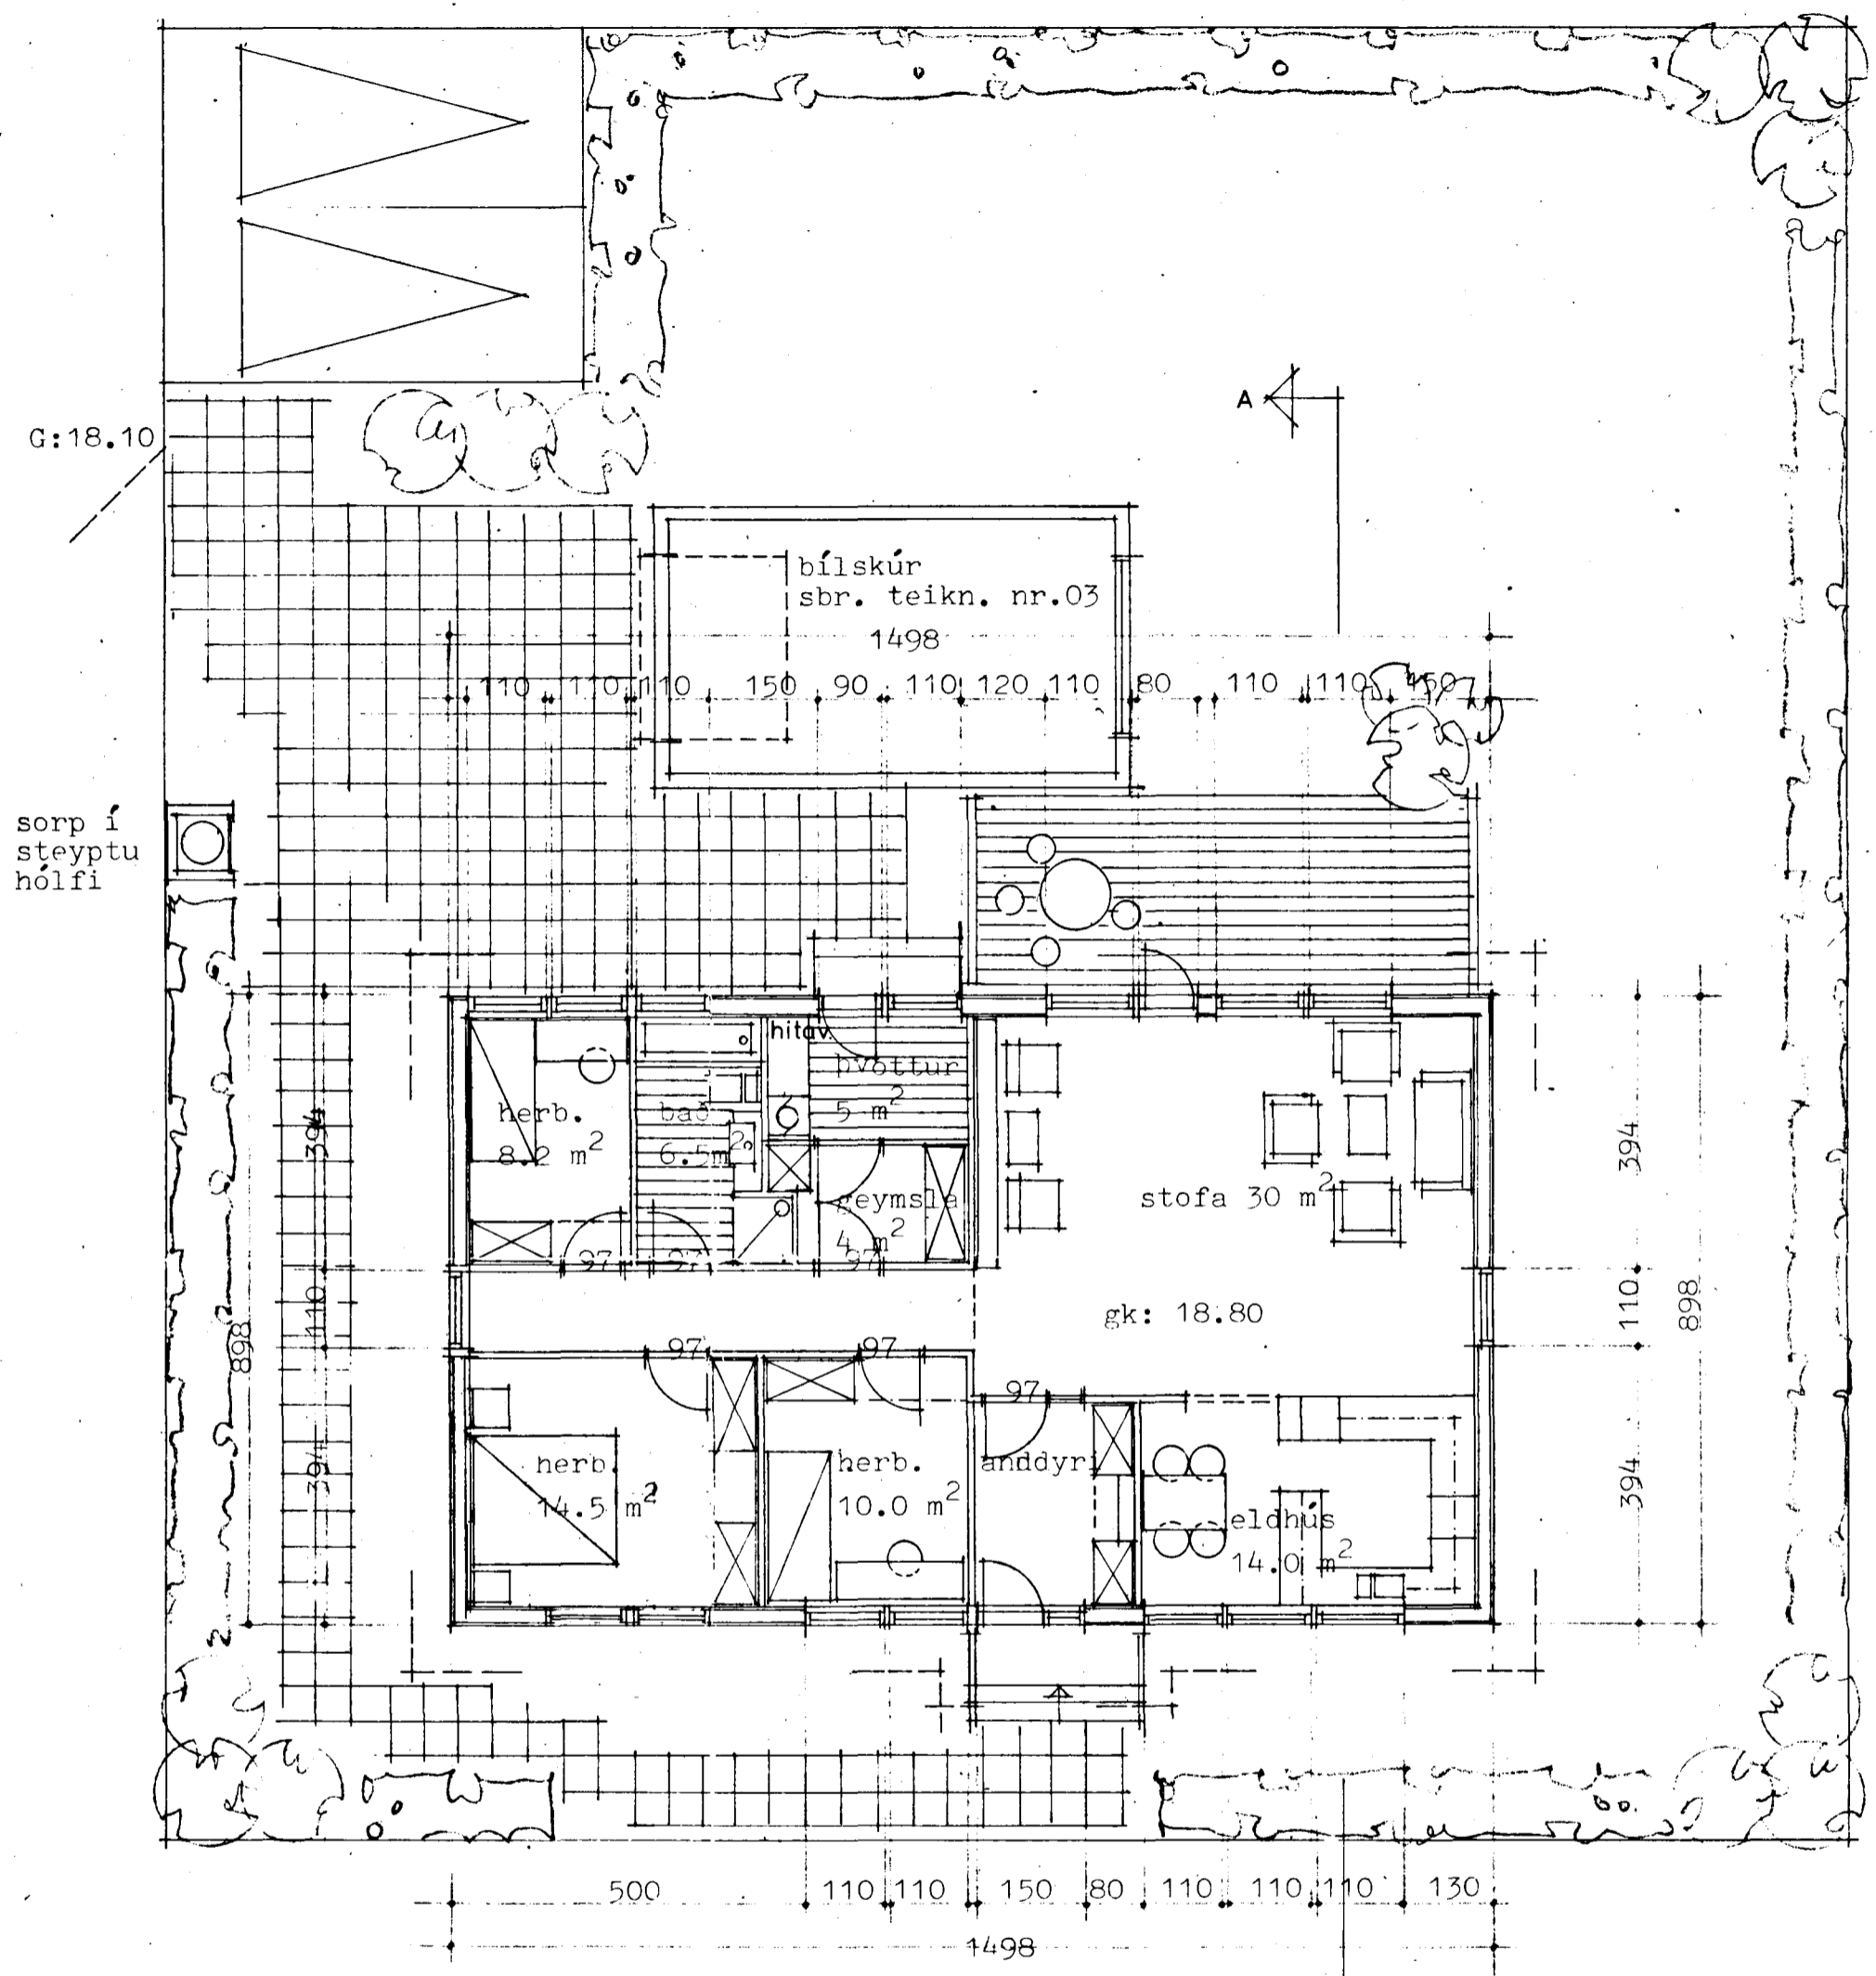

GRUNNMYND mkv. 1:100

Útveggir .....k= 0.2  
 Vegið gildi útveggja  
 með gluggum og hurðum.k= 0.6

stærðir:	
grunnflötur :	134.5 m <sup>2</sup>
rúmmál :	485.5 m <sup>3</sup>

**MÁT — HÚS NR. 107**

EINIBERG 25, Hafnarfirði	
aðalteikning: grunnmynd og afstaða	
mkv. 1:100, 1:500	teikn. nr.
teikn. mars 1984	
br. apr. 1984	01

Gluggum á svefnherb. br. 11.apr.84

árne friðriksson og páll gunnlaugsson  
 arkitektar faí  
 aðalstræti 7, 101R. sími 1 10 10  
 Arnfranksson Páll Gunnlaugsson