

2000-0270, 01  
02





Sambýkkt þann

04 JUNI 1996

Byggingatúlltrúinn í Hafnarfirði  
Erlendur Hjálmarsson

GRÖÐURHÚS

Gröðurhús maí 1996  
Flatarmál 54 m<sup>2</sup>  
Stöfpt undirstæði  
Gröðurhús er álagið með gleri

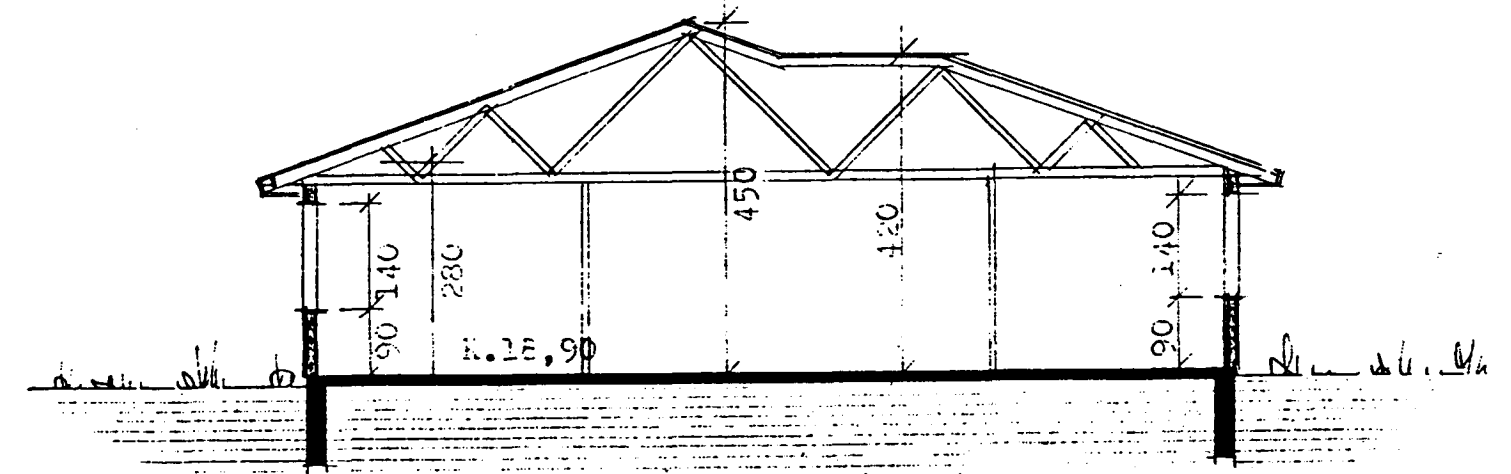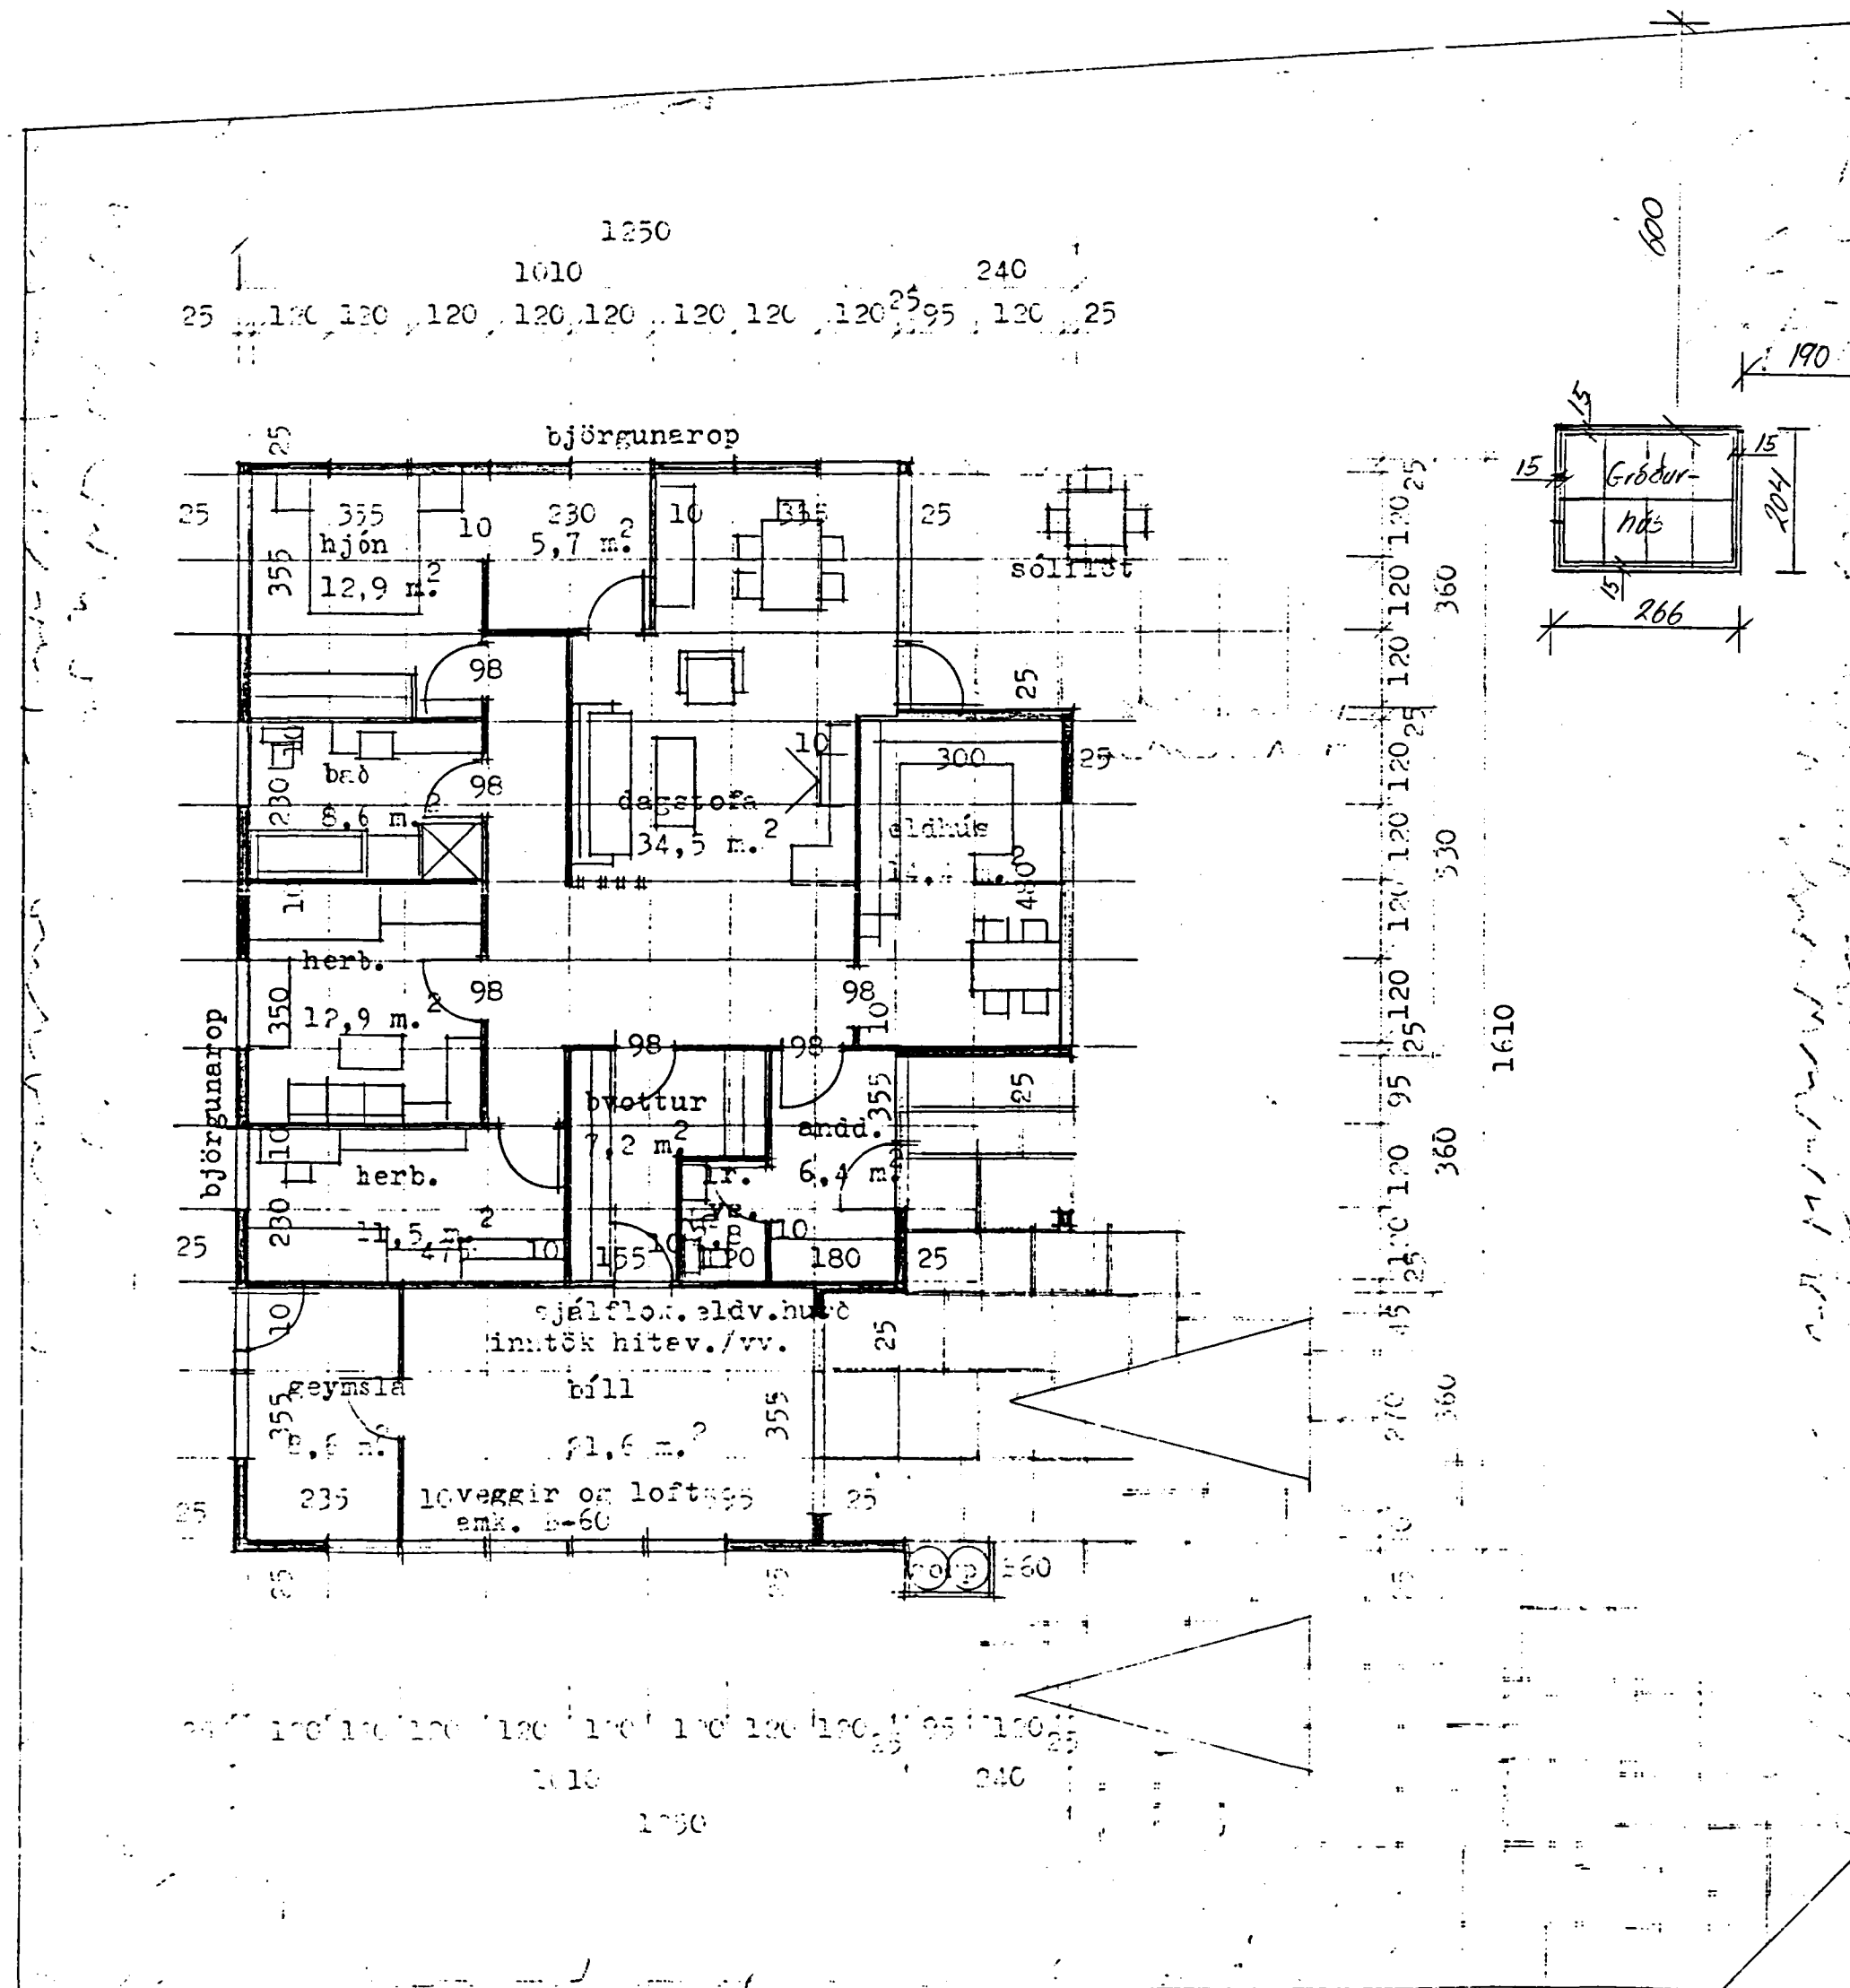


skurður A-A

K.bílsk. 18,80

flatarmál íbúðar 139,0 m.<sup>2</sup>  
flatarm.bílsk.+g. 32,0 m.<sup>2</sup>  
rúmmál húss 636,0 m.<sup>3</sup>  
sorpgeymsla B60  
eða hurðir samkv.byggjareglug.6.3.5  
en hurðir í bæð og hjónaherb.skulu vera  
900 mm.

Hús ásent bílskúr byggist úr timbureiningum  
fré S.G. Einingahúsum Selfossi, klætt  
utan múrsteinum.

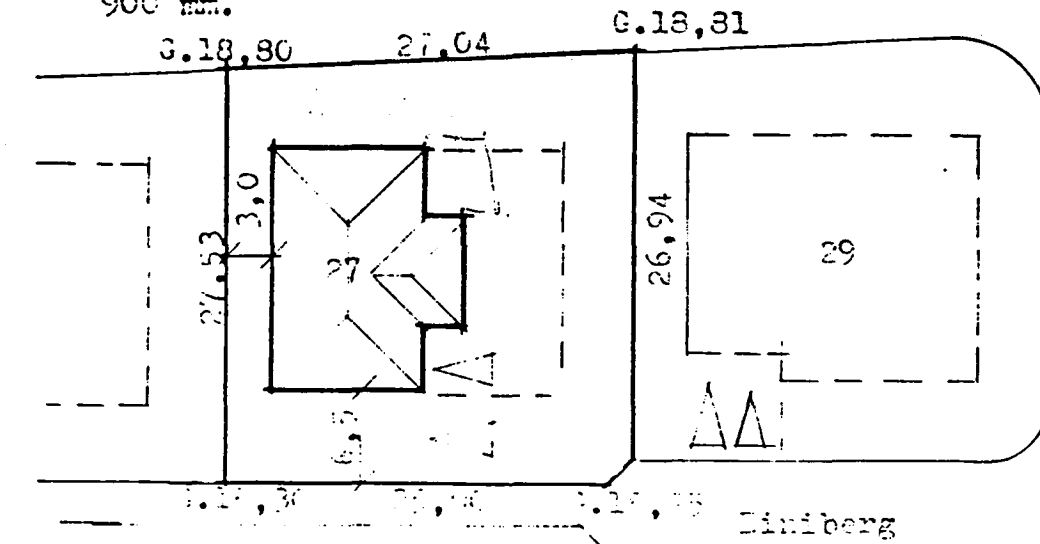

af: Stöðmynd n.1:500

ES

TEIKNISTOFAN BORGARTÚNI 29 RÚVÍ 5.33930

EDVARD GUÐMUNDSSON  
SIGURDUR KJARTANSSON

Handwritten signature and stamp

DAGS. MAÍ 1994  
BREVTT