


RÚMMYND 1:50

SKÝRINGAR.

ALMENNAR SKÝRINGAR SJÁ BL. NR. 2-05.
ÖLL VINNA OG ALLT EFTI SÍKAL VEIRA SÍKV.
GILDANDI STÖÐLUM OG REGLUGERÐUM.

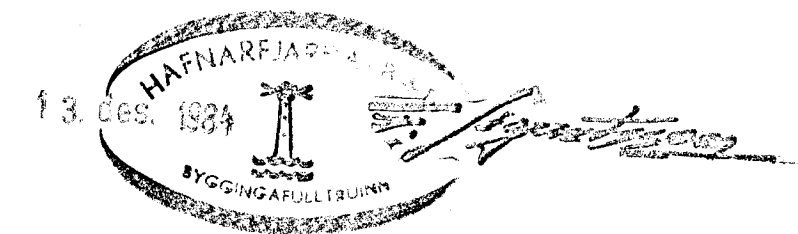

02	NOV. 84	INNTRAC VAINSEITLU BREVITT	
01	DIC 84	V. I. P.	
DR. NR.	DAGS	EÐLI BREVTINGAR	SIGN.
EINIBERG 5. HAFNARFIRÐI			DAGS. MARZ 1984
RÚMMYND VATNS- OG FRARENNSLISLAGNA OG LOFTRÁSIR.			HANNAÐ
MÆLIKV. 1:50			TEKNAÐ
SIGURÐUR ÞORLEIFSSON TEKNIFRÆÐINGUR			VERK NR. 8406
STRANDGÖTU 11 HAFNARFIRÐI SÍMI 54751			BLAD NR. 2-04.