




LAUFSKÁLI
 Samþykkt á fundi bygginga-
 nefndar þ. 19.15.1988
 BYGGINGAFULLTRÚINN
 Í HAFNARFIRÐI
Sigurður Gíslason

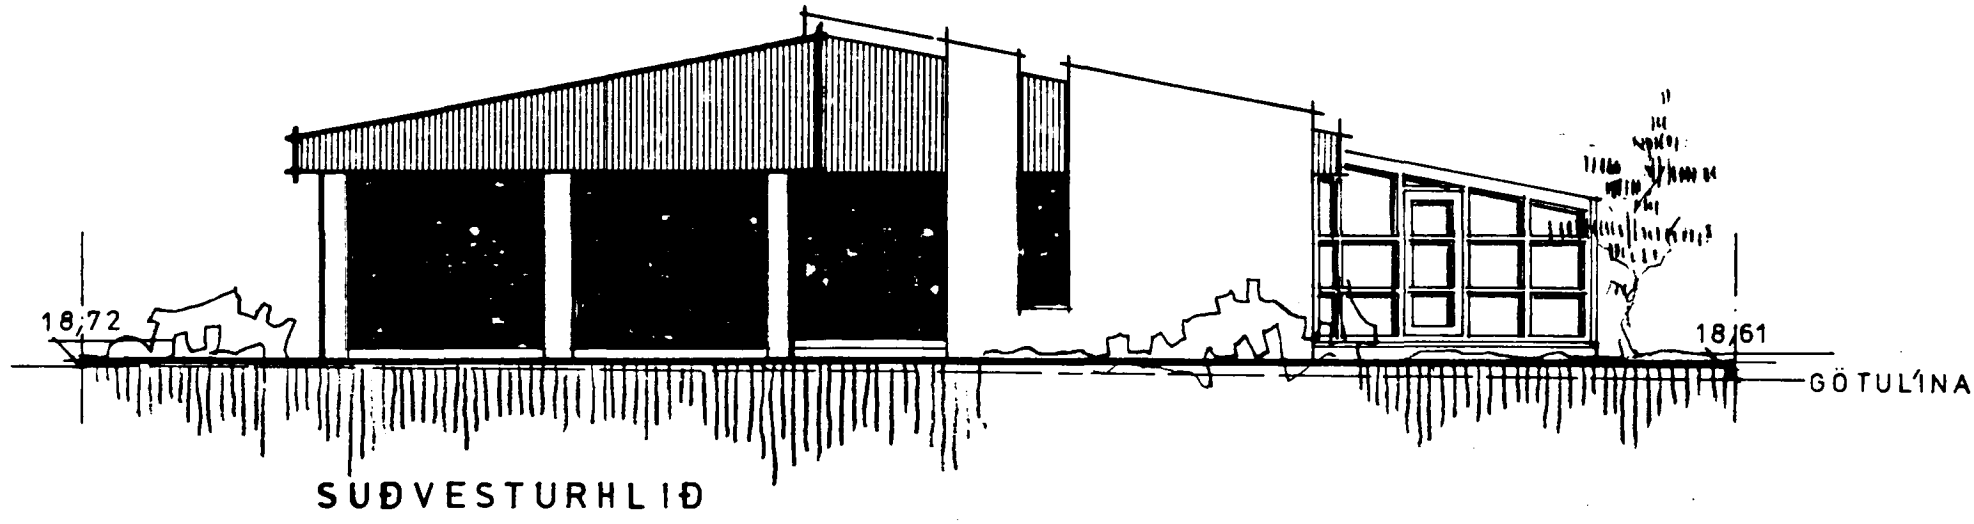


SÚÐVESTURHLIÐ

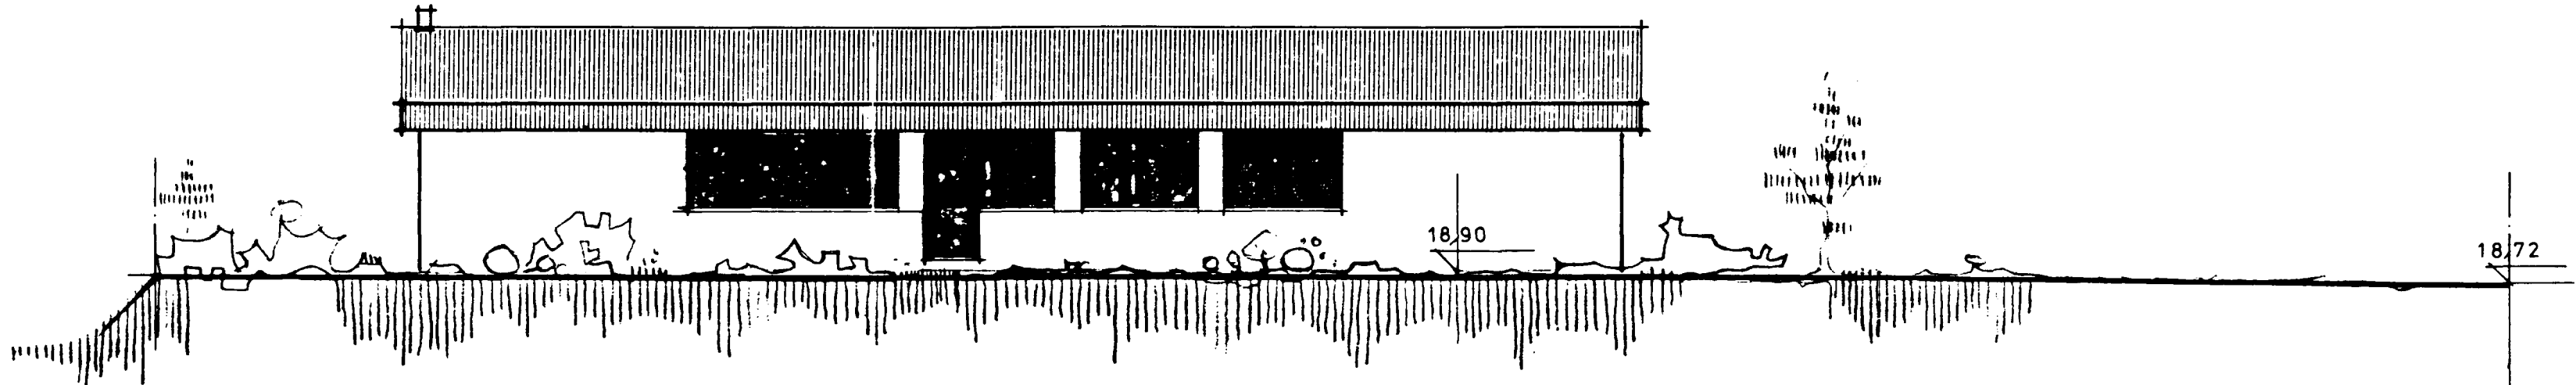

NORÐVESTURHLIÐ

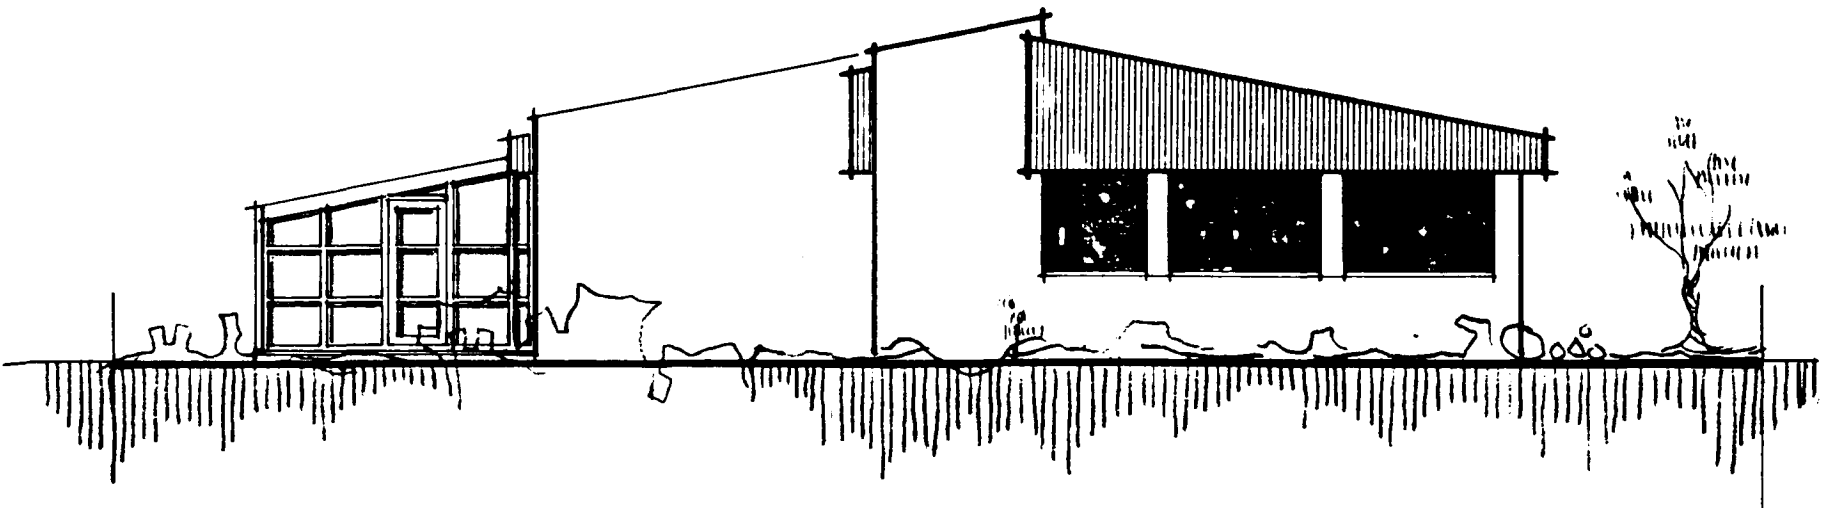

NORÐAUSTURHLIÐ

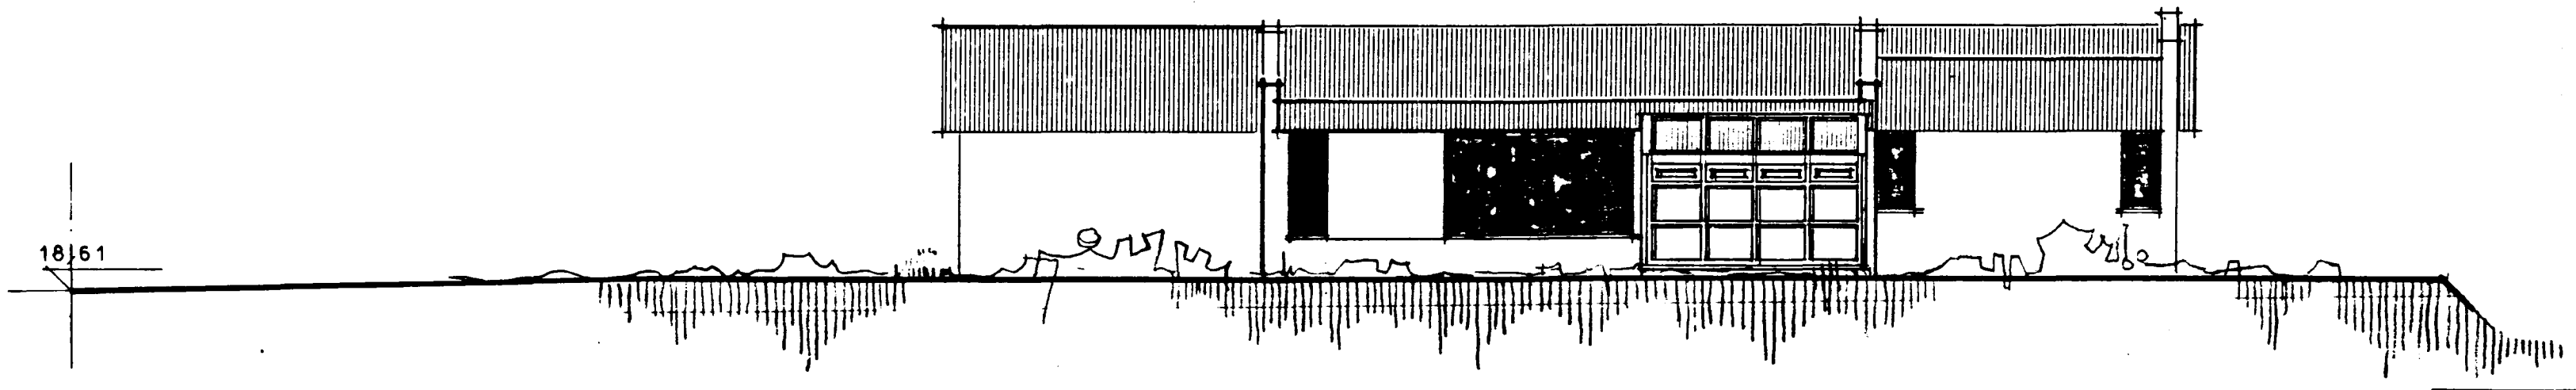

SÚÐAUSTURHLIÐ

BREYTT Í APRÍL 1988.
 LAUFSKÁLI *SG*

SIG. GÍSLASON ARKITEKT FAÍ
 (HRAUNBERGSVEGUR 5) EINBERG 7 GÖRÐUM
 ÚTLITSMYNDIR mkv. 1:100
 TEIKN. SIGRÚN EINARSDÓTTIR
 GÖRÐUM 1 APRÍL 1976
Sigurður Gíslason blnr. 2