

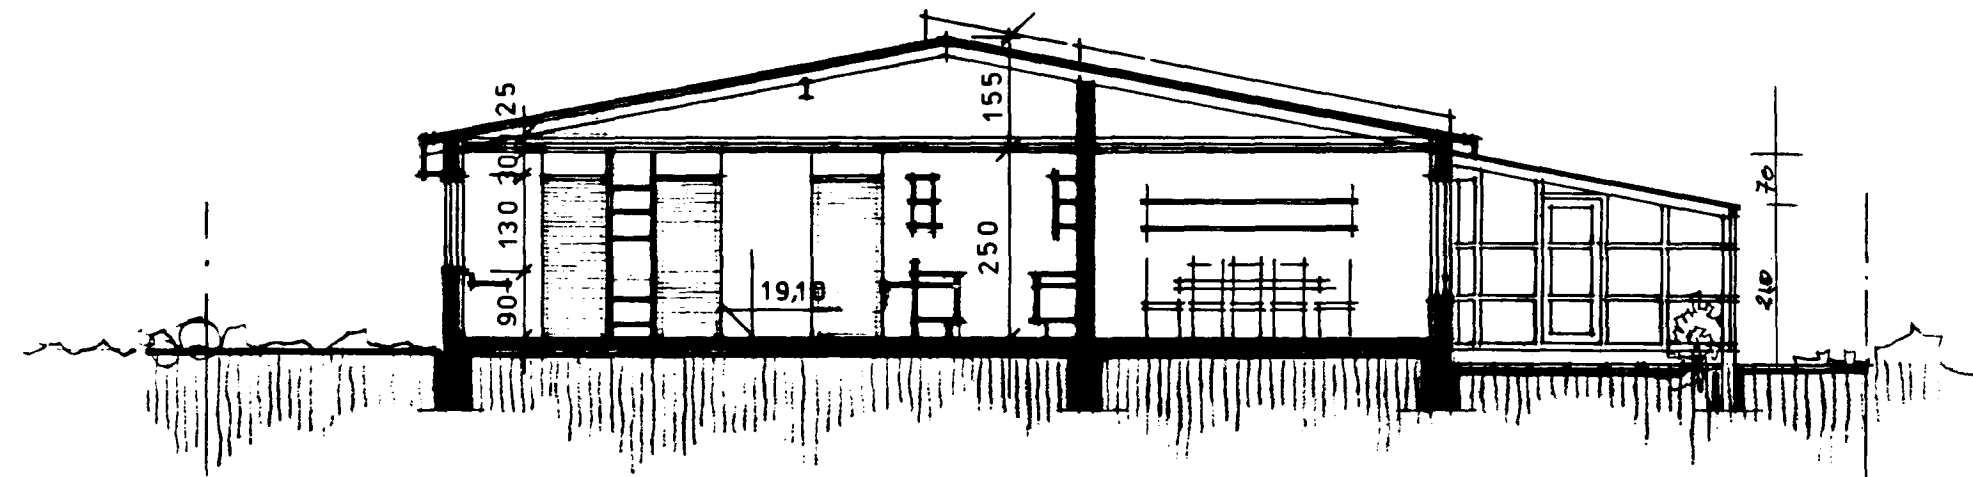


LAUFSKÁLI
 Samþykkt á fundi bygginga-
 nefndar þ. 19.15. 1988
 BYGGINGAFULLTRÚINN
 Í HAFNARFIRÐI
[Signature]

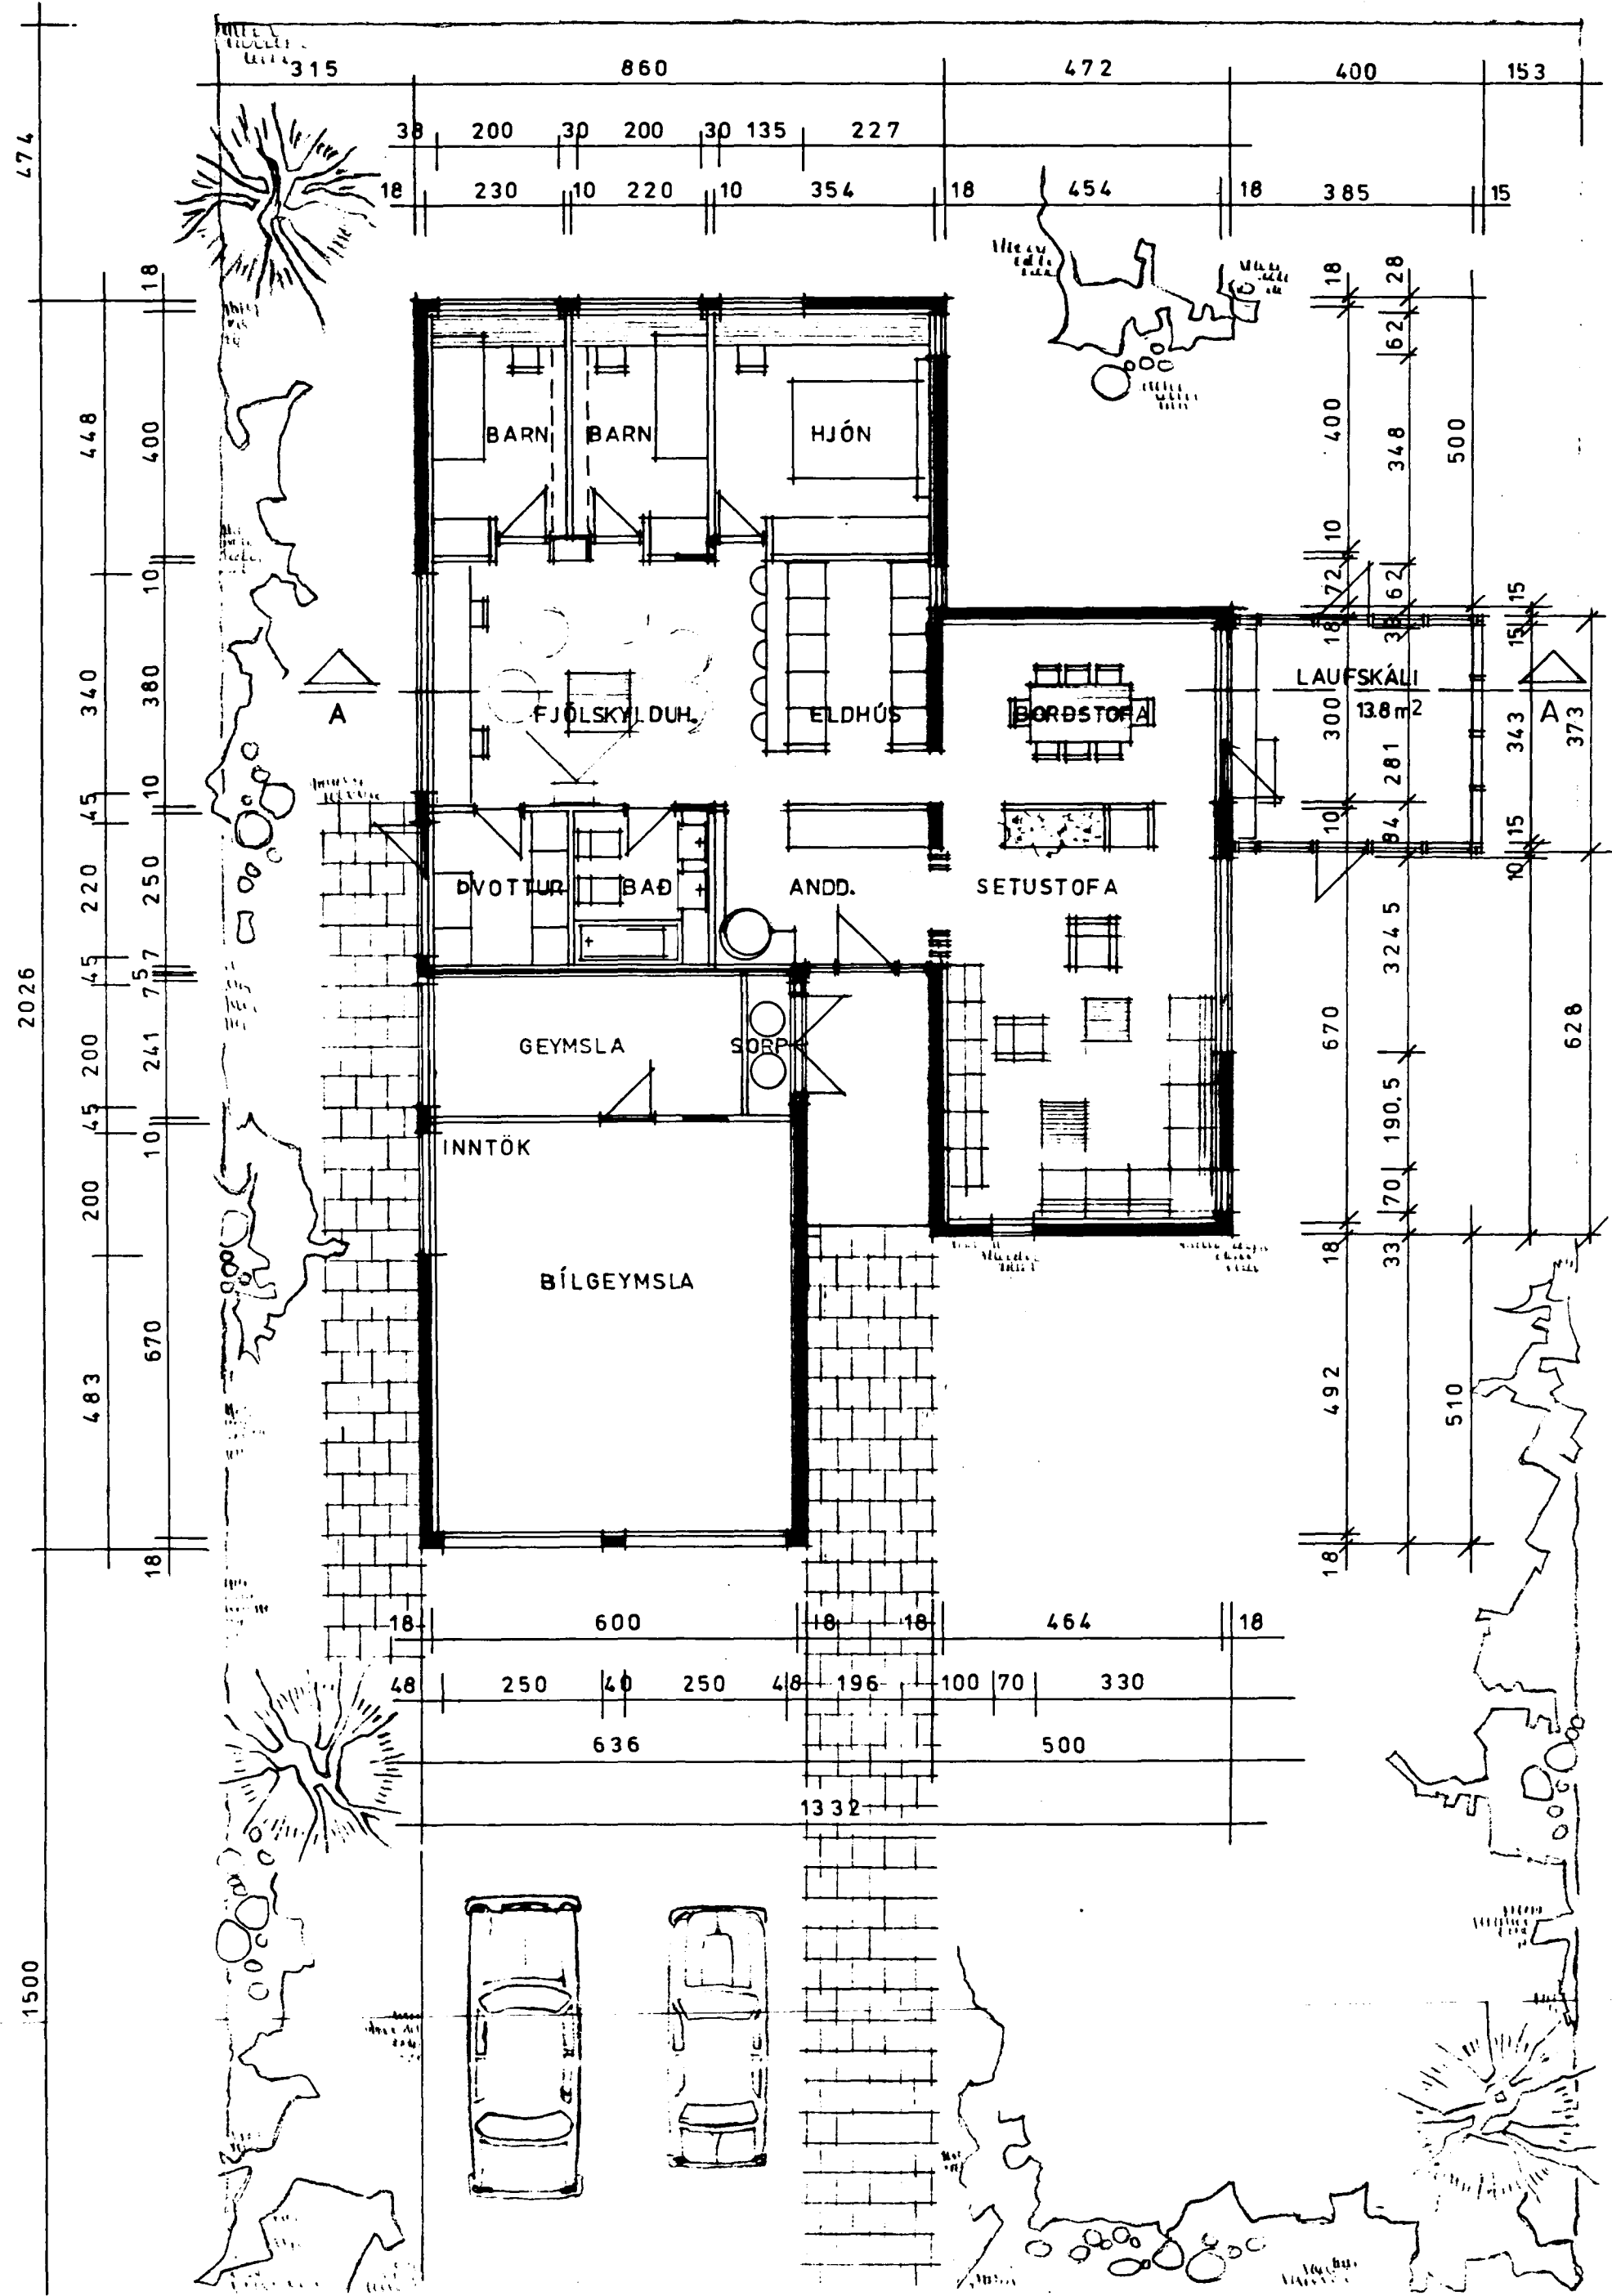

SKURÐUR A-A

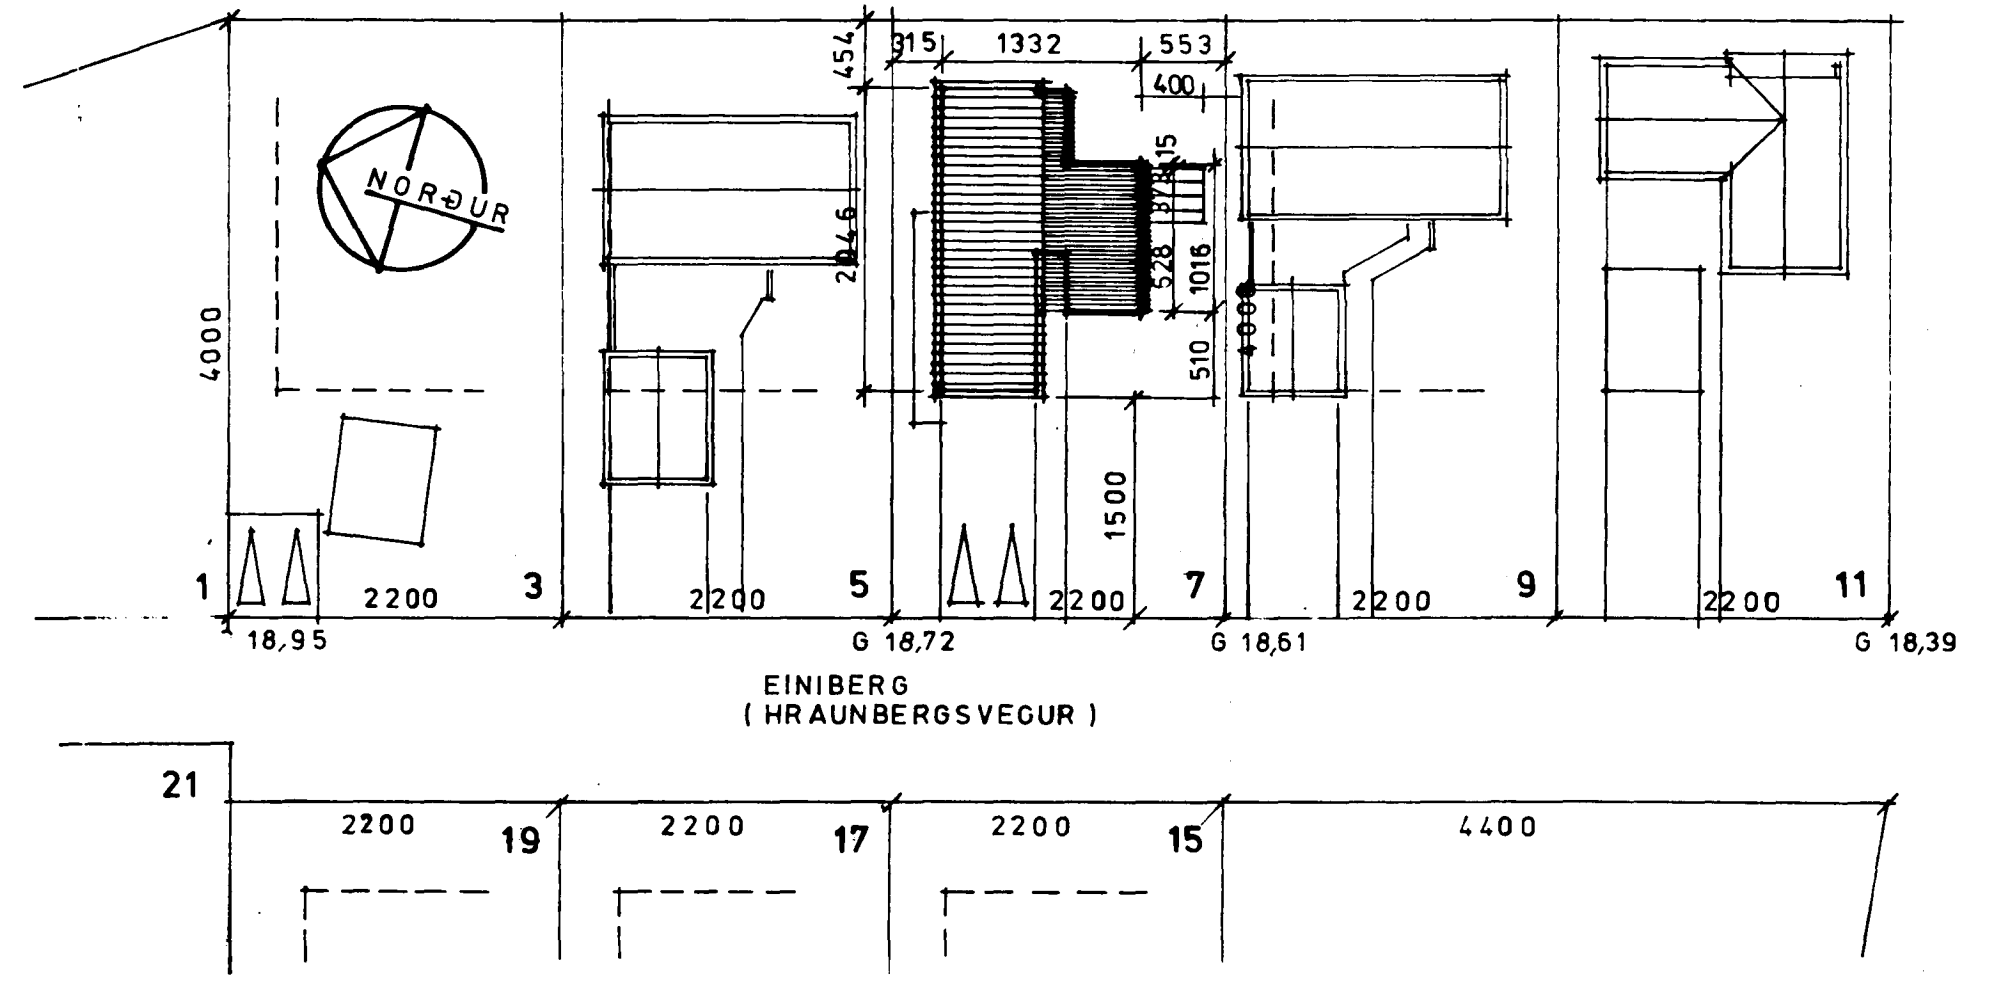

AFSTÖÐUMYND mkv. 1:500

BREYTT Í APRIL 1988.
 LAUFSKÁLI 14.9m² BR.
 36 m³

EGGERT JÓNSSON 51661/51166.
SIG. GÍSLASON **ARKITEKT FAI**
 (HRAUNBERGSVEGUR 5) EINIBERG 7 GÖRÐUM
 GRUNNMYND, SKURÐUR mkv. 1:100
 TEIKN. SÍGRÚN EINARSDÓTTIR
 GÖRÐUM Í APRIL 1976
[Signature]