


Samþykkt á fundi bygginga-
nefndar þ. 30. 6. 1988

BYGGINGAFULLTRÚINN
Í HAFNARFIRÐI


F.h.
Eyjólf Valdósson

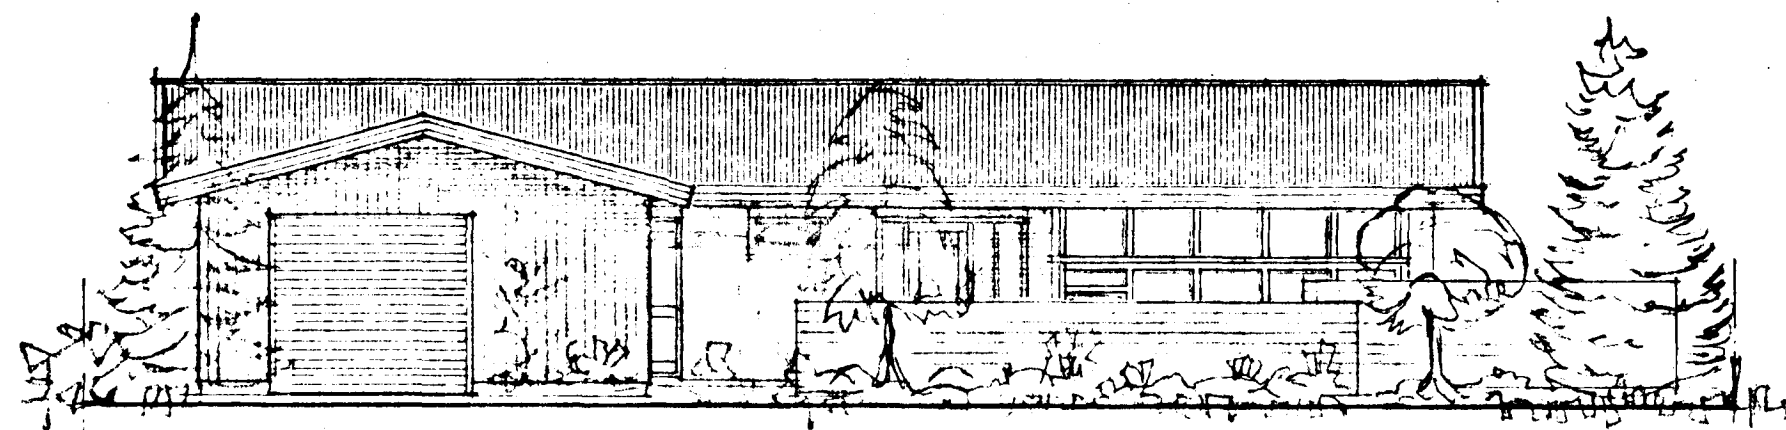

VESTURHLIÐ



VESTURHLIÐ

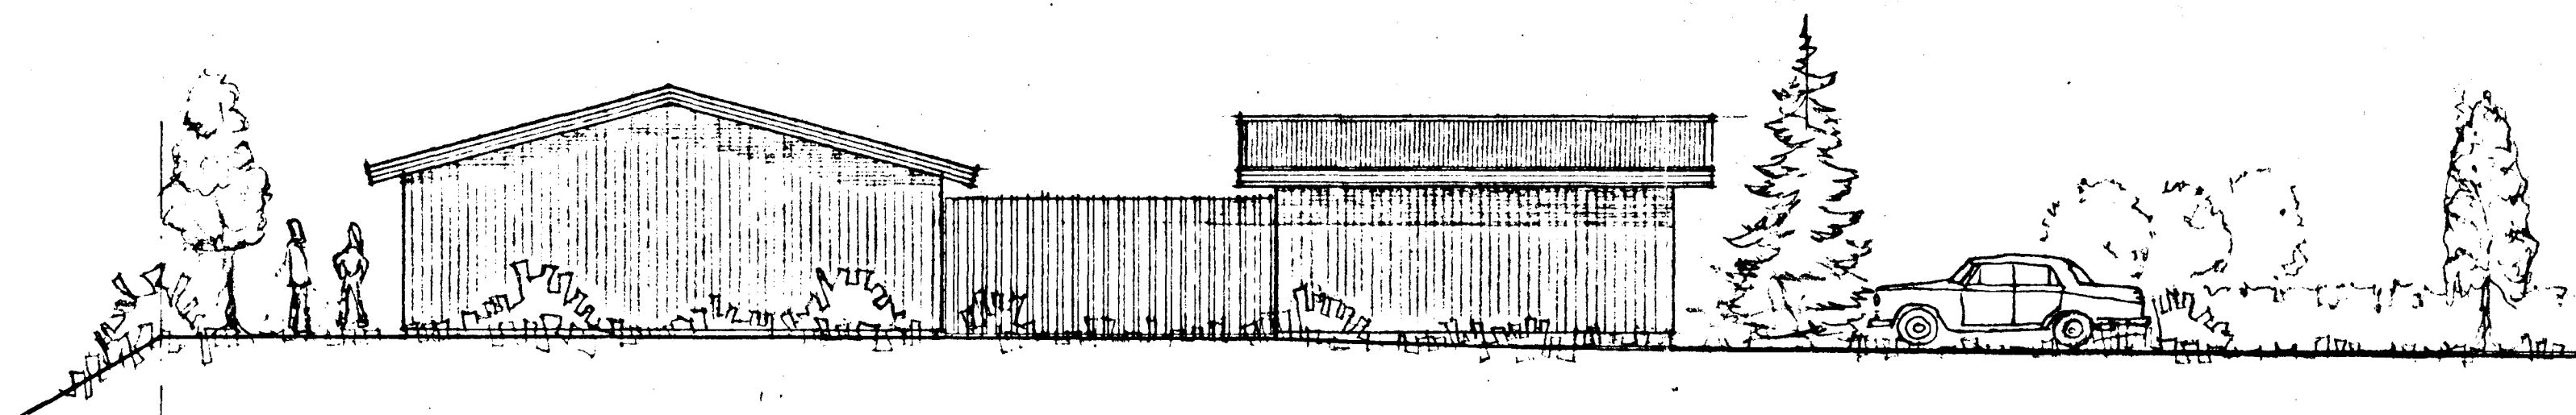

NORÐURHLIÐ

BREYTING: GRÓÐURSKÁLI JÚNÍ 88

SIG. GÍSLASON ARKITEKT FAÍ

(HEAUBERGAVEGUR NR. 7) EINIBERG 9

W/LIT. MKV. 1:100

TEKIN SETBERGI Í OKTÓBER 1978

Sigurður Gíslason