





Samþykkt þann

02 JUNI 1999


Byggingafulltrúinn í Hafnarfirði
Erlendur Hjálmarsson

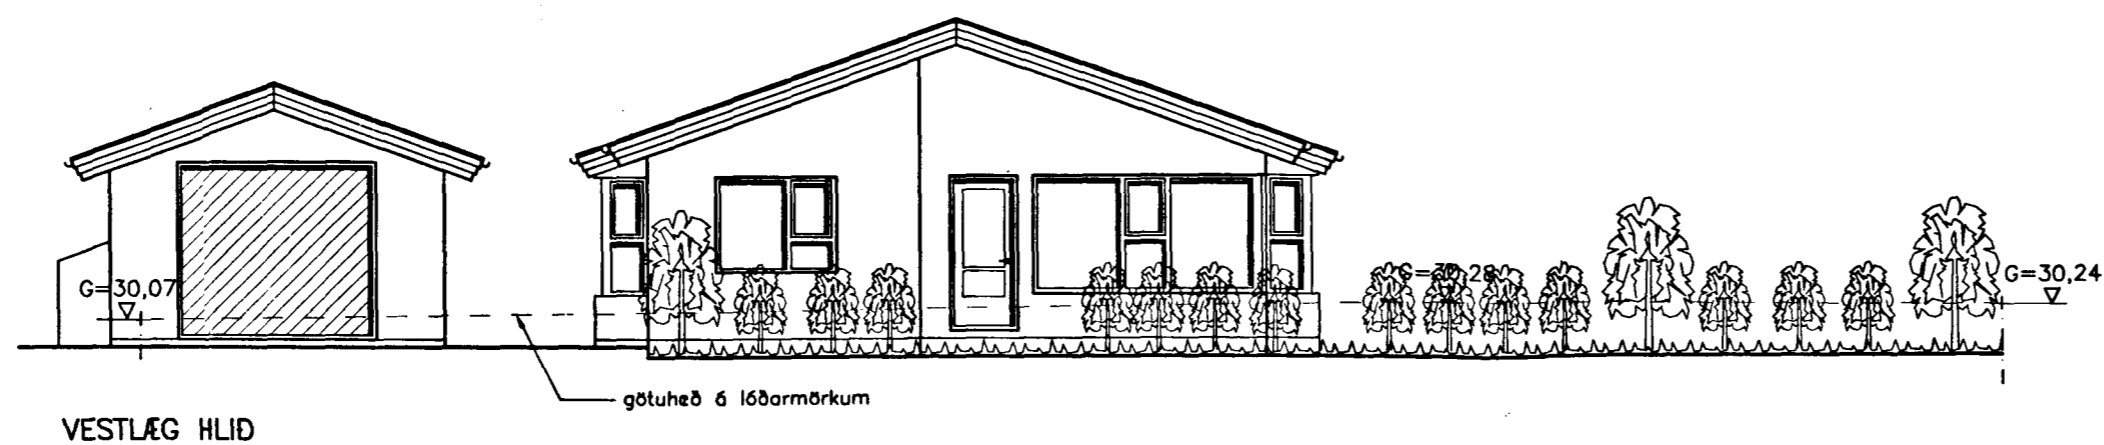

VESTLÆG HLID

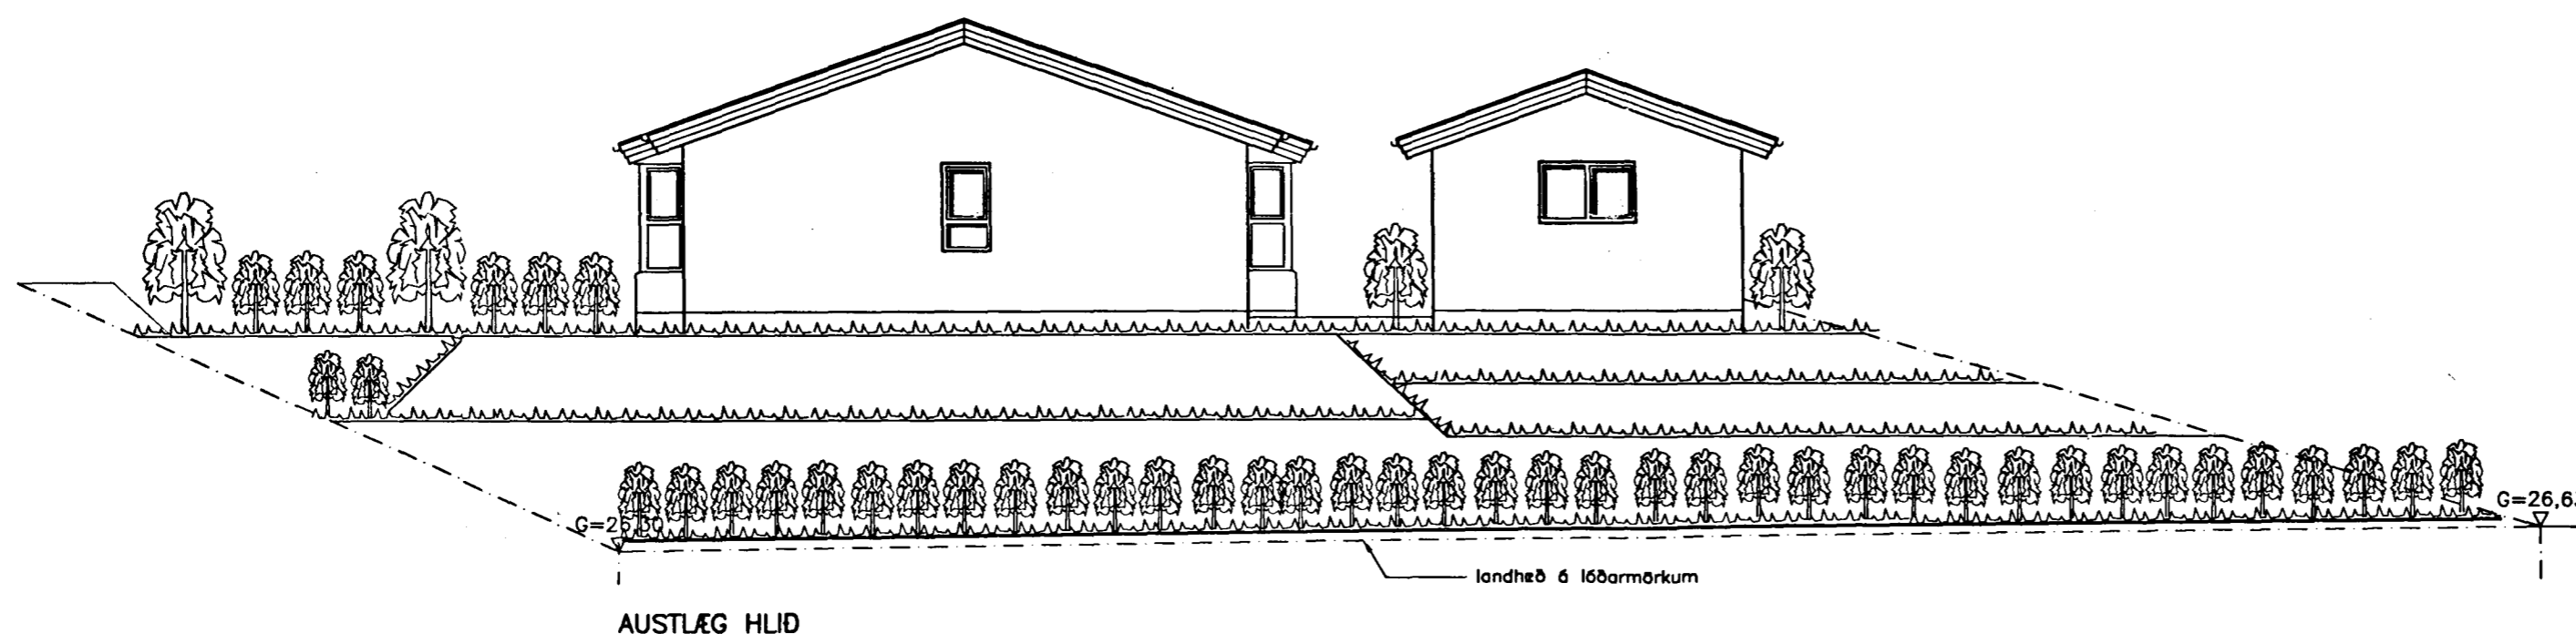

AUSTRÆG HLID

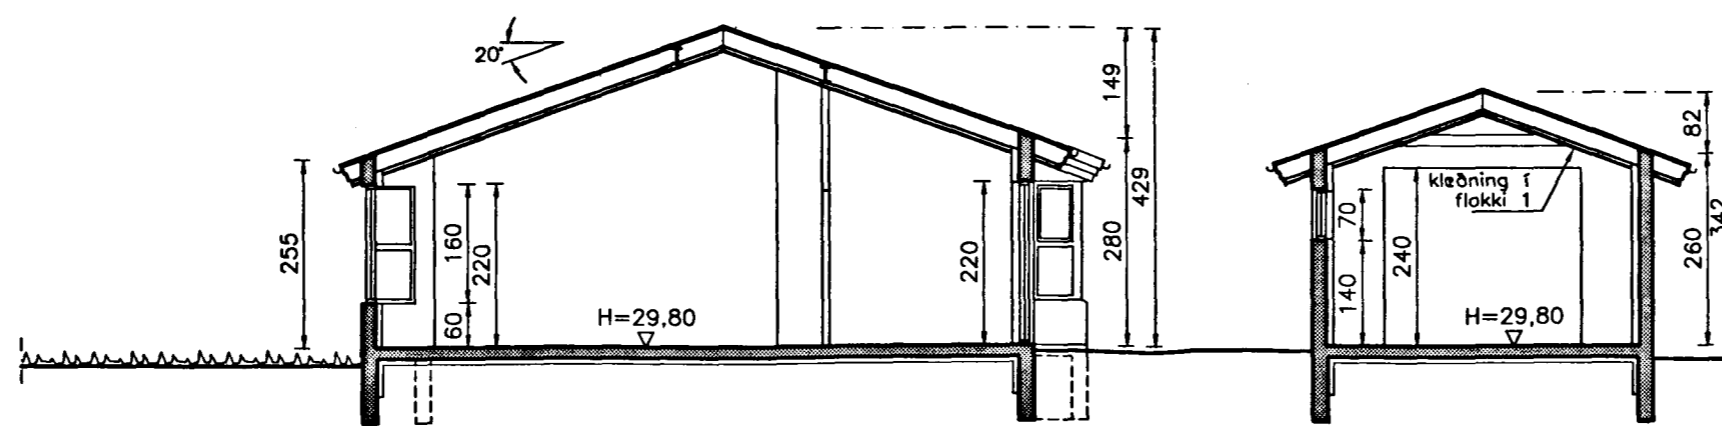

SNID A-A
mkv. 1:100

Br. nr.	Dags.	Af.	Breyting
(A)	30.04.99	PF	Herbergjagluggar á gaffli ferðir á langhl.
(B)			
(C)			
(D)			

TEIKNISTOFAN
TORGID
RÁÐGJÖF - HÖNNUN - EFTIRLIT

ARMÚLI 36, 108 REYKJAVÍK, SÍMI 568-8866, FAX 568-8878
Þorsteinn Friðbjólfsson, Magnús Þ. Guðmundsson,
byggingateknifræðingur, innanhússarkitekt.
Kt. 211055-5299 Kt. 240654-5559

EINIHLÍÐ 10
HAFNARFIRÐI

Teikningarheiti: Útlitsmyndir, snið A-A

Dags. 15.08.1998. Kvarði 1:100

Hannað ÞF Teiknað ÞF Samþ. *[Signature]*

Verknr. 98-805 Teikn.nr. 104 Breyt.nr. A