



Byggingarlýsing:
 Húsið er byggt úr einangrunarmótum með 6 cm einangrun að utan og 5 cm að innan. Veggir eru járnbentir úr steinsteypu. Botnplata er steinsteypt og þak úr timbri. Veggir eru A60 og þak amk B30. Þak er stálklætt. Gluggar og hurðir eru úr timbri með tvöföldu einangrunargleri. Húsið er murðubáð að utan og að innan. Kolnuhartölur eru samkvæmt bygginga-reglugerð.

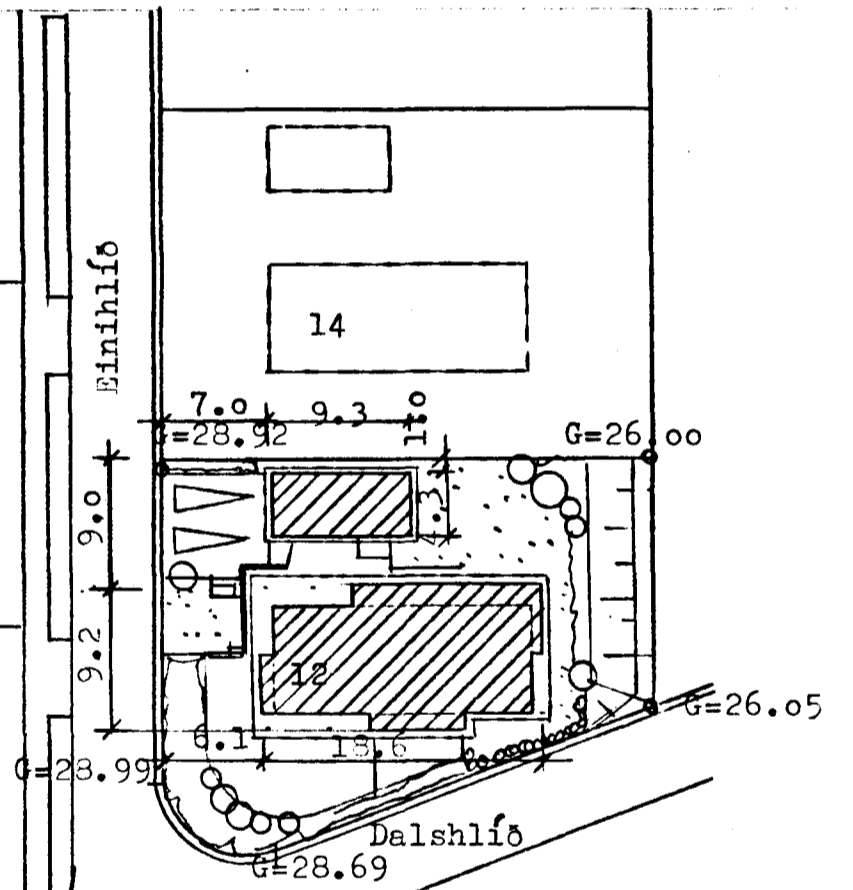

1. ÞAKMALLI
2. MISMUNANDI HÉÐÁ LIT. VEGGLIM, GEFNA ÞAK LIPP
3. MÁLSETNINGAR ENNI HÉGT AD FARA EFTIR ÞEIM.

25/3 '97
 Bedið eftir leiki frá hönnuði með Grafham stærðum Einihlíf 12

HAFNARFJÖRDUR

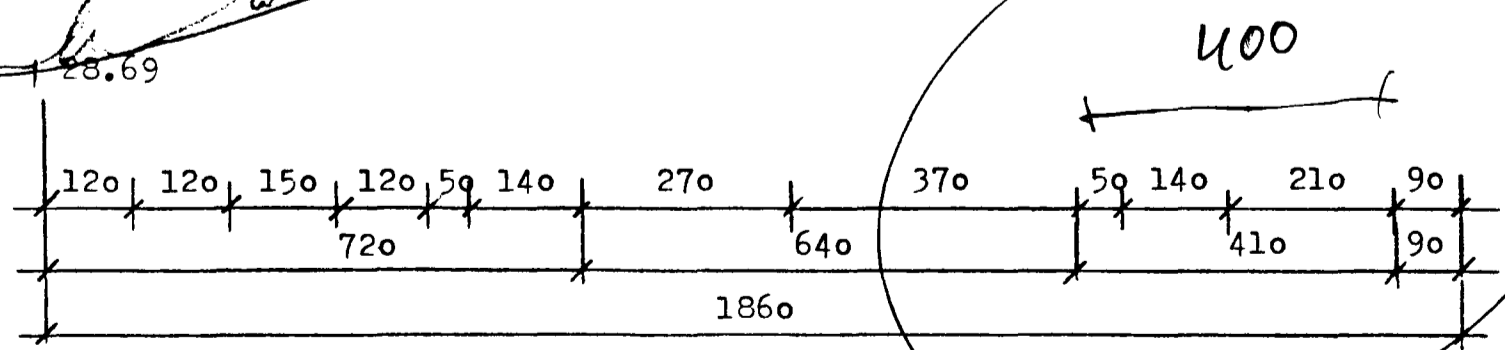

STÆRDIR:

Íbúðarhús:	145.0 m ²	568.0 m ³
Bílskúr:	40.0 m ²	120.0 m ³
Heildarstærð:	185.0 m ²	688.0 m ³

2010-0012 01
 02

Aðaltekning EINIHLÍF 12 Hafnarfirði 1.01
 Grunnmynd og afstöðumynd Egill Guðmundsson arkitekt FAÍ
 1:100 og 1:500 sept 96. Tungötu 3 101 R. s. 551 2070
 breytt 16.9.96.

Egill Guðmundsson
 2/10 '97 Húsið: B. 1. BK