





Samþykkt þann

17 SEPT. 1996


Byggingafultrúinn í Hafnarfirði  
Erlendur Hjálmarsson

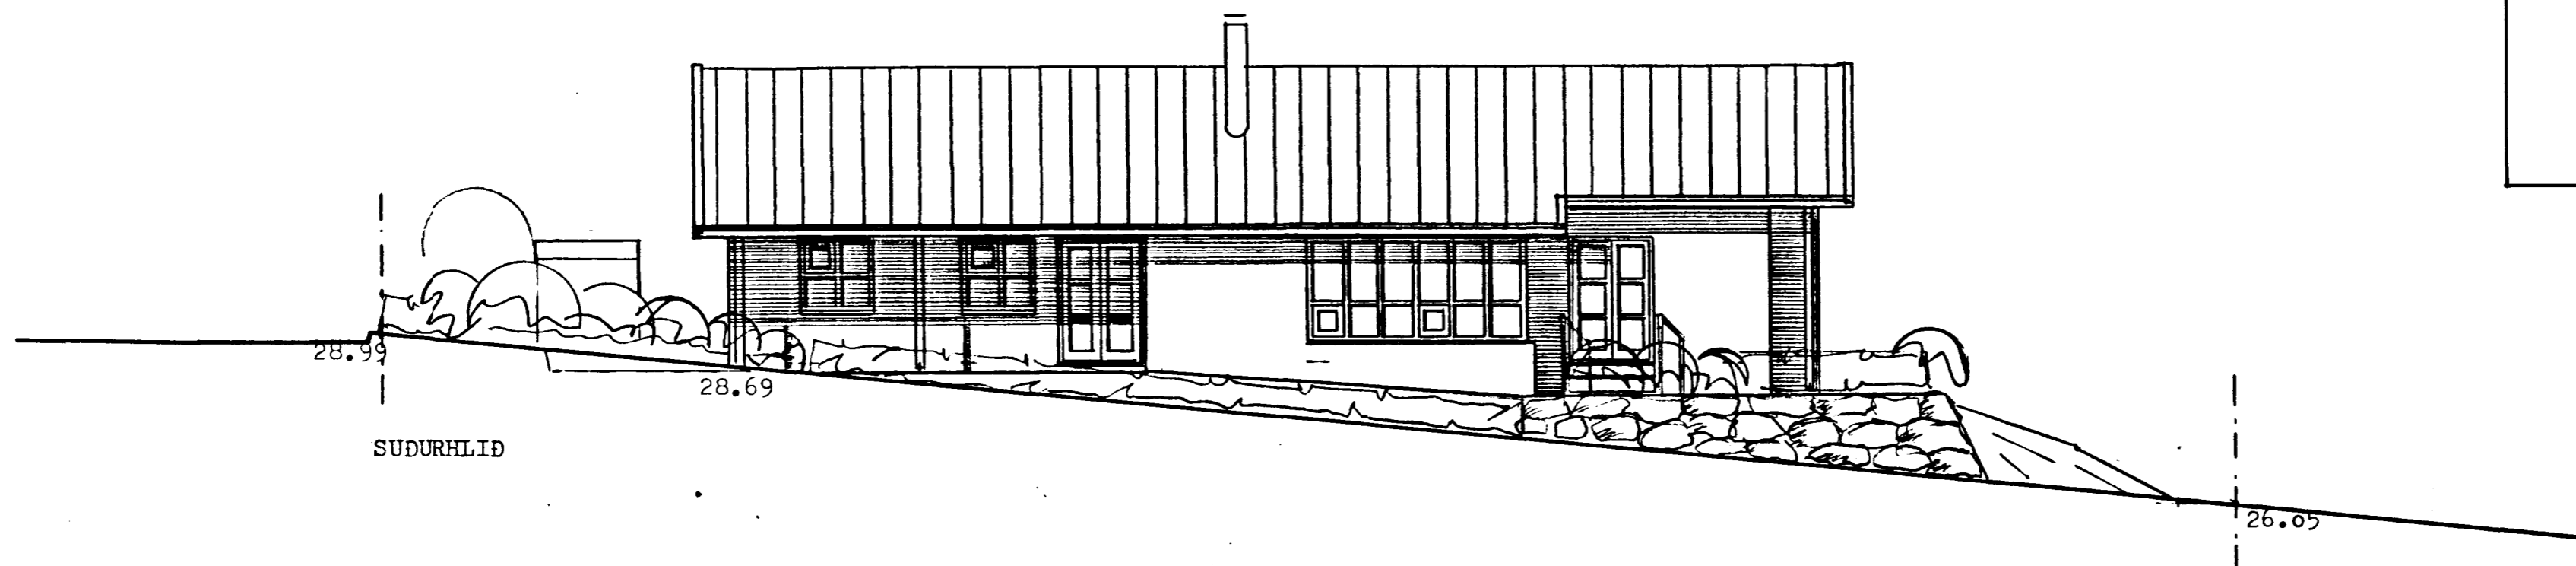



SUDURHLID

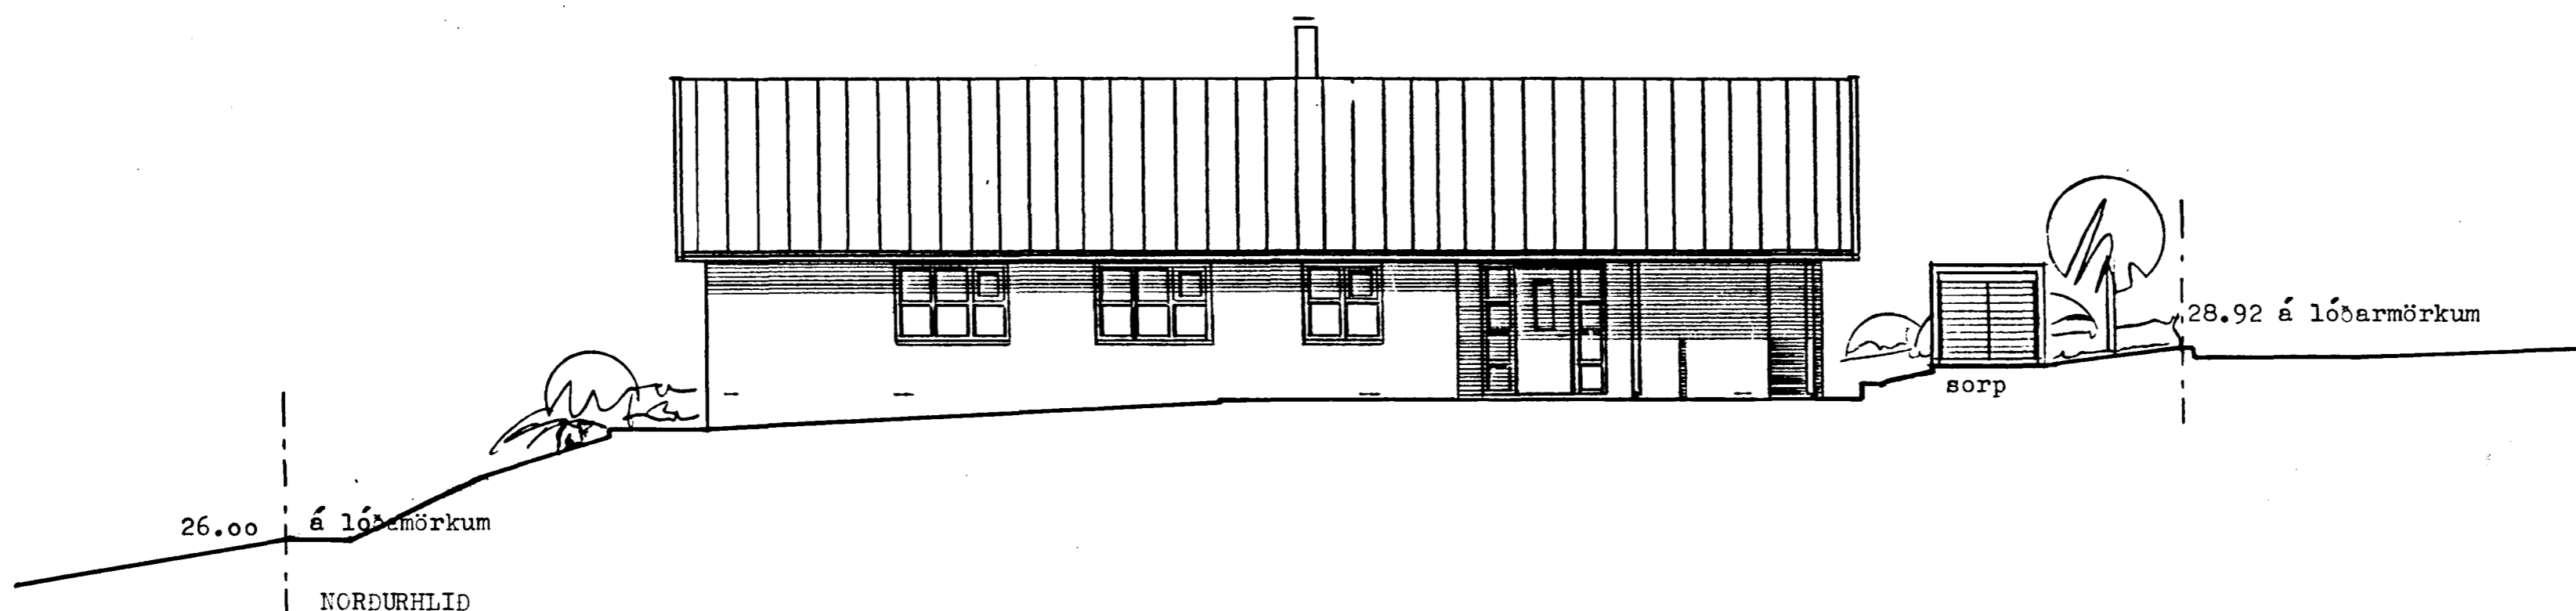

NORDURHLID

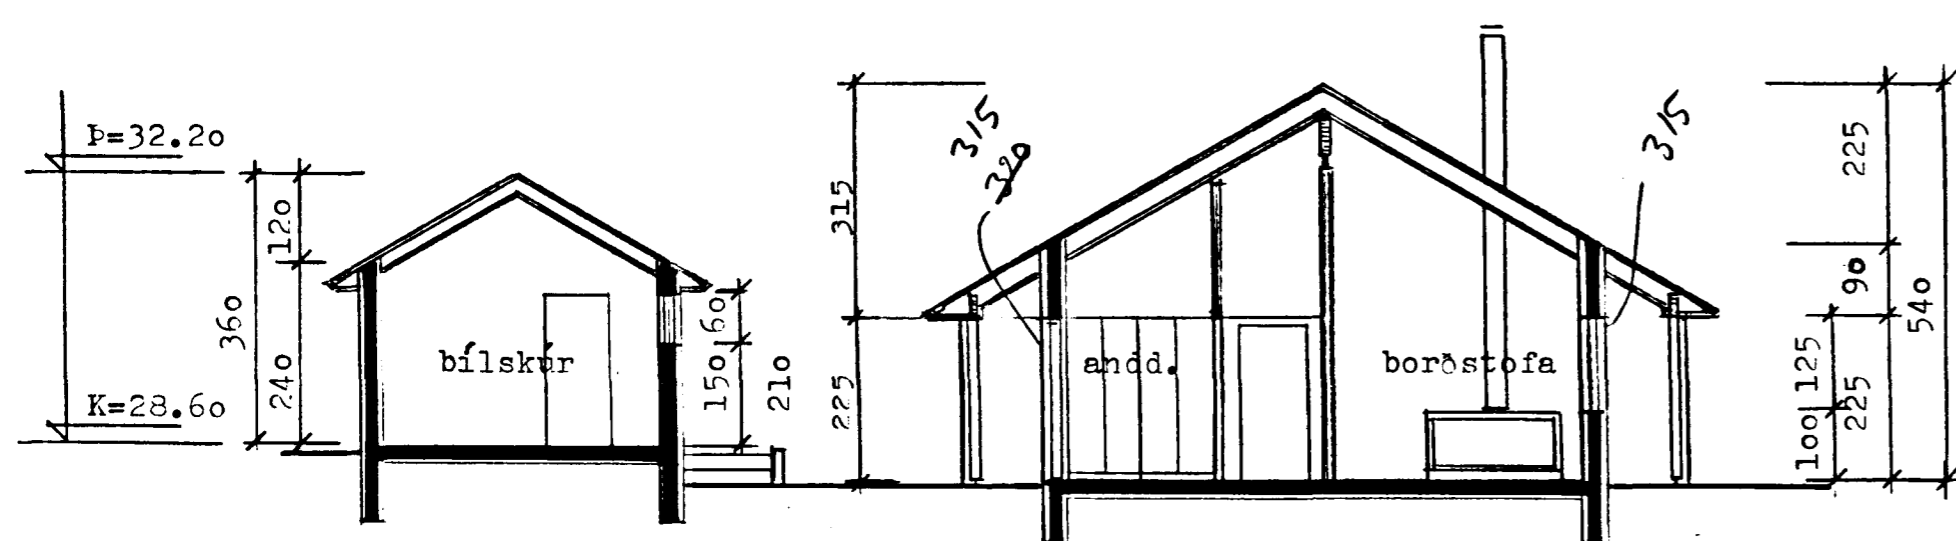

SNID AA

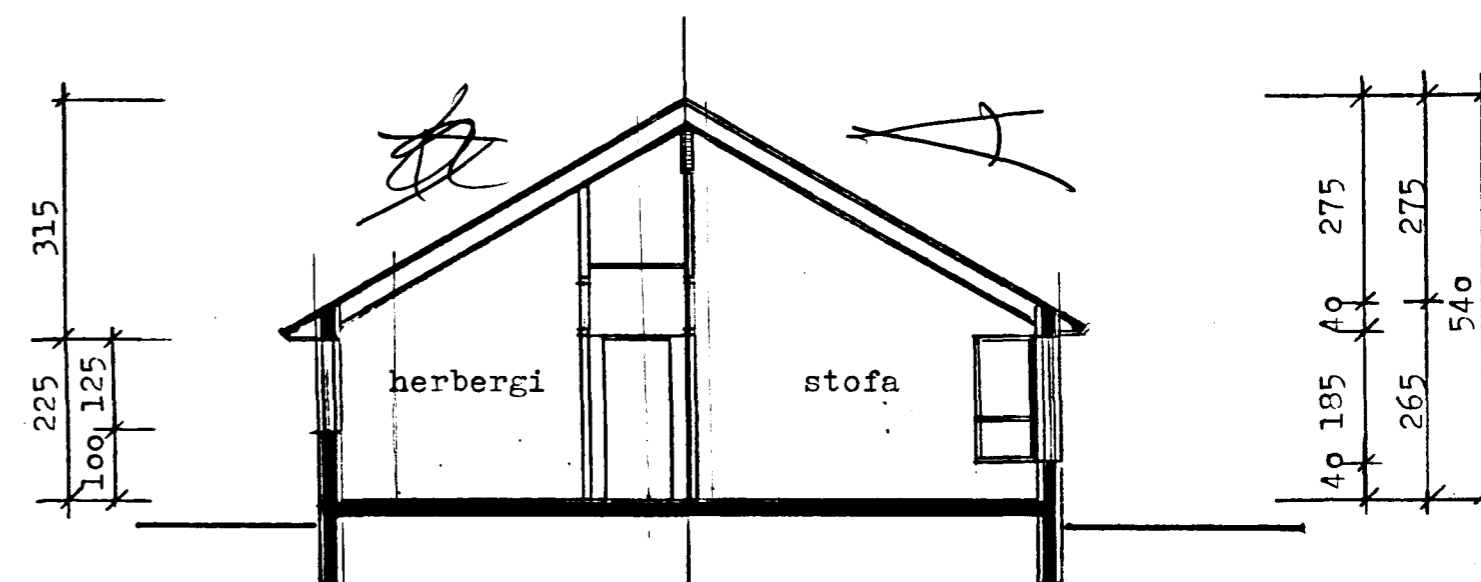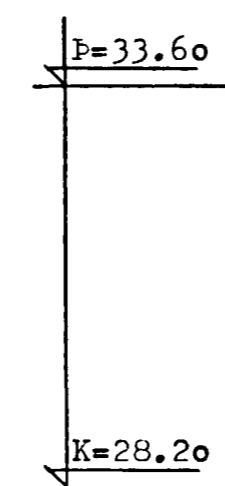

SNID BB

Aðalteikning

Útlit og snið  
1:100 sept 96  
breytt 1.9.96.

EINIHLÍÐ 12 Hafnarfirði

1.02

Egill Guðmundsson arkitekt FAÍ  
Túngötu 3 101 R. s. 551 2070