



Samþykkt á fundi bygginga-
 nefndar þ. 20.9.1995
 BYGGINGAFULLTRÚINN
 HAFNARFIRÐI
Kristján Þór

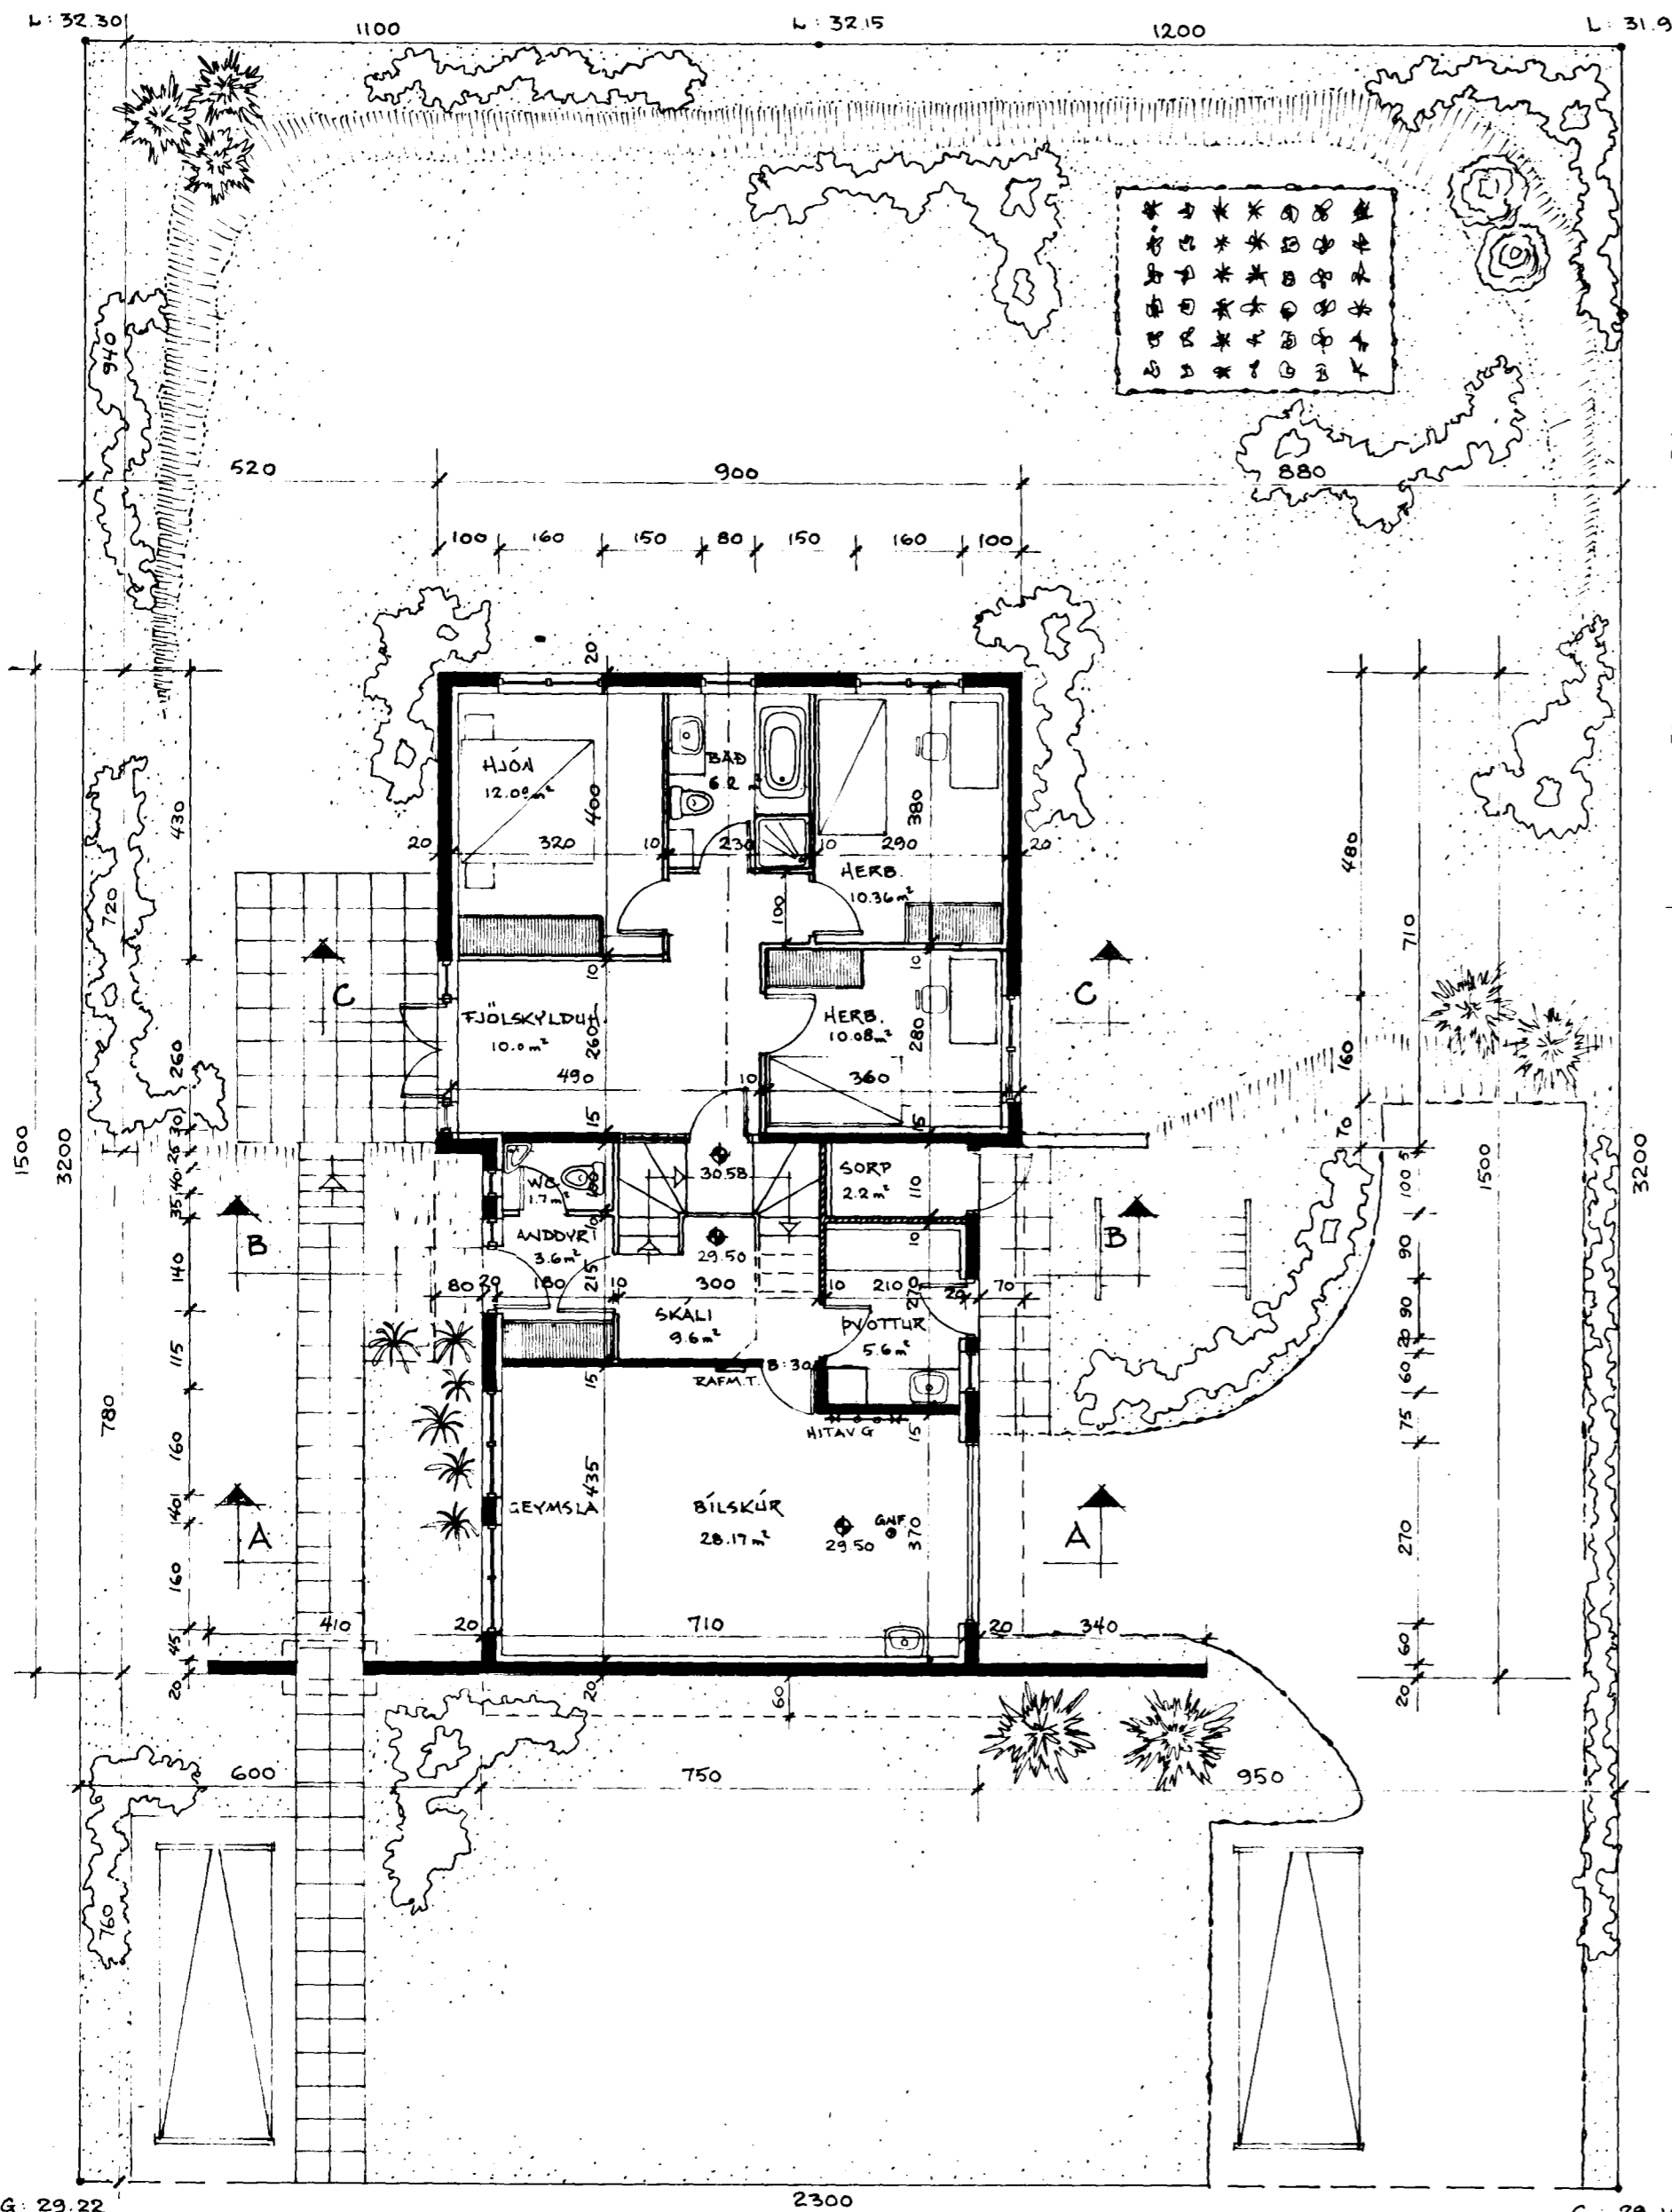

GRUNNMÝND NEDRI HÆÐAR

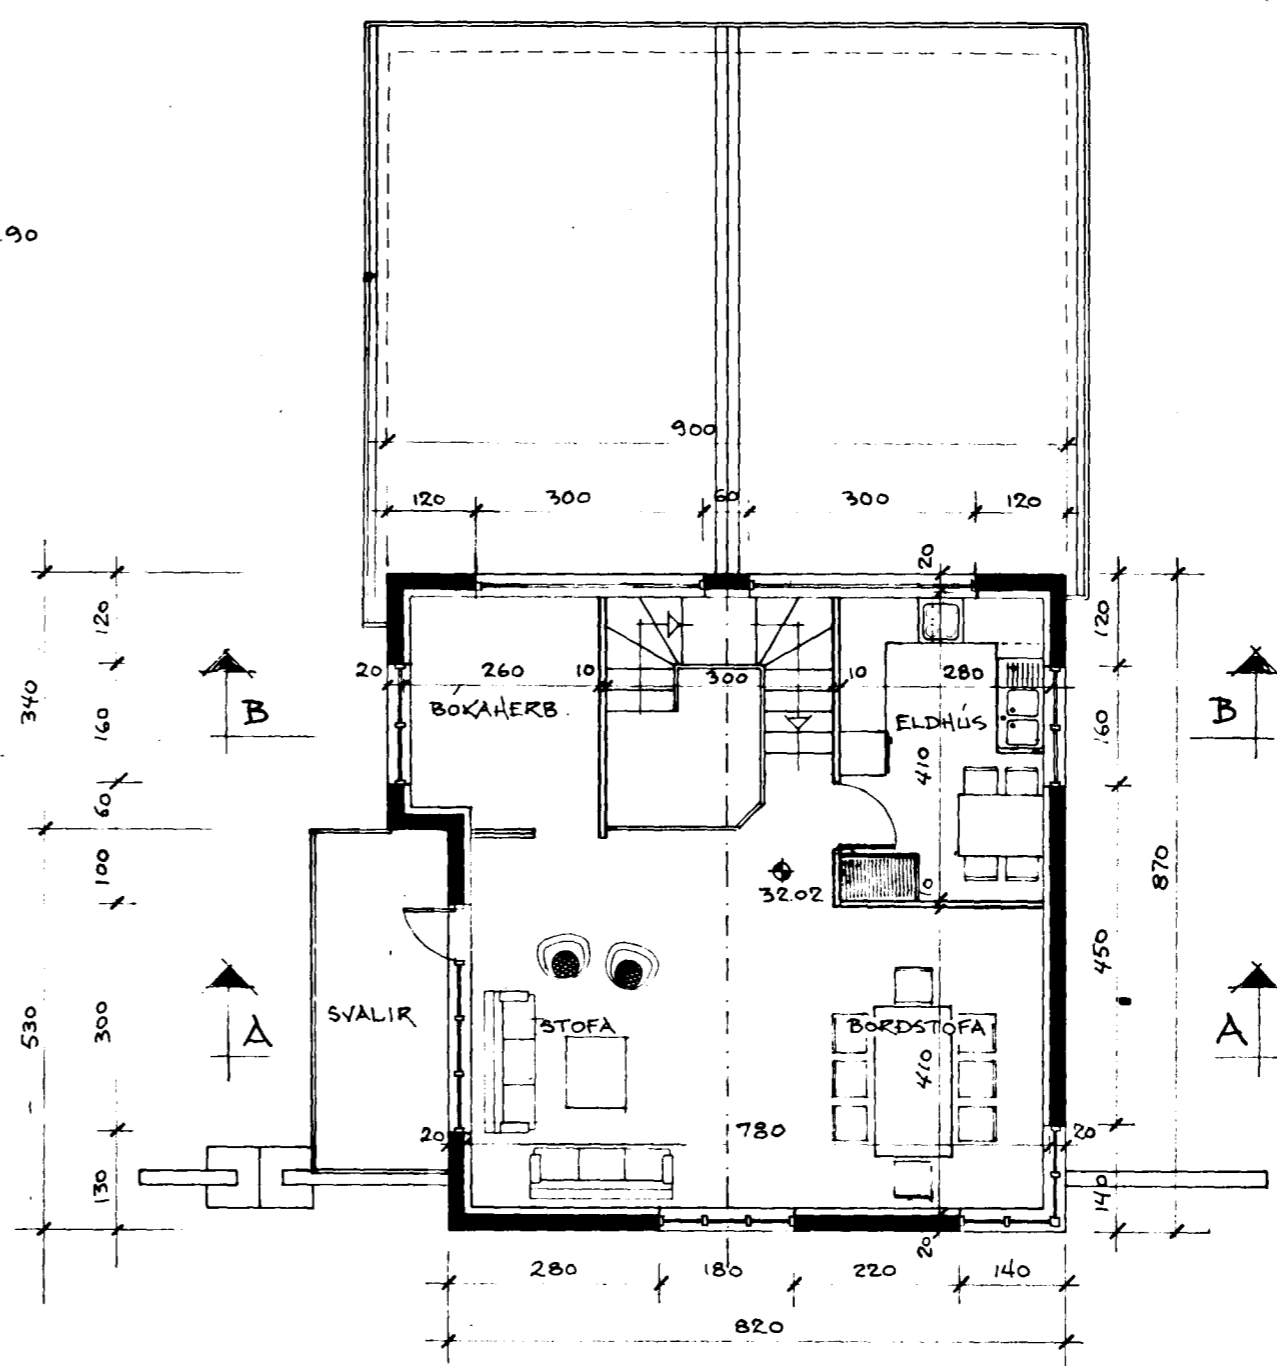

GRUNNMÝND EÐRI HÆÐAR


HÚSID ER BYGGT ÚR STEINSTEYPU, EIVANGRAB
 AD KWAN, MED HEFDBUNDNU TIMBURÐAKI.
 LITIR OG ÁFERÐ:
 ÚTVEGGIR, MURADIR MED GRÖFRI ÁFERÐ,
 LITUR LJOSGRÁR
 Á ÞAKI ER STALLAÐ ÞAKSTÁL, DÖKKGRÆNT,
 ÞAKBRÚNIR, GLUGGAR OG HURDIR SVARBRÚNIR

FLATARMÁL: NEDRI HÆÐIR:	89.6 m ²
EFRI HÆÐ:	65.6 m ²
ÍBÚÐ ALLS:	155.2 m ²
BÍLSKÚR:	33.7 m ²
SAMTALS:	188.9 m ²

LÖB: 736 m²
 NÝTINGARHLUTFALL: 0.24
 HEILDARRÚMMÁL: 683 m³

BREYTING Í SEPT. '94
 HURD MILLI SKÁLA OG FJÓLSKYLDUHERB.

BREYTTI SEPT. '95:
 REYKHÁFUR FELLUR NIÐUR
 SKÁGLUGGA Á VESTURGAFLI BREYTT
 J.M.

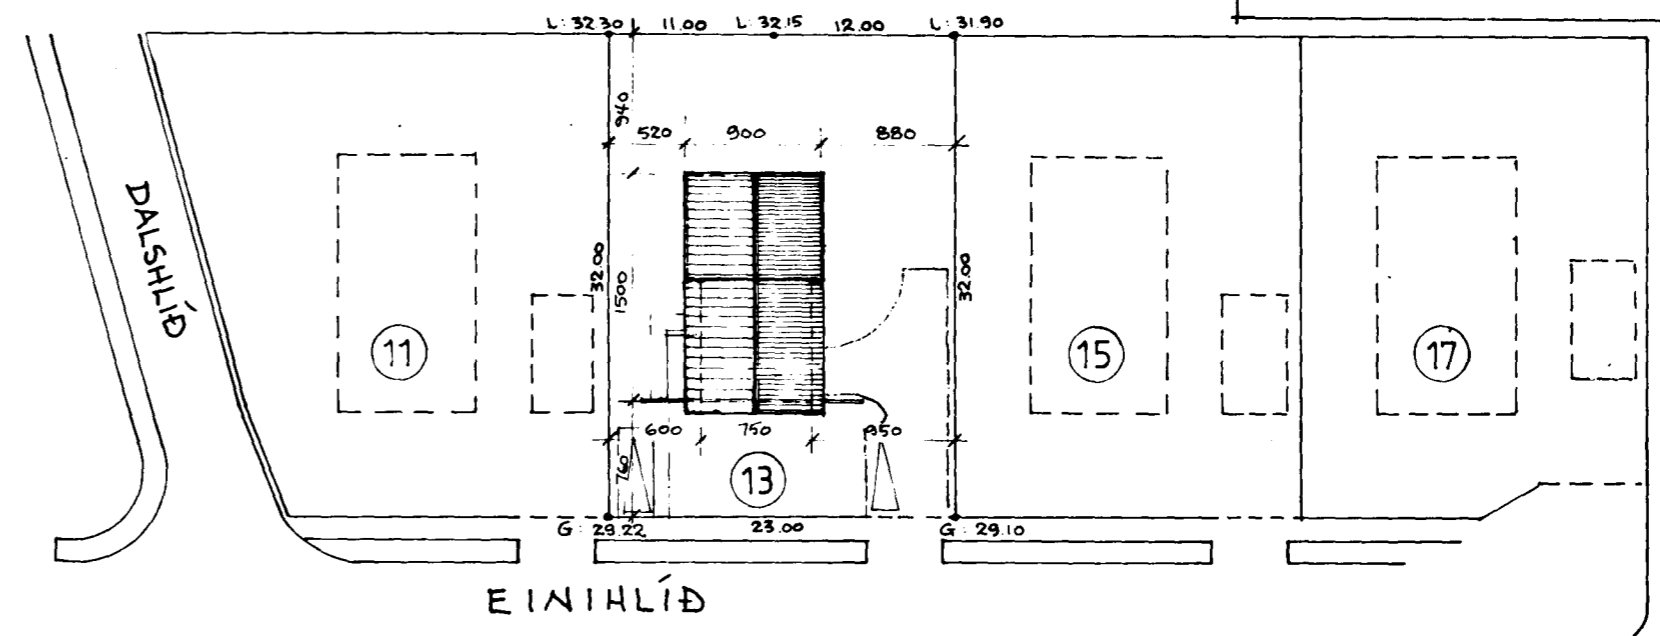

EINIHLÍÐ

VINNUSTOFA II VESTURVÖR
 KÓPAVOGI
 SÍMI 4-01-15
VÍFILL MAGNÚSSON ARK. HALLA HANNESDÓTTIR
 K.T. 171238-4639 K.T. 220851-7889

HEITI EINIHLÍÐ 13, MOSAHLÍÐ, HAFNARFIRÐI
EIGN EGGERTS SIGURÐSS. HÓLMFRÍÐAR ZOPHANIÁSD.
TEIKN. GRUNNMÝND · AFSTÖÐUMÝND MKV. 1:100
 DAGS. AGÚST '94 SAMP.
 TEIKN. JFP. BREYTT SEPT. '94 + SEPT. '95

AFSTÖÐUMÝND MKV. 1:500