



SUÐUR

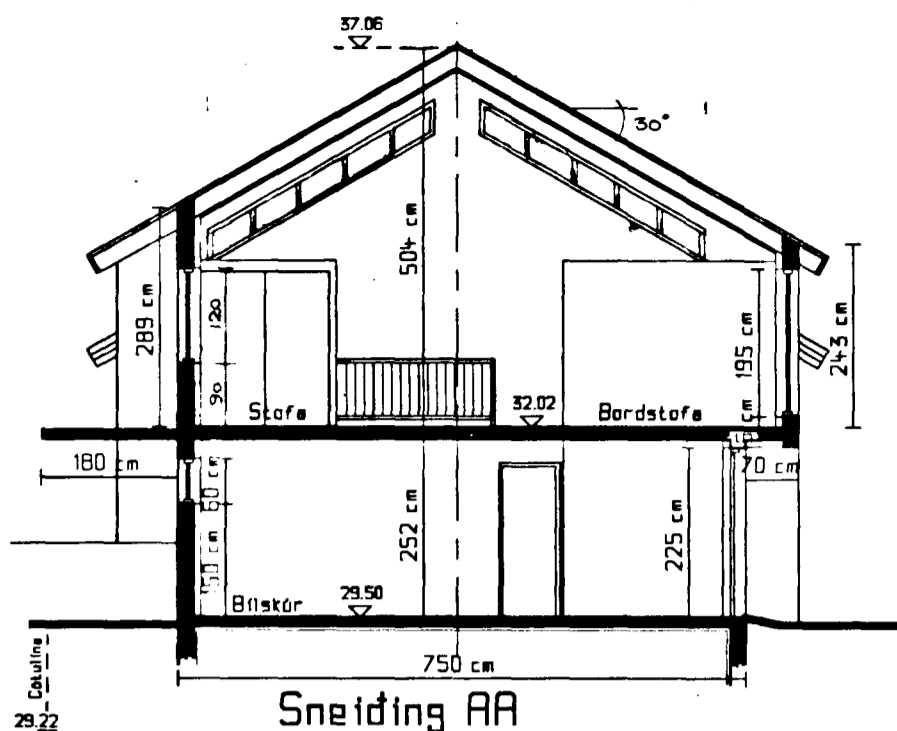


Sneidning AA


Samþykkt á fundi bygginga-
nefndar þ. 20 / 9 / 1995
BYGGINGAFULLTRÚINN
FJA HAFNARFIRÐI
Kristján Jón

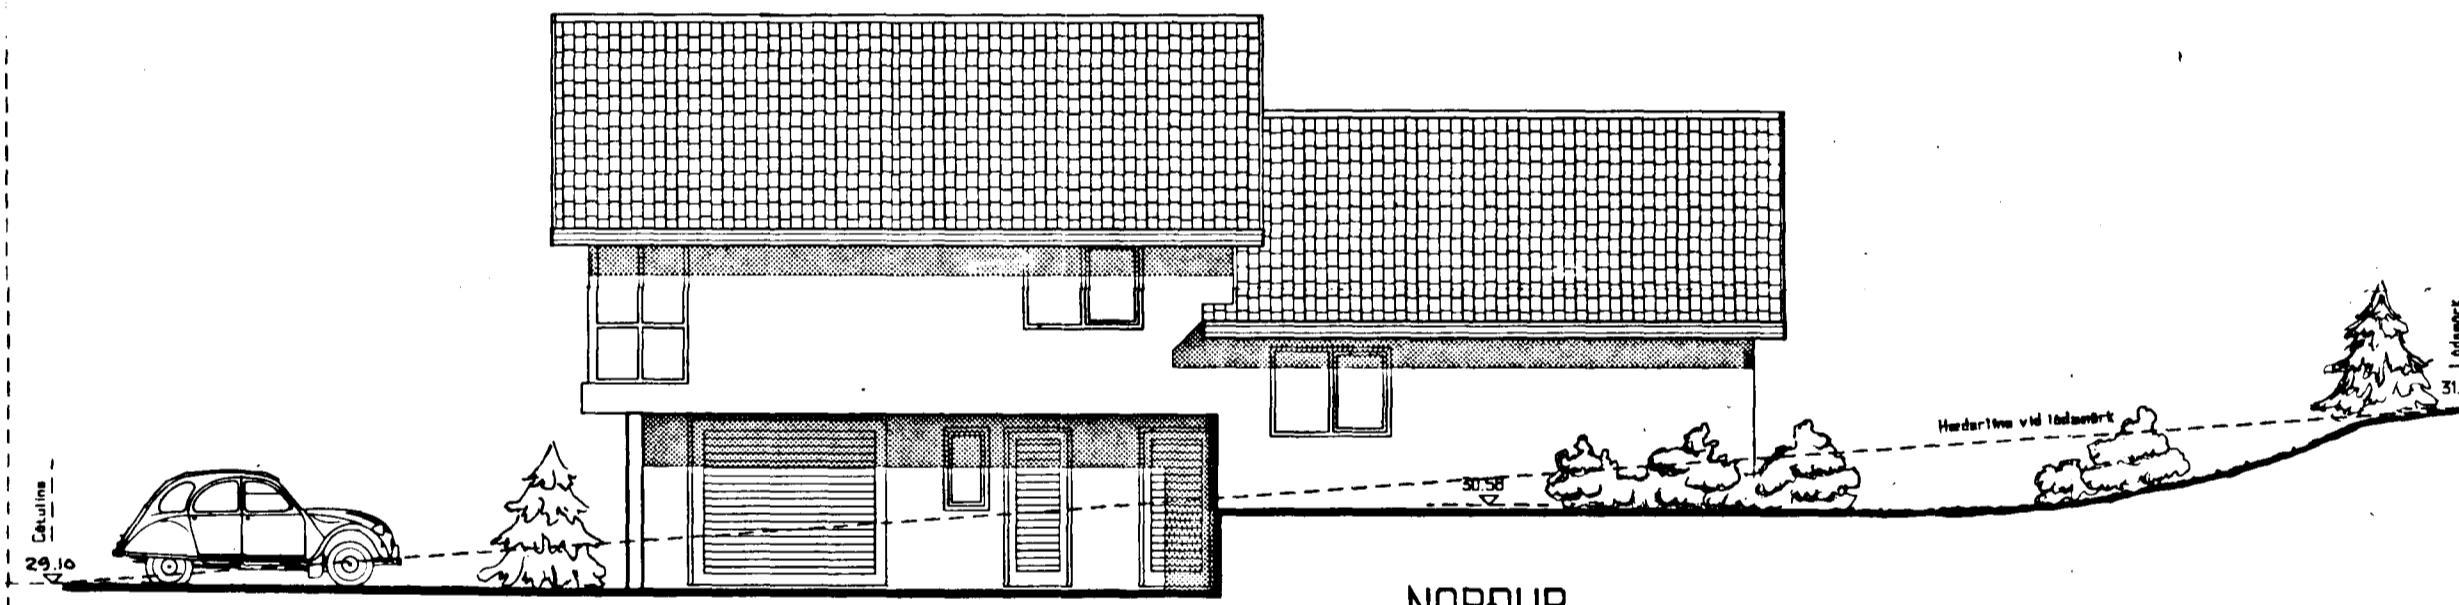


NORÐUR

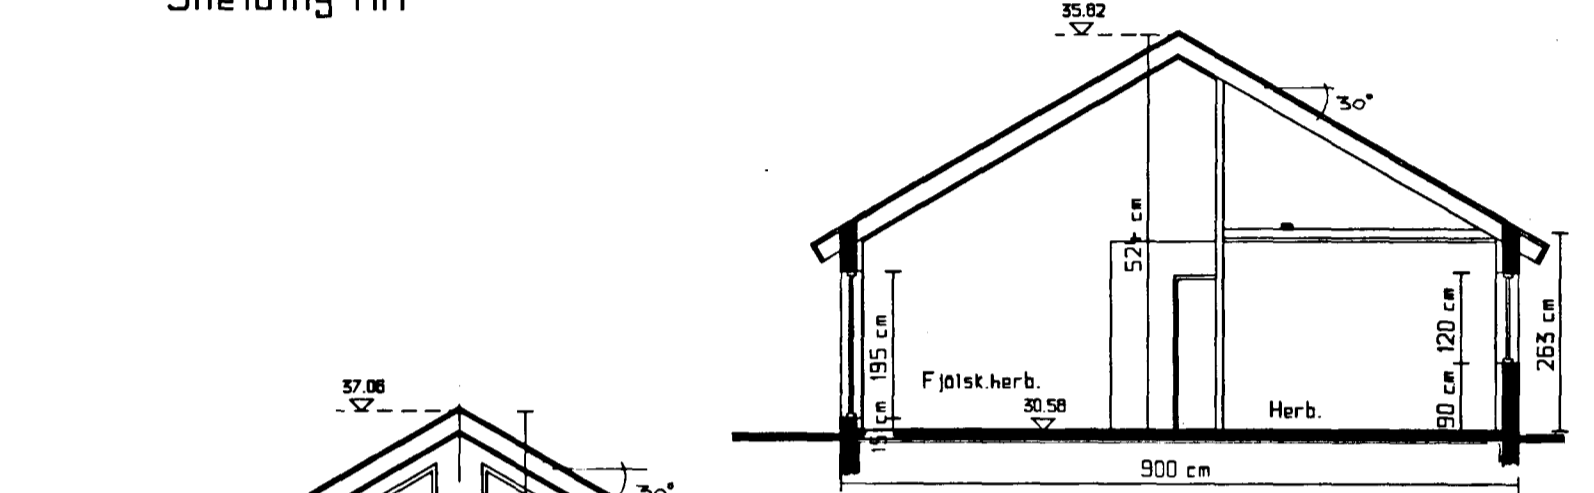


Sneidning CC

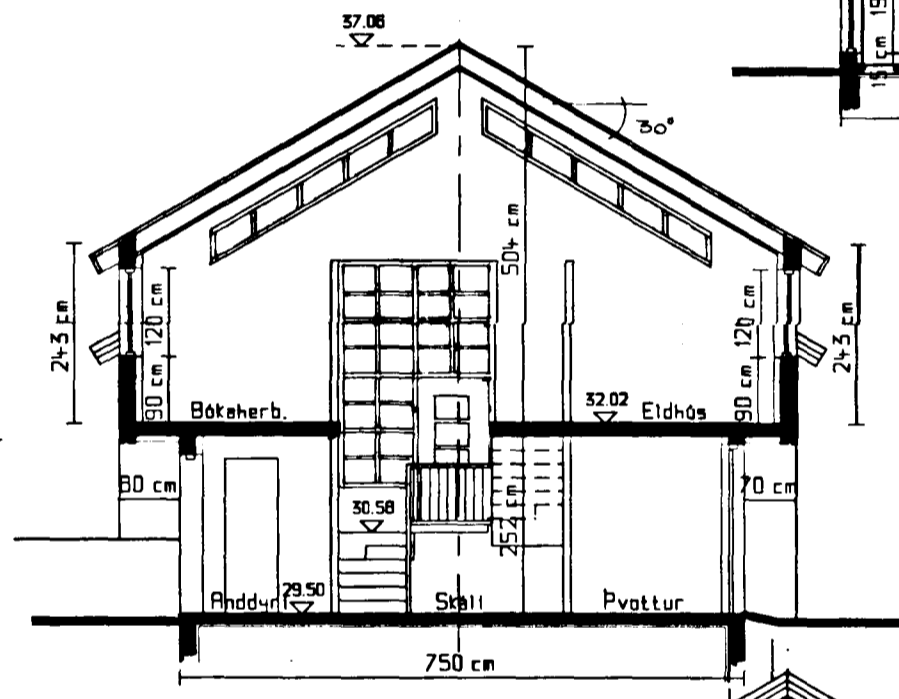

Sneidning BB

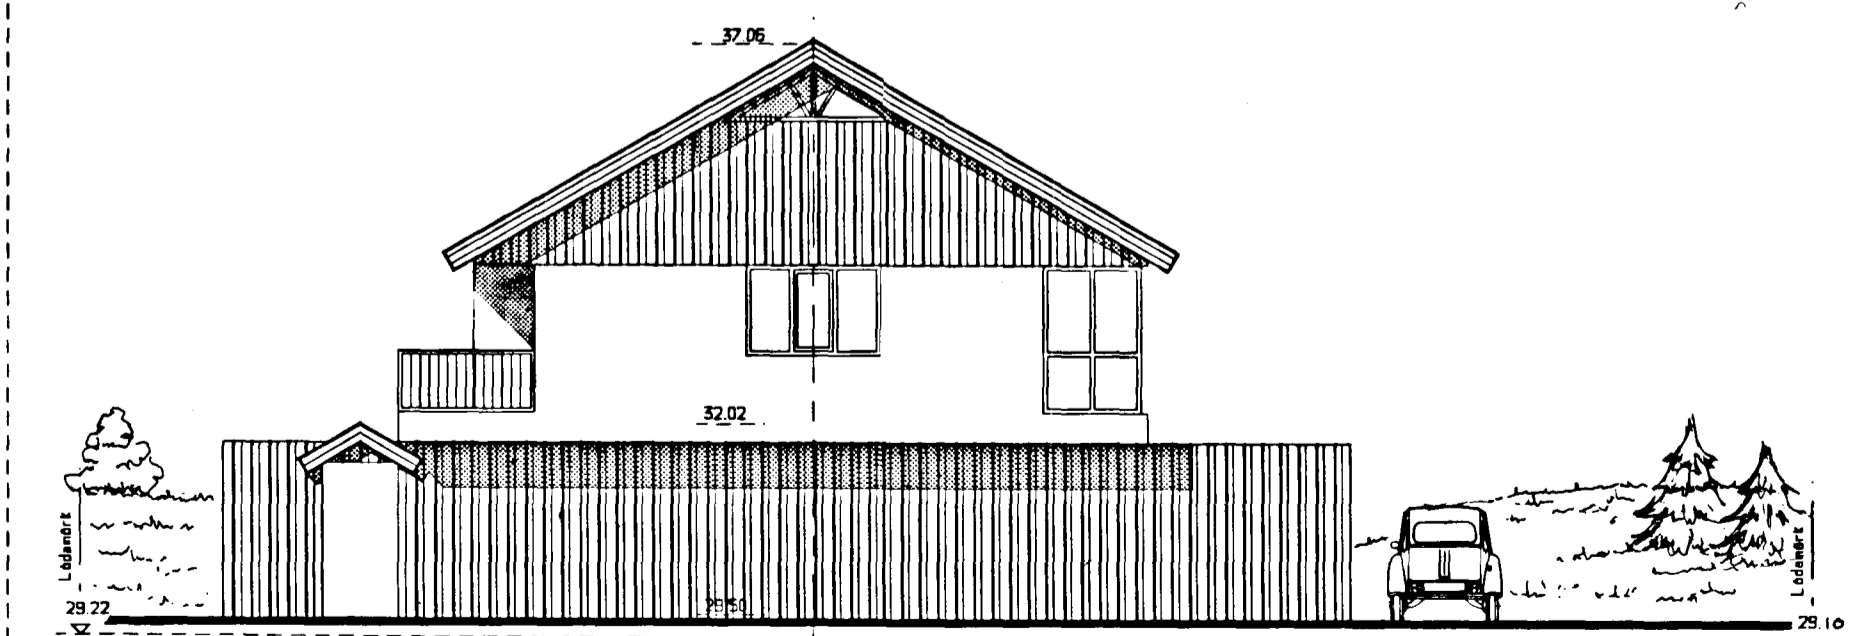

AUSTUR

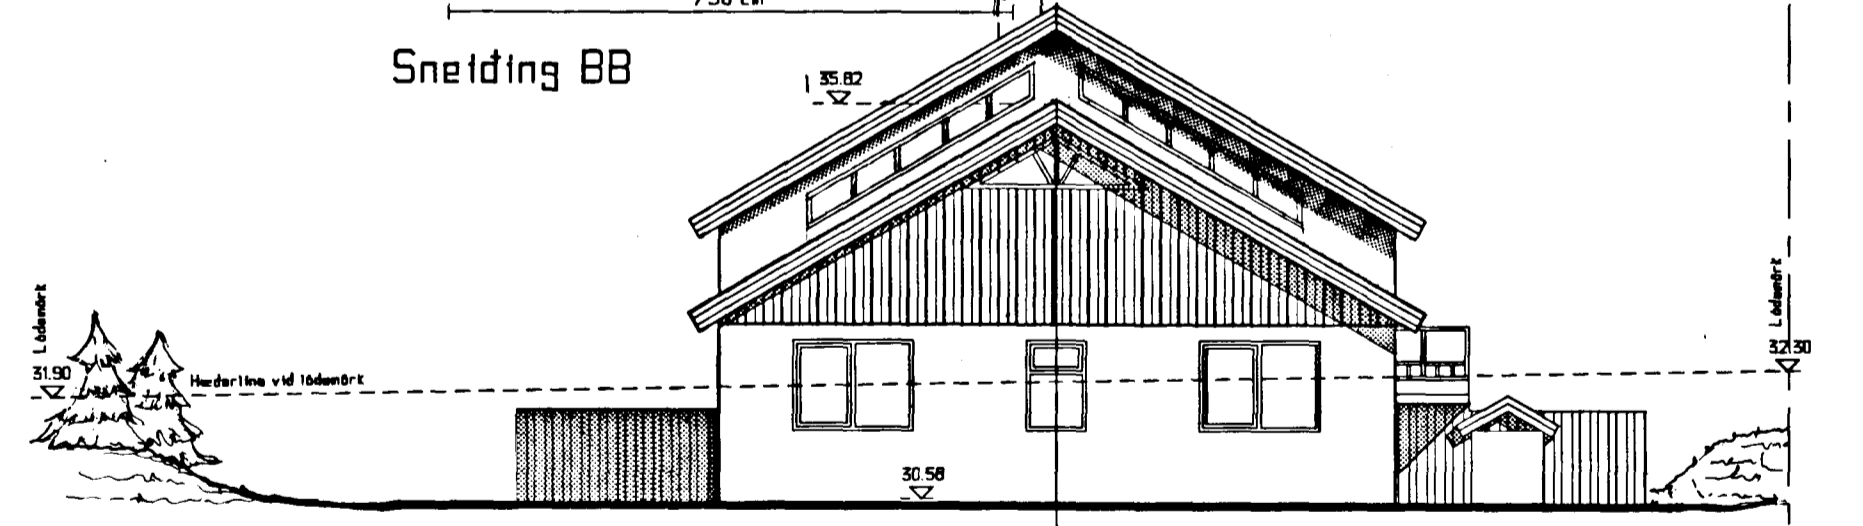

VESTUR

BREYTING Í SEPT '94
HURÐ MILLI SKÁLA OG FJÖLSKYLDU.
HÆÐ UPP Í GLUGGA VIÐ SVÁLIR ER 90 cm (VAR. 60 cm)

BREYTT SEPT '95
RIFKYÁFUR FELLUR AÐUR
SKÁGLUGGA Á VESTURGAFLI BREYTT

VINNUSTOFA
KÖPAVOGI



VESTURVÖR
SÍMI 4 01 15

VÍFILL MAGNÚSSON ARK.
KT. 171238-4639

HALLA HANNESDÓTTIR
KT. 220851-7889

HEITI EINIHLIÐ 13, MOSAHLIÐ HAFNARFIRÐI
EIGN Eggerts Sigurðssonar og Hólmfrídar Zóphaníasdóttur
TEIKN. Útlit og Sneidningar
DAGS. Agúst '94
TEIKN. **MKV. 1 : 100**
SAMP. **BREYTT SEPT '94**

2

SAMP.

Vífill