


GRUNNMYND NEDRI HÆÐAR

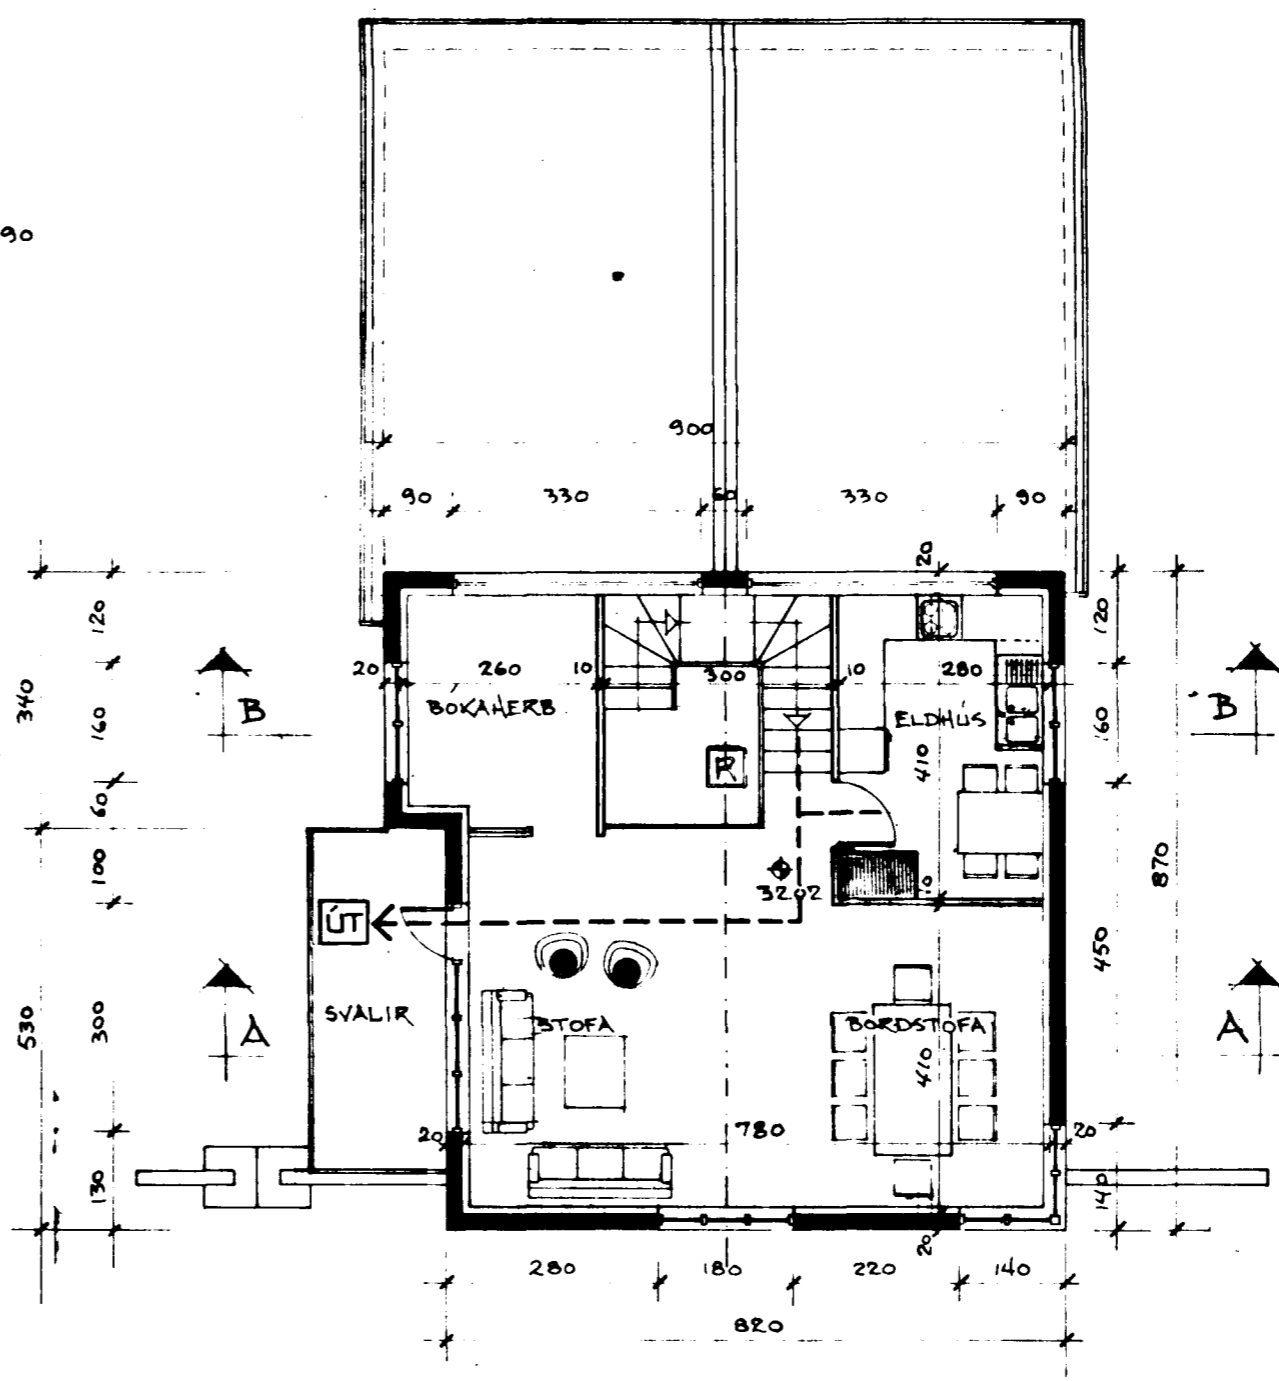

GRUNNMYND EFDRI HÆÐAR


HÚSID ER BYGGT ÚR STEINSTEYPU, EIWANGRAD AD KWAN, MED HEFDBUNDNU TIMBURÞAKI.
 LITIR OG ÁFERÐ: ÚTVEGGIR, MURADIR MED GRÖFRI ÁFERÐ, LITUR LJOSGRÁR
 Á ÞAKI ER STALLAÐ ÞAKSTÁL, ÞÖKKGRÆNT, ÞAKBRÚNIR, GLUGGAR OG HURDIR SVARBRÚNIR

FLATARMÁL: NEDRI HÆÐIR : 89.6 m²
 EFDRI HÆÐ : 65.6 m²
 ÍBÚÐ ALLS : 155.2 m²
 ÞÍLSKÚR : 33.7 m²
 SAMTALS : 188.9 m²

LÖB : 736 m²
 NÝTINGARHLUTFALL : 0.24
 HEILDARRÚMMÁL : 683 m³

BREYTING Í SEPT. '94
 HURÐ MILLI SKÁLA OG FJÖLSKYLDUHERB

BREYTT Í SEPT. '95:
 REYKHÁFUR FELLUR NIÐUR
 SKÁGLUGGA Á VESTURGAFLI BREYTT.

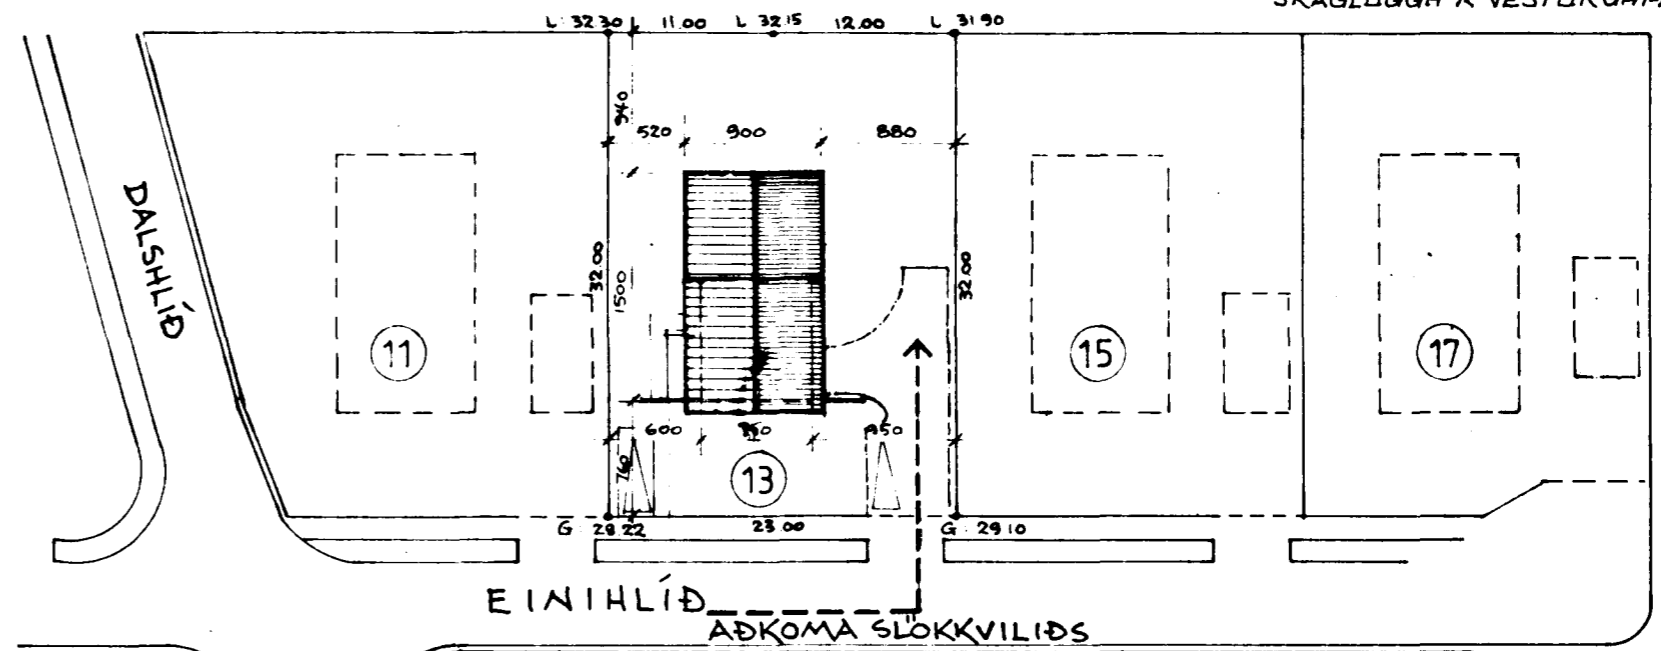

AFSTÖÐUMYND MKV. 1:500

VINNUSTOFA II VESTURVÖR
 KÖPAVOGI SÍMI 4-01-15
VÍFILL MAGNÚSSON ARK. HALLA HANNESSDÓTTIR
 K.T. 171238-4639 K.T. 220851-7889

HEITI EINIHLÍÐ 13, MOSÁHLÍÐ, HAFNARFIRÐI
 EIGN EGGERTS SIGURÐSS. HÓLMFRÍÐAR ZOPHANIÁSD.
 TEIKN. BRUNAVARNIR MKV. 1:100
 DAGS. AGÚST '94 SAMP. 1:500
 TEIKN. SEPTEMBER '95 BREYTT. SEPT. '95