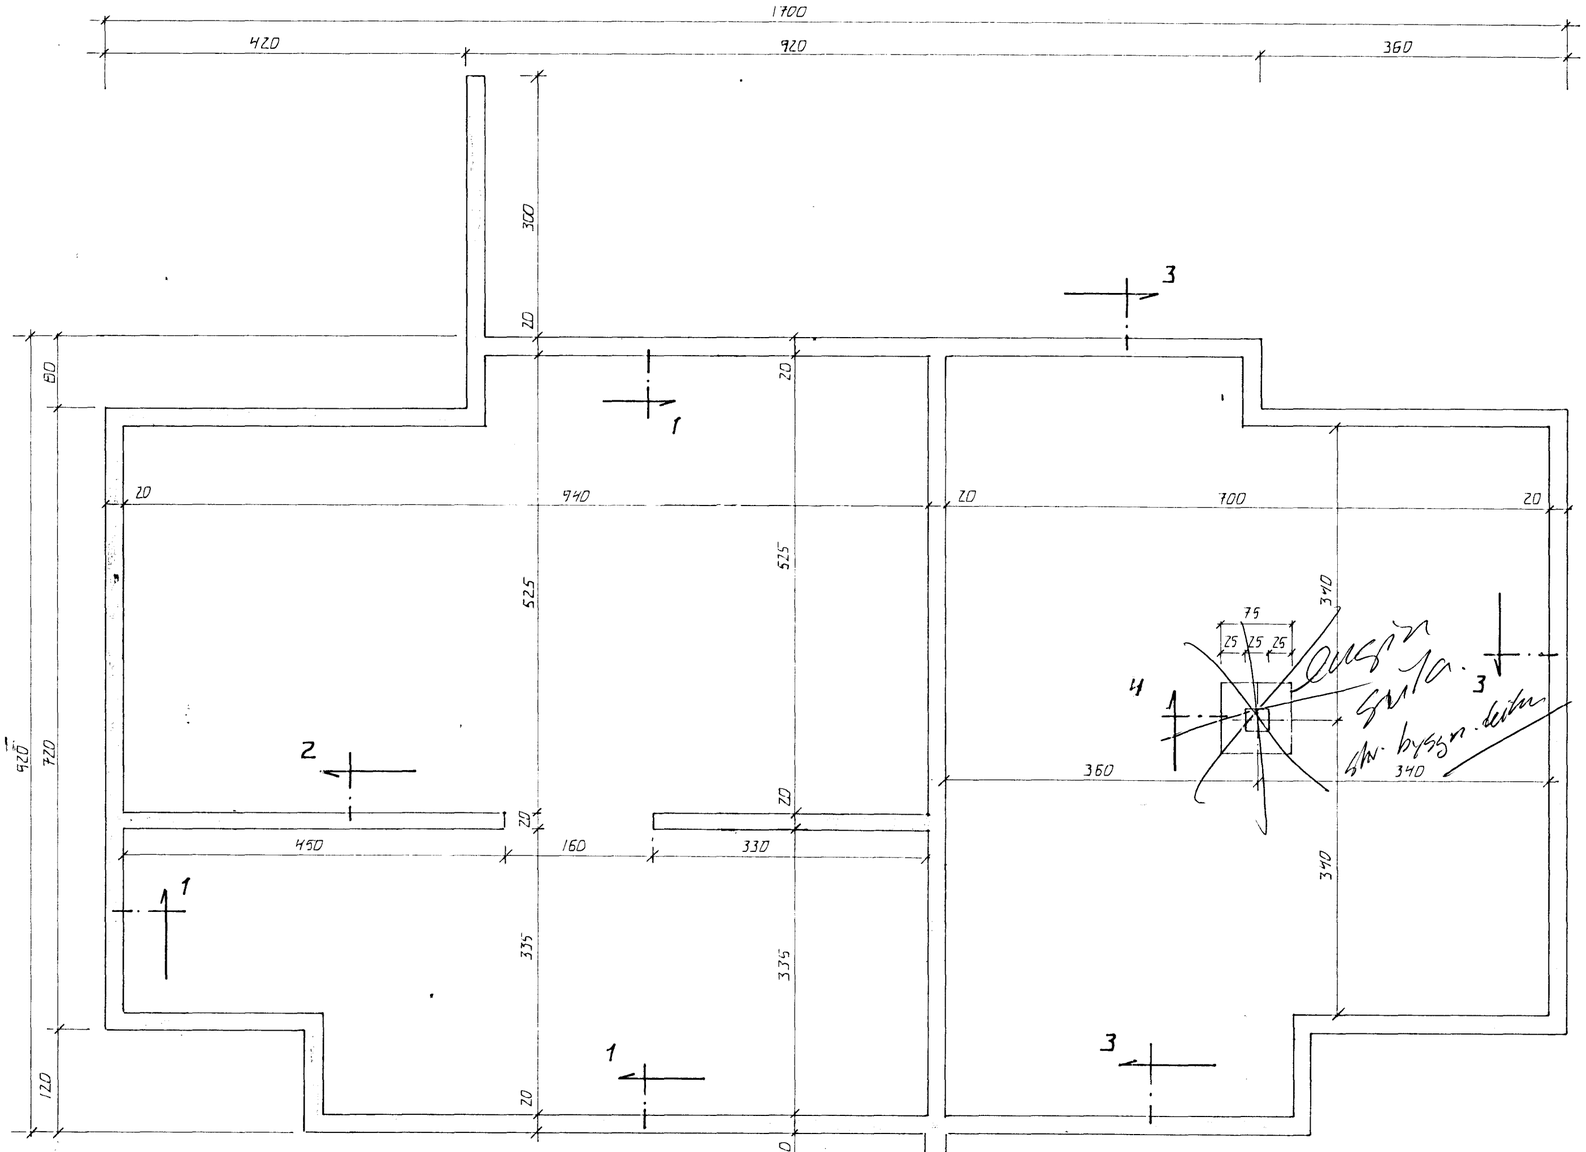

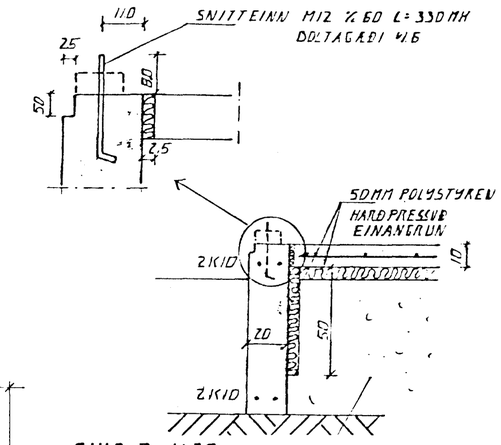

SNIÐ 3. 1:20

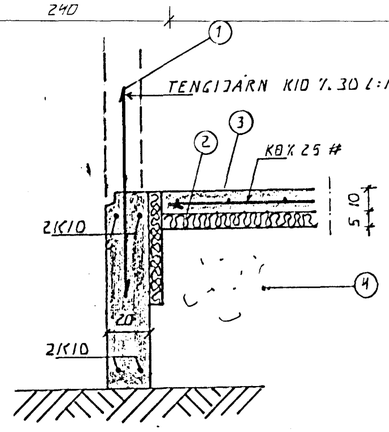

SNIÐ 1. 1:20

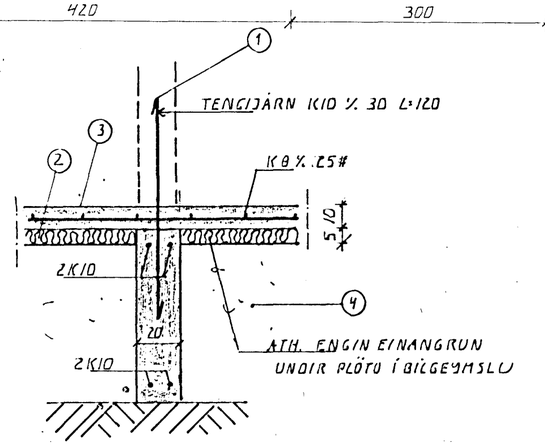

SNIÐ 2. 1:20

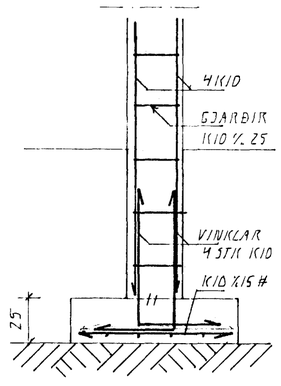

SNIÐ 4. 1:20

SKÝRINGAR

ALMENNAR SKÝRINGAR SJÁ BLAÐ NR 1-01

1-- TENGIJÁRN K 10 c/c 30 SM L=120 SM OG STANDI AMK 50 SM YFIR PLÖTU

2-- 50 MM PLAST/STEINULLAREINANGRUN HARÐPRESSUÐ EINANGRUNIN NÁI AMK 50 SM NIÐUR MEÐ ÚTVEGGJUM

3-- 8 SM STEYPT PLATA JÁRNBENT AMK K 8 c/c 25 # EÐA K 10 c/c 30 #

4-- GRÚSAR EÐA HRAUNFYLLING FROSTFRÍ OG ÞJAPPIST Í LÖGUM MEÐ TITRAÐJÖPPU LAGÞYKKT RÁÐIST AF GERÐ ÞJÖPPUNNAR

5-- EFST OG NEÐST Í ÖLLUM SÖKKULVEGGJUM KOMI 2 K 10 JÁRNIN SÉU HEIL OG SAMFELLD UM HORN ÞAR SEM JÁRNIN ERU SKEYTT SKULU ÞAU MISVÍXLAST UM SKEYTILENGD 40 SM
ÞAR SEM VEGGHÆÐ ER HÆRRI EN 120 SM KOMI EINFÖLD GRIND Í MIÐJAN VEGG K 10 c/c 30 #
NEMA ANNAÐ SÉ SÝNT Í SNIÐMYNDUM UNDIST.
ATHYGLI ER VAKIN Á ÁKVÆÐUM RAFVEITU UM SAMTENGINGU JÁRNA SJÁ TEIKNINGU RAFLAGNAHÖNNUÐAR

STEYPA
S≥250 V/S≤0,5
LOFTINNIHALD ≥6%
SEMENT ≥ 300 KG/M3

BR.	DAGS.	EÐLI BR.	SIGN.

EINIHLÍÐ 17
HAFNARFIRÐI

UNDIRSTÖÐUR
HAFNARFJÖRÐUR 27/7 95
BYGGINGAFULLTRÚINN n.l.
AFGREITT Sig. Hall

DAGS. JÚLÍ 95
VERK NR. 9532
TEIKN NR. 1-02
HANNAÐ A.M.
TEIKNAÐ A.M.
YFIRFARIÐ

TÆKNIÞJÓNUSTA SIGURÐAR ÞORLEIFSSONAR HF
STRANDGÖTU 11 - 220 HAFNARFJÖRÐUR - SÍMI 54255 - FAX 652875