


EINIHLÍÐ I HAFNARFIRÐI


Samþykkt þann

0 q OKT. 2001


Byggingafræðingur í Hafnarfirði
F.h. Kristján Þórarinnsson

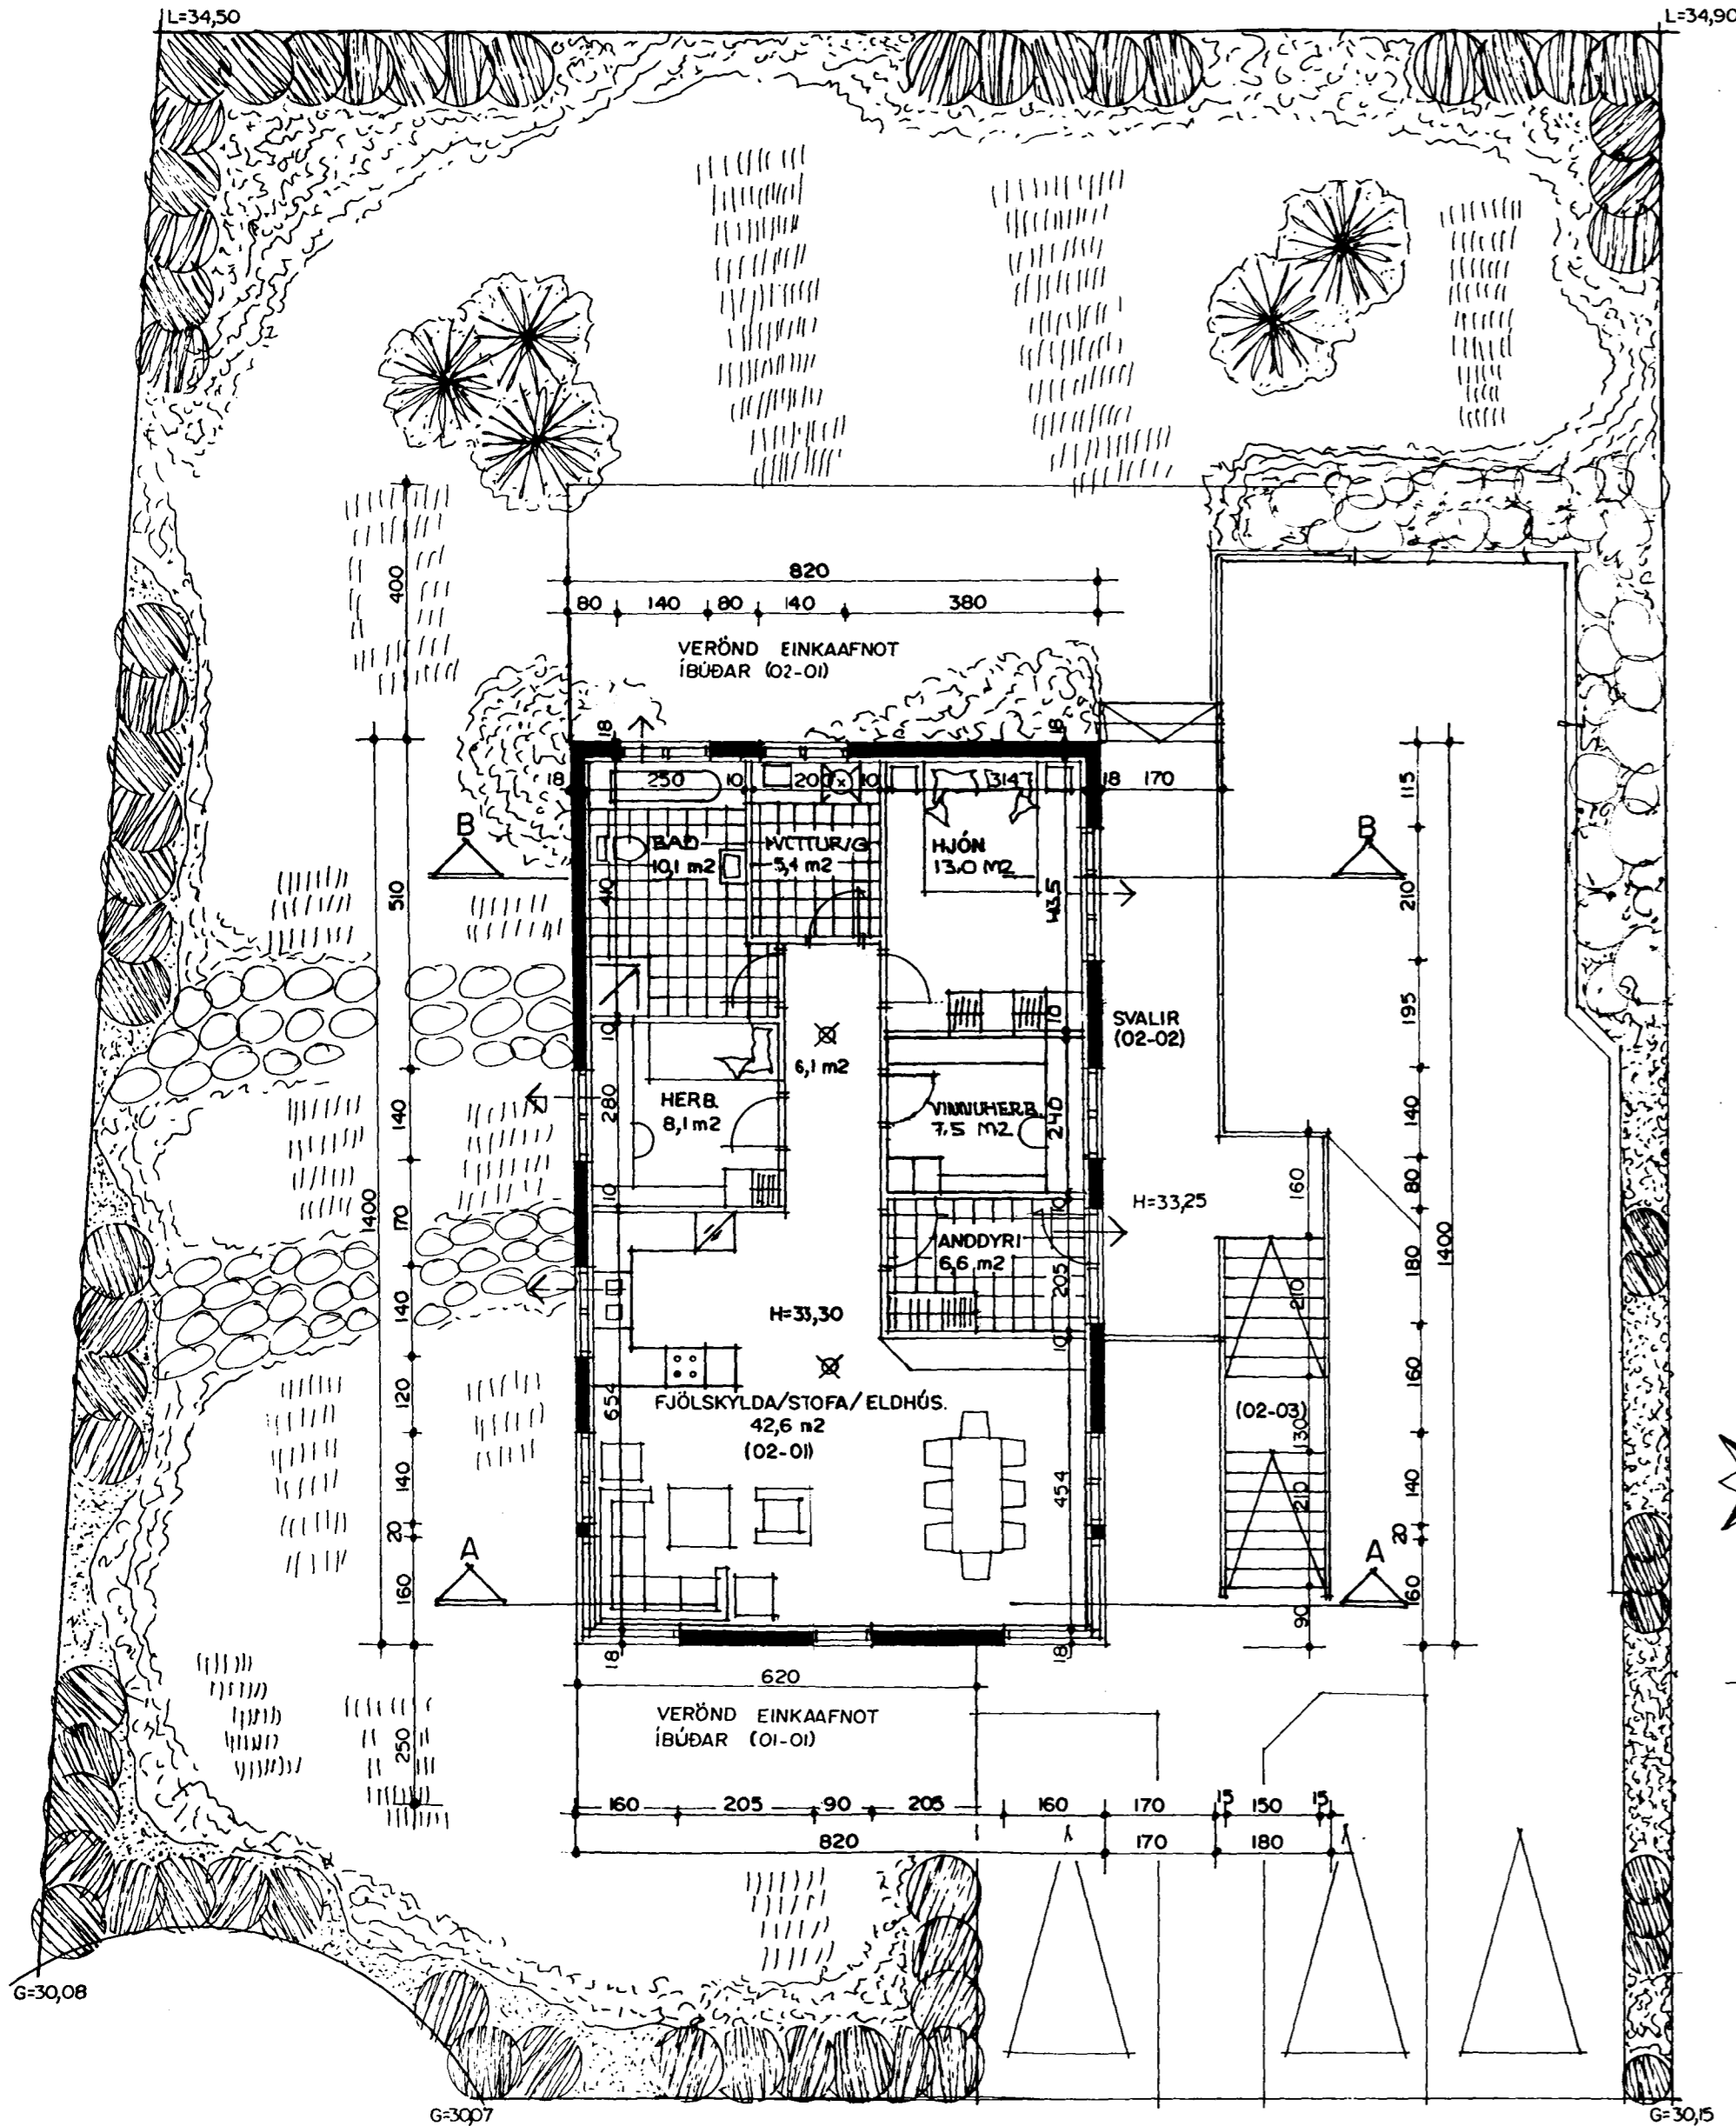


GRUNNMYND 2 HÆÐ MKV. 1:100.

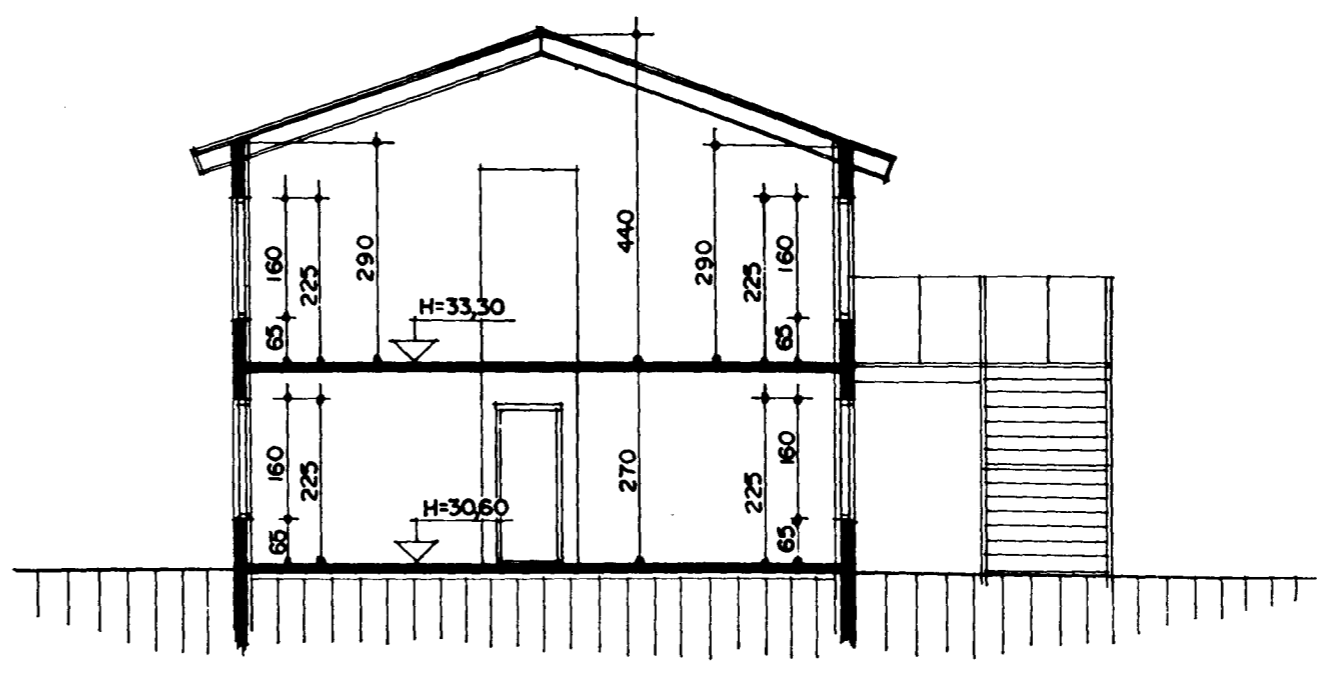

SNEIDING A-A MKV. 1:100.

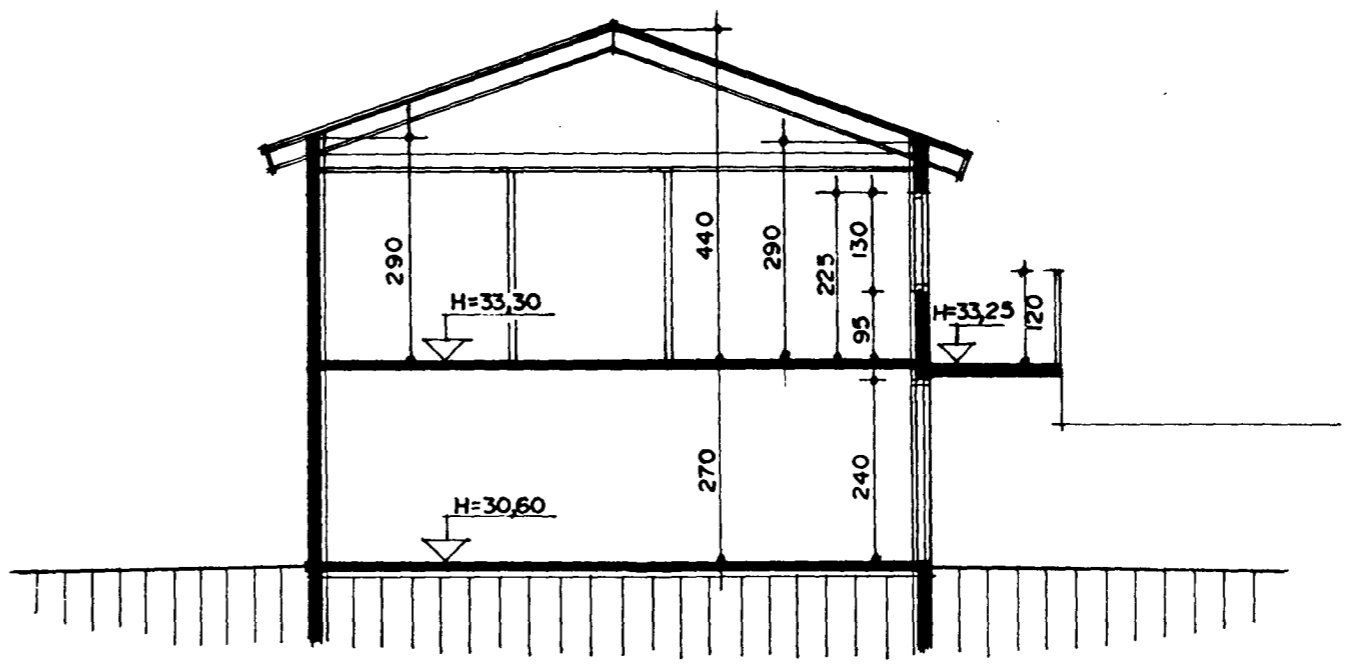

SNEIDING B-B MKV. 1:100.

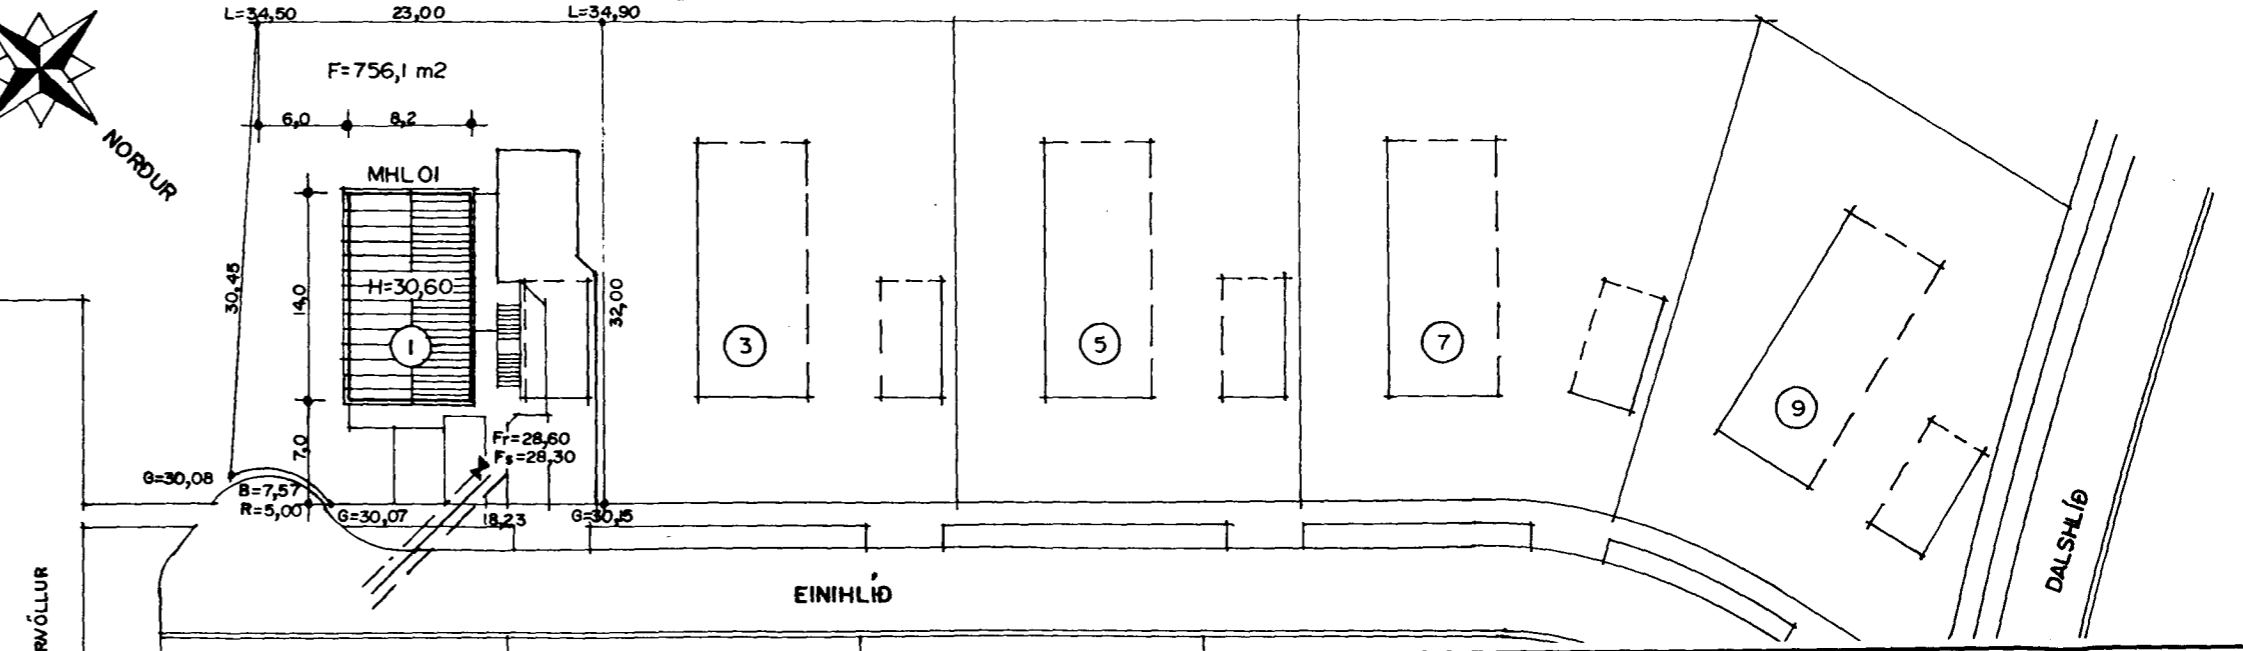

AFSTÖÐUMYND MKV. 1:500.

Skýringar á nýjum brunavarnatáknum teikninga.

(Burðargrindur) R60 A-R60	Burðargrind úr tré. Burðargrind úr stáli, steypu eða strengjasteypu.
(Veggir) A-RE160 RE160 A-E160 E160 A-REIM120 (Hæðarskil/milligólf). A-RE160	Berandi veggur úr steypu. Berandi veggur úr tré. Ekki berandi veggur úr stálgrind/gipsplötum og Ekki berandi veggur úr trégrind/gipsplötum. Eldvarmarveggur. Milligólf úr steypu, Milligólf úr stálbitum, stállangböndum, steinull og gipsplötum að neðan. Milligólf úr stálbitum, trélangböndum, steinull og gipsplötum að neðan. Milligólf úr límréttbitum, trélangböndum, steinull og gipsplötum að neðan.
(Hurðir) A-EI-CS60 EI-CS60 EI-CS30 E-C30 (Gluggar) E30	Eldvarmarhurð úr óbrennanlegum efnum. Eldvarmarhurð. Eldvarmarhurð. (t.d. stigahúshurð) Eldvarmarhurð. Eldvarmargluggi.
Klæðningar	Euro-A (gildir klæðningar áður í flokki 1) Euro-B-F (gildir klæðningar áður í flokki 2)
Merking einstakra tákna: R tákna burðarþol E tákna helleika I tákna einangrun W tákna vörn fyrir hitagelsium C tákna sjálflokandi hurð S tákna reykhindrandi byggingahluta.	
Allir eldvarnarmerkir byggingahlutar skulu hafa hlotið samþykki Brunamálastofnunar ríkisins.	

EINIHLÍÐ I HAFNARFIRÐI.
Sigurður Þorvarðarson byggingafræðingur bff.
Strandgötu 11 220 Hafnarfirði.
(kt. 141250-4189) Netfang: teiknistofan@islandia.is
Sími 5651510. fax. 5651299.

Skýringar:	Aðaluppdráttur
Teikning:	Grunnmynd 2 hæðar, sniðmyndir, afstöðumynd og skýringar.
Mælikvarði:	1 : 100 & 1 : 500
Undirskrift:	5/1001 [Signature]
Blað nr:	2 af 3 Dagsetning. 08. desember 1998
Breytt:	BÁÐ FÆT. ÞVOTTUR FÆRÐUK. ELDHÓSFÆT GG. VINNUHERB. EKH. TEIKNJAB. DAGS. 04.10.2001.