



Inntök samþykkt 18.11. 1996
L.h. RAUFVEITU HAFNARFJARDAR
Albert Kristjánsson

HÚSVEITA TENGIST Á FASA R.

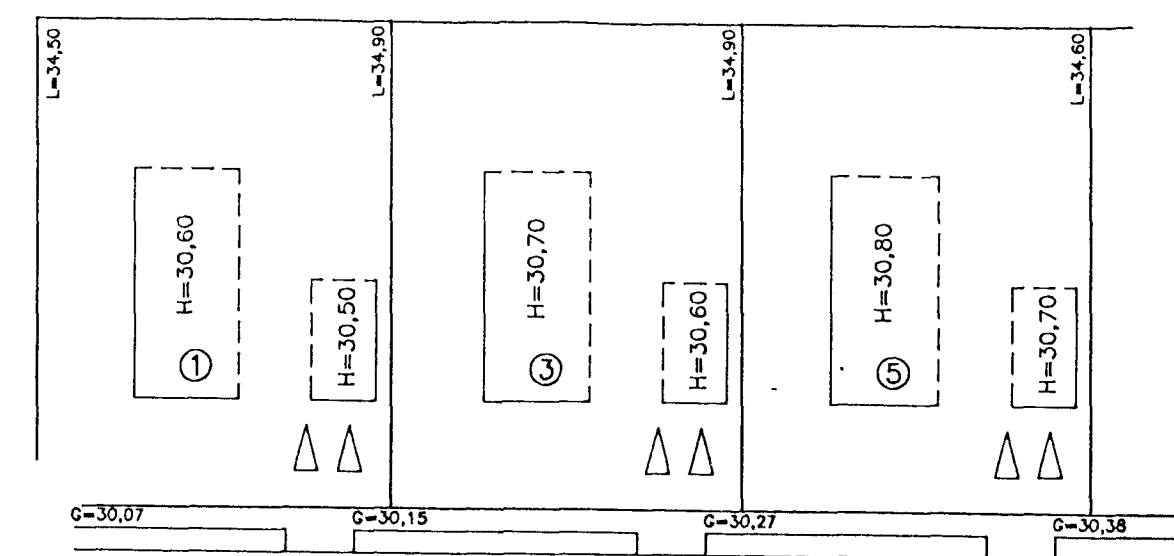

EINIHLIÐ

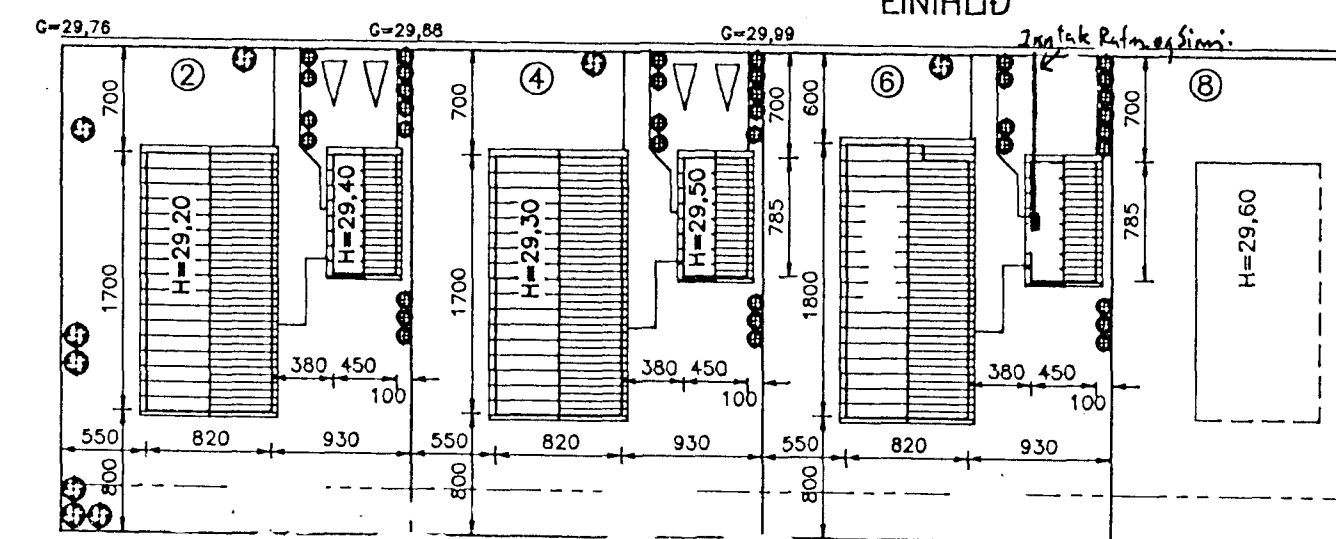

AFSTÖÐUMYND
mkv. 1:500

SKÝRINGAR

Hæð rofa skal vera 110cm, hæð tengla í þvottahúsi eld-
húsi, bílskur og þar sem rofar og tenglar eru saman
skal vera 110cm, aðrir tenglar séu í 20cm hæð.
Öll mál miðast við fullfrágengin gólf.
Pípur séu 15 mm ur plasti og virar 3x1.5²
Málstraumur rofa og tengla skal vera 10A
Ef um er að ræða breytingar frá ofagreindu
eru þær teknar fram á raflagnateikningu.
Öll útljós séu í 180 cm hæð, ekki skal setja
dösir fyrir útljós, draga skal plaststeng í úti-
ljósarör

| | | |
|-------------------------|-----------------------|------------|
| Verkefni | Mkv. | Teikning |
| Einihlíð 6 Hafnarfjörð | 1:500 | nr. 1 af 3 |
| Heiti | Hönnun | |
| Eiðinomynd, afstöðumynd | Sigurður Kristjánsson | |
| Sigurður Kristjánsson | dags. | |
| | nov '96 | |

3364