Samþykkt á fundi byggingarnefndar þann
13 NOV. 1996
Byggingafulltrúinn í Hafnarfirði
Erlendur Hjálmarsson

14/1 97 samþ. að einangra húsið
að utan og klæða. BF

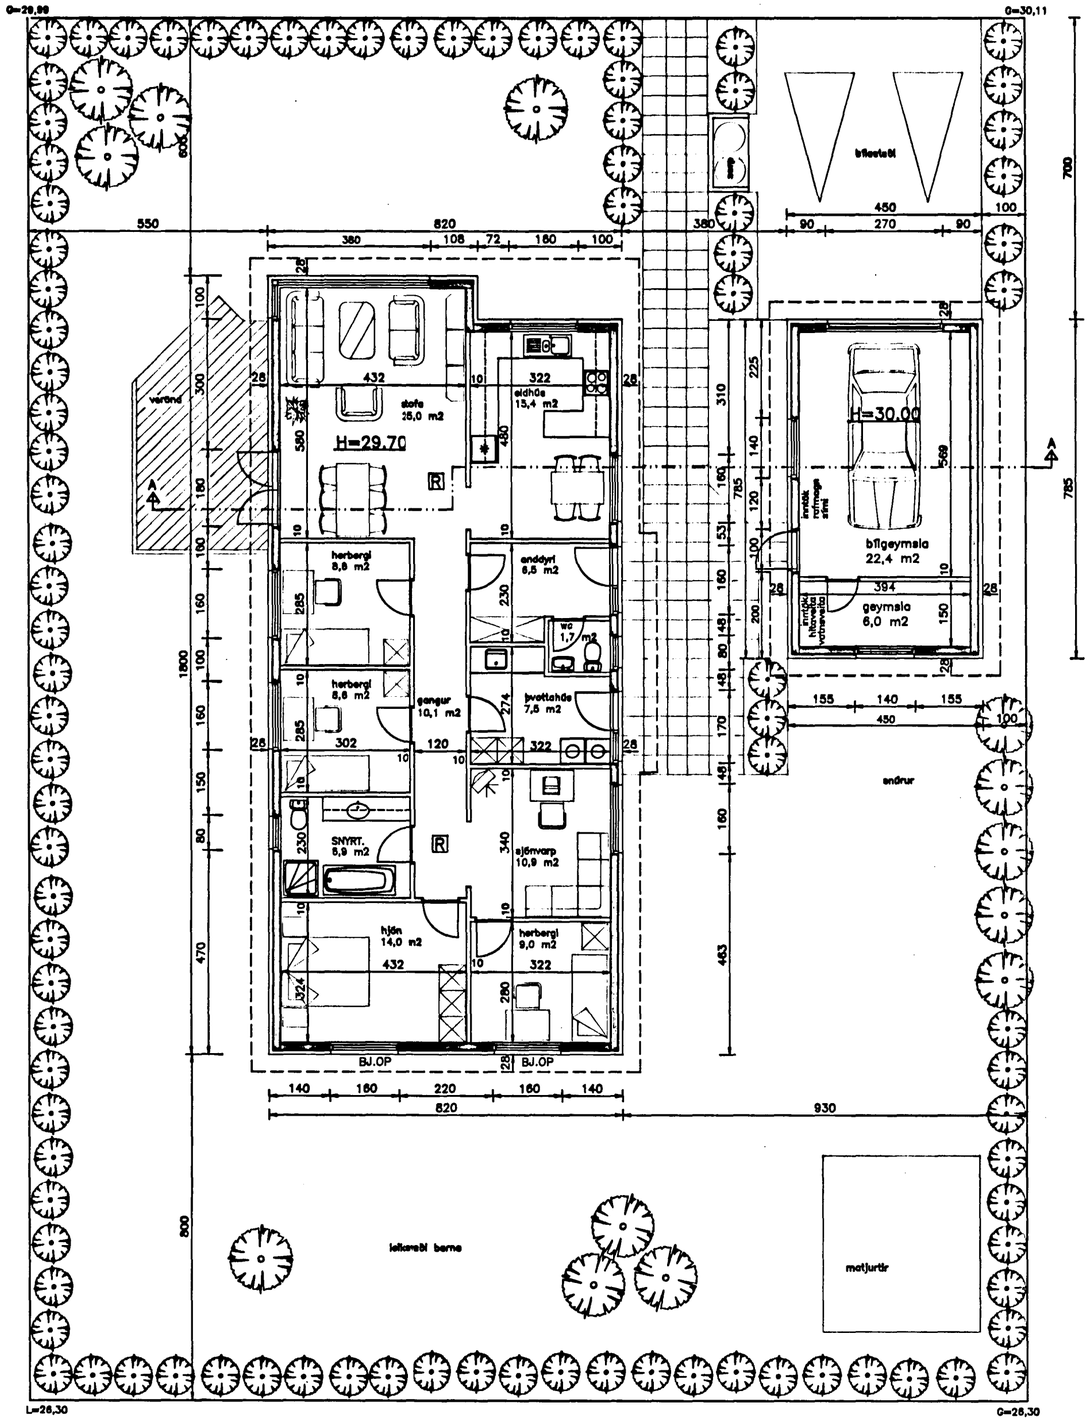

GRUNNMYND
MKV. 1:100

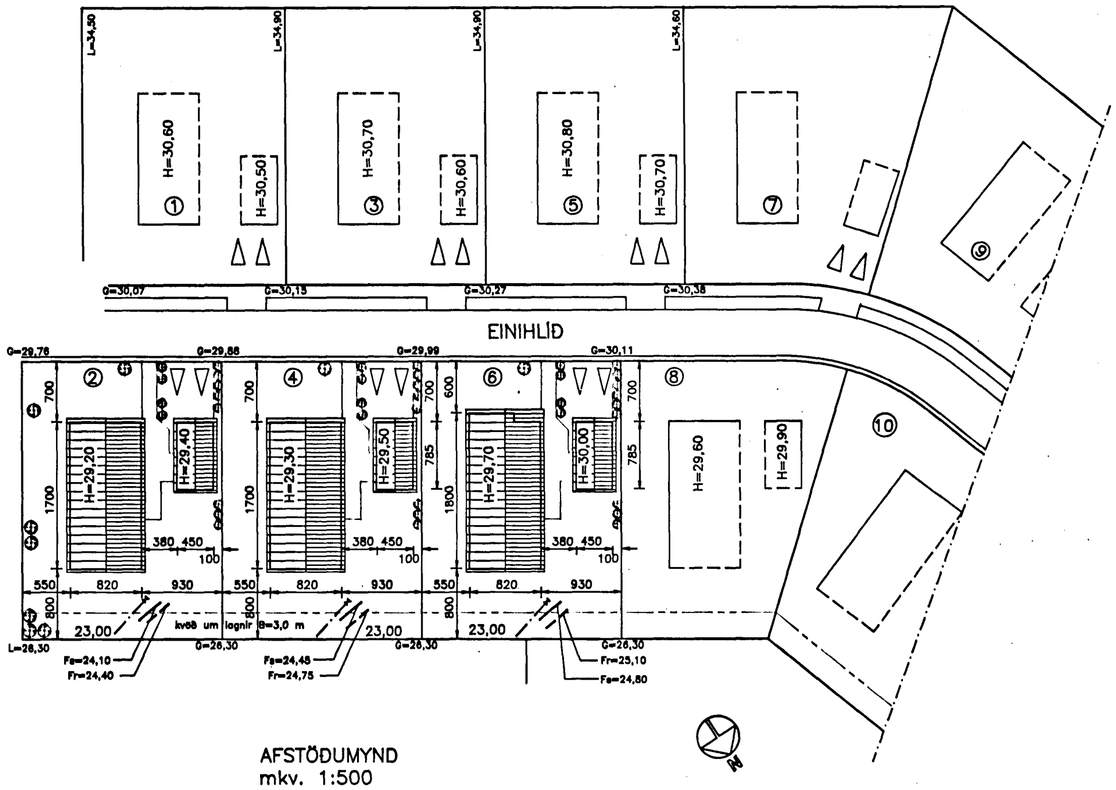

AFSTÖÐUMYND
mkv. 1:500

Kölnunartölur:

Útveggir:	K=0,32	W/m2°C
Gluggar:	K=2,9	–
Þak:	K=0,21	–
Gólf:(vegið meðaltal)	K=0,32	–

Stærðir:

bílgeymsla:	35,32 m2	106,30 m3
íbúðarhús:	144,28 –	511,47–
alls:	179,60 m2	617,77 m3
lóðarstærð:	736 m2	
nýting:	0,244	

R Reykskynjari

Byggingarlýsing:

Sökklar og botnplata er staðsteypt.
Útveggir eru staðsteyptir.
Þakviðir eru úr timbri.
Gluggar, hurðir og þakbrúnir eru úr gagnfúavörðu timbri.
Á þaki er þakstál í ljósum lit.
Útveggir og gluggar er málað í ljósum lit.
Þak er einangrað með 200 mm steinullareinagrun.
Útveggir eru einangraðir með 100 mm plasteinangrun.
Undir botnplötu og niður með sökklum er einangrað
með 75 mm plast–/steinullareinangrun.

B: 10.11.96. Gólfkötar hækkaðir um 20 sm.
A: 30.10.96. Einangrun útveggja breytt, nú einangrað að utanverðu.

TEIKNISTOFAN TORGIÐ
RÁÐGJÖF – HÖNNUN – EFTIRLIT
ÁRMÚLI 38, 108 REYKJAVÍK, SÍMI 568-8866, FAX 568-8878
Þorsteinn Friðbjörsson, byggingatæknifræðingur
Magnús Þ. Guðmundsson, innanhúsarkitekt.

VERK:	Einihlíð 6 Hafnarfirði
TEIKNING:	Grunnmynd, afstöðumynd
TEIKN. NR.: 101	DAGS: 10.10.96. BREYTT: B
KVARDI: 1:100/500	VERK NR.: 96-809 HANNAD: ÞF