


Snið 11-11
Mkv. 1:10

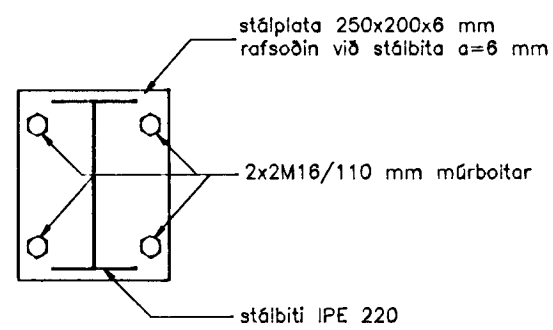

Snið 11'-11'
Mkv. 1:10

SKÝRINGAR:

Snið 11-11 skv. þessari teikningu kemur í staðinn fyrir snið 11-11 á teikningu nr. 604.
Að öðru leyti se vísað til grunnmyndar þakviða og sniða í burðarvirki á teikningum 602 - 605.

Br. nr.	Dags.	Af.	Breyting
Ⓐ			
Ⓑ			
Ⓒ			
Ⓓ			

**TEIKNISTOFAN
TORGIÐ**
RÁÐGJÖF — HÖNNUN — EFTIRLIT

ARMÚLI 36, 108 REYKJAVÍK, SÍMI 568-8866, FAX 568-8878
 Þorsteinn Friðbjólfsson, byggingateknifræðingur, Kt. 211055-5299
 Magnús Þ. Guðmundsson, innanhússarkitekt, Kt. 240654-5559

Efstaðlið 6

Hafnarfirði, byggingafulltrúi Hafnarjarðar, greiði þann

17 JAN. 1997

Teikningarheiti: Snið í burðarvirki
Snið 11-

Sigurðartur Halldórsson

Dags. 10.01.1997. Kvarði 1:10

Hannað PF Teiknað PF Samþ. *Þorsteinn Friðbjólfsson*

Verknr. 96-809 Teikn.nr. 606