


Grunnmynd sökkla
mkv. 1:50



Skýringar:

Allan lausan og lífrænan jarðveg skal fjarlægja úr hússtöði. Grafið skal niður á fastan og óhreyfðan botn. Grafi skal minnst 1,0 m út fyrir sökkla og þar til viðbótar sem nemur þykkt fyllingar. Sökkla skal steypa ofan á þjappaða grúsarfyllingu. Fylla skal innan í sökkla með frostþolinni grúsarfyllingu sem skal þjappa í lögum, hæfilega þykkum m.t.t. stærð þjöppu. Rakastig fyllingar skal vera sem heppilegast m.t.t. þjöppunar og skal efnid vett eftir þörfum. Steypa í sökklum og botnplötu skal vera a.m.k. S-200, með V/S hlutfalli < 0,55 og sigmáli 8-10 sm. Bendistál skal vera kambstál KS-50. Sjá snið í burðarvirki á teikningu nr. 603. Sjá almennar skýringar á teikningu nr. 600. Sjá þakvirki á teikningu nr. 602. Gera skal úrtök í sökkla fyrir frærennislögnum í samræmi við teikningu 701. Binda skal saman tvö neðstu jörn í sökklum sem sökkulskaut í samræmi við fyrirmæli á raflagnateikningum. Ef sökklar eru hærri en 125 sm. skal setja í þá einfalt bendinet #K10 c/c 25 í miðjan sökkulvegg.

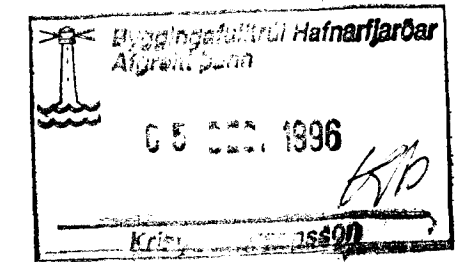

VERK:	Einihlíf 6 Hafnarfirði
TEIKNING:	Sökkla grunnmynd
TEIKN. NR.:	601
DAGS:	28.10.96.
BREYTT:	B
KVARDI:	1:50
VERK NR.:	96-809
HANNAÐ:	ÞF

B: 19.11.96. Gólfkétar hækkaðir um 20 sm.
A: 31.10.96. Utanmáli sökkla breytt.