


ÖLL INNTAKSRÖR SKULU
NÁ ÚT FYRIR LÖÐAMÖRK.


RAFMAGN 50mm 25mm
SÍMI 50mm
LÖFTNET 50mm

HÚSVEITA TENGIST Á FASA T.

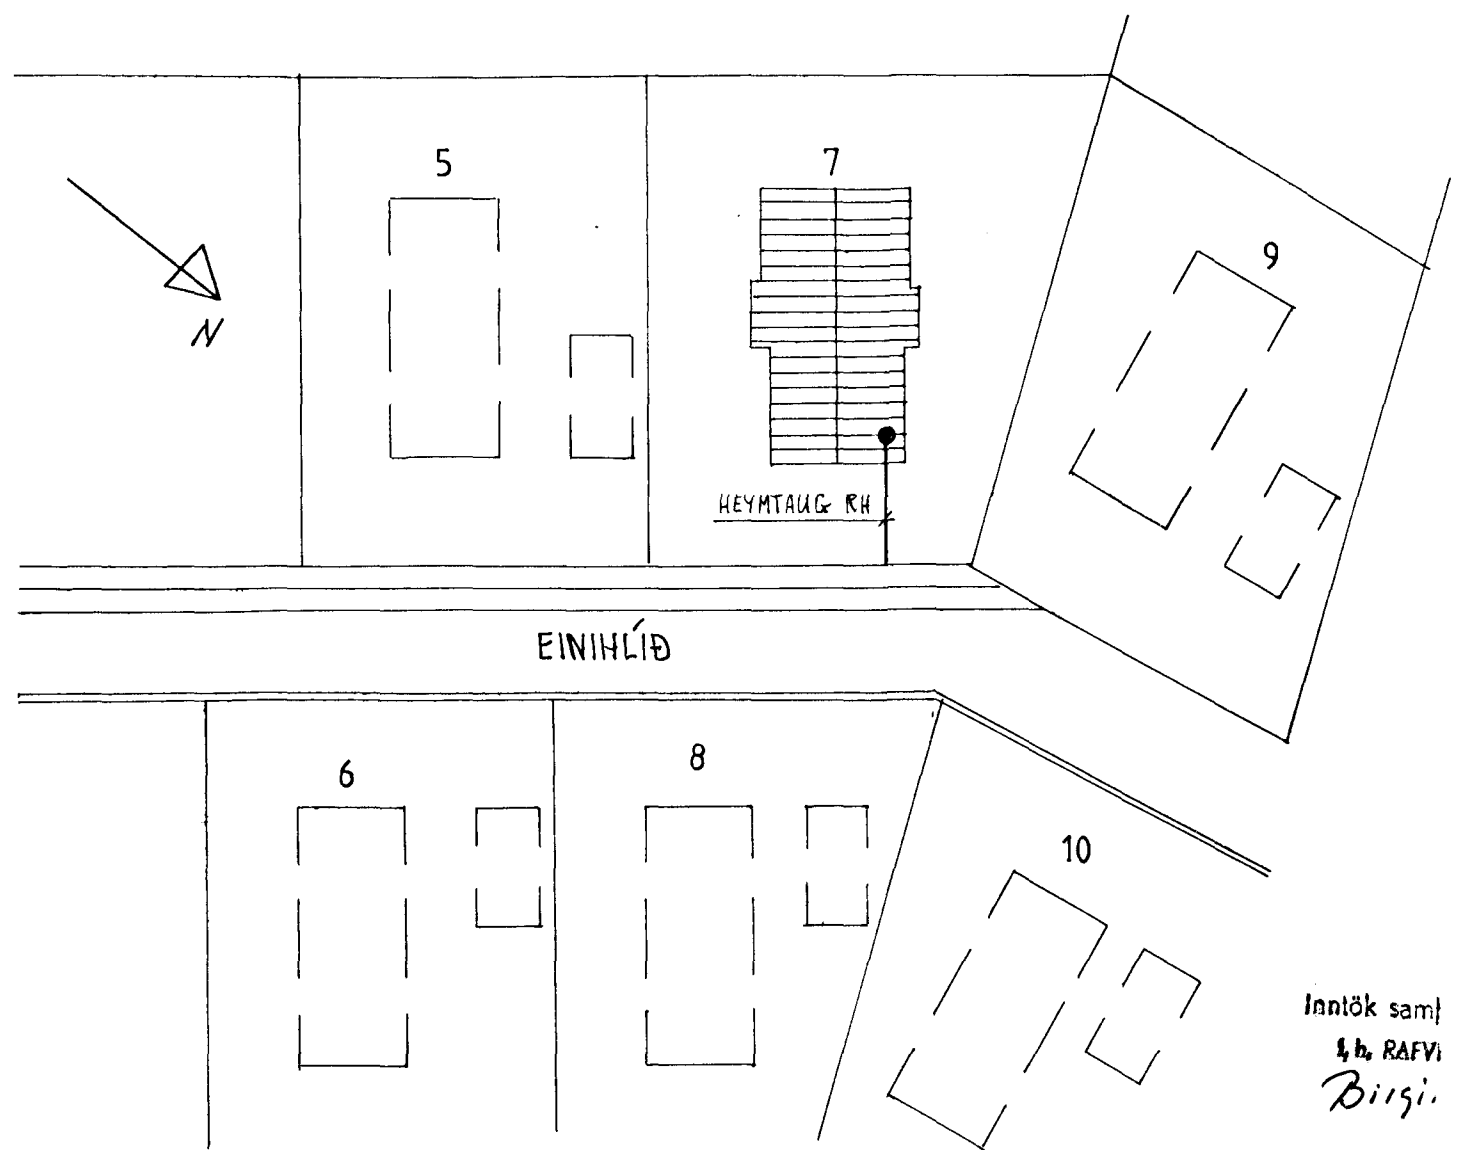

AFSTÖÐAMÝND 1:500

Inniök samþ.
4. h. RAFV.
Björgi.

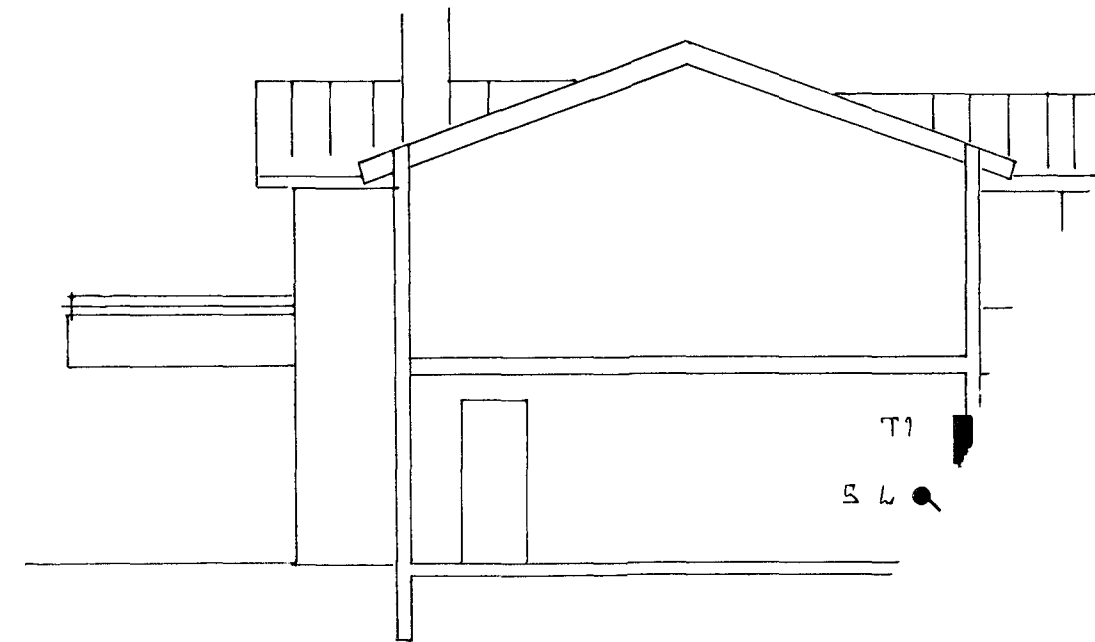

SNÍÐ A-A

	RAFMAGN
HANNAÐ	INGE D. INGASON
TEIKNAD	SAMÞIKT
YFIRFARID	VERK
	EINIHLÍÐ
	HAFNARFJÓRE

34/29
rafm1.DWG / 1=1 A2