



GRUNNMYND 1:20

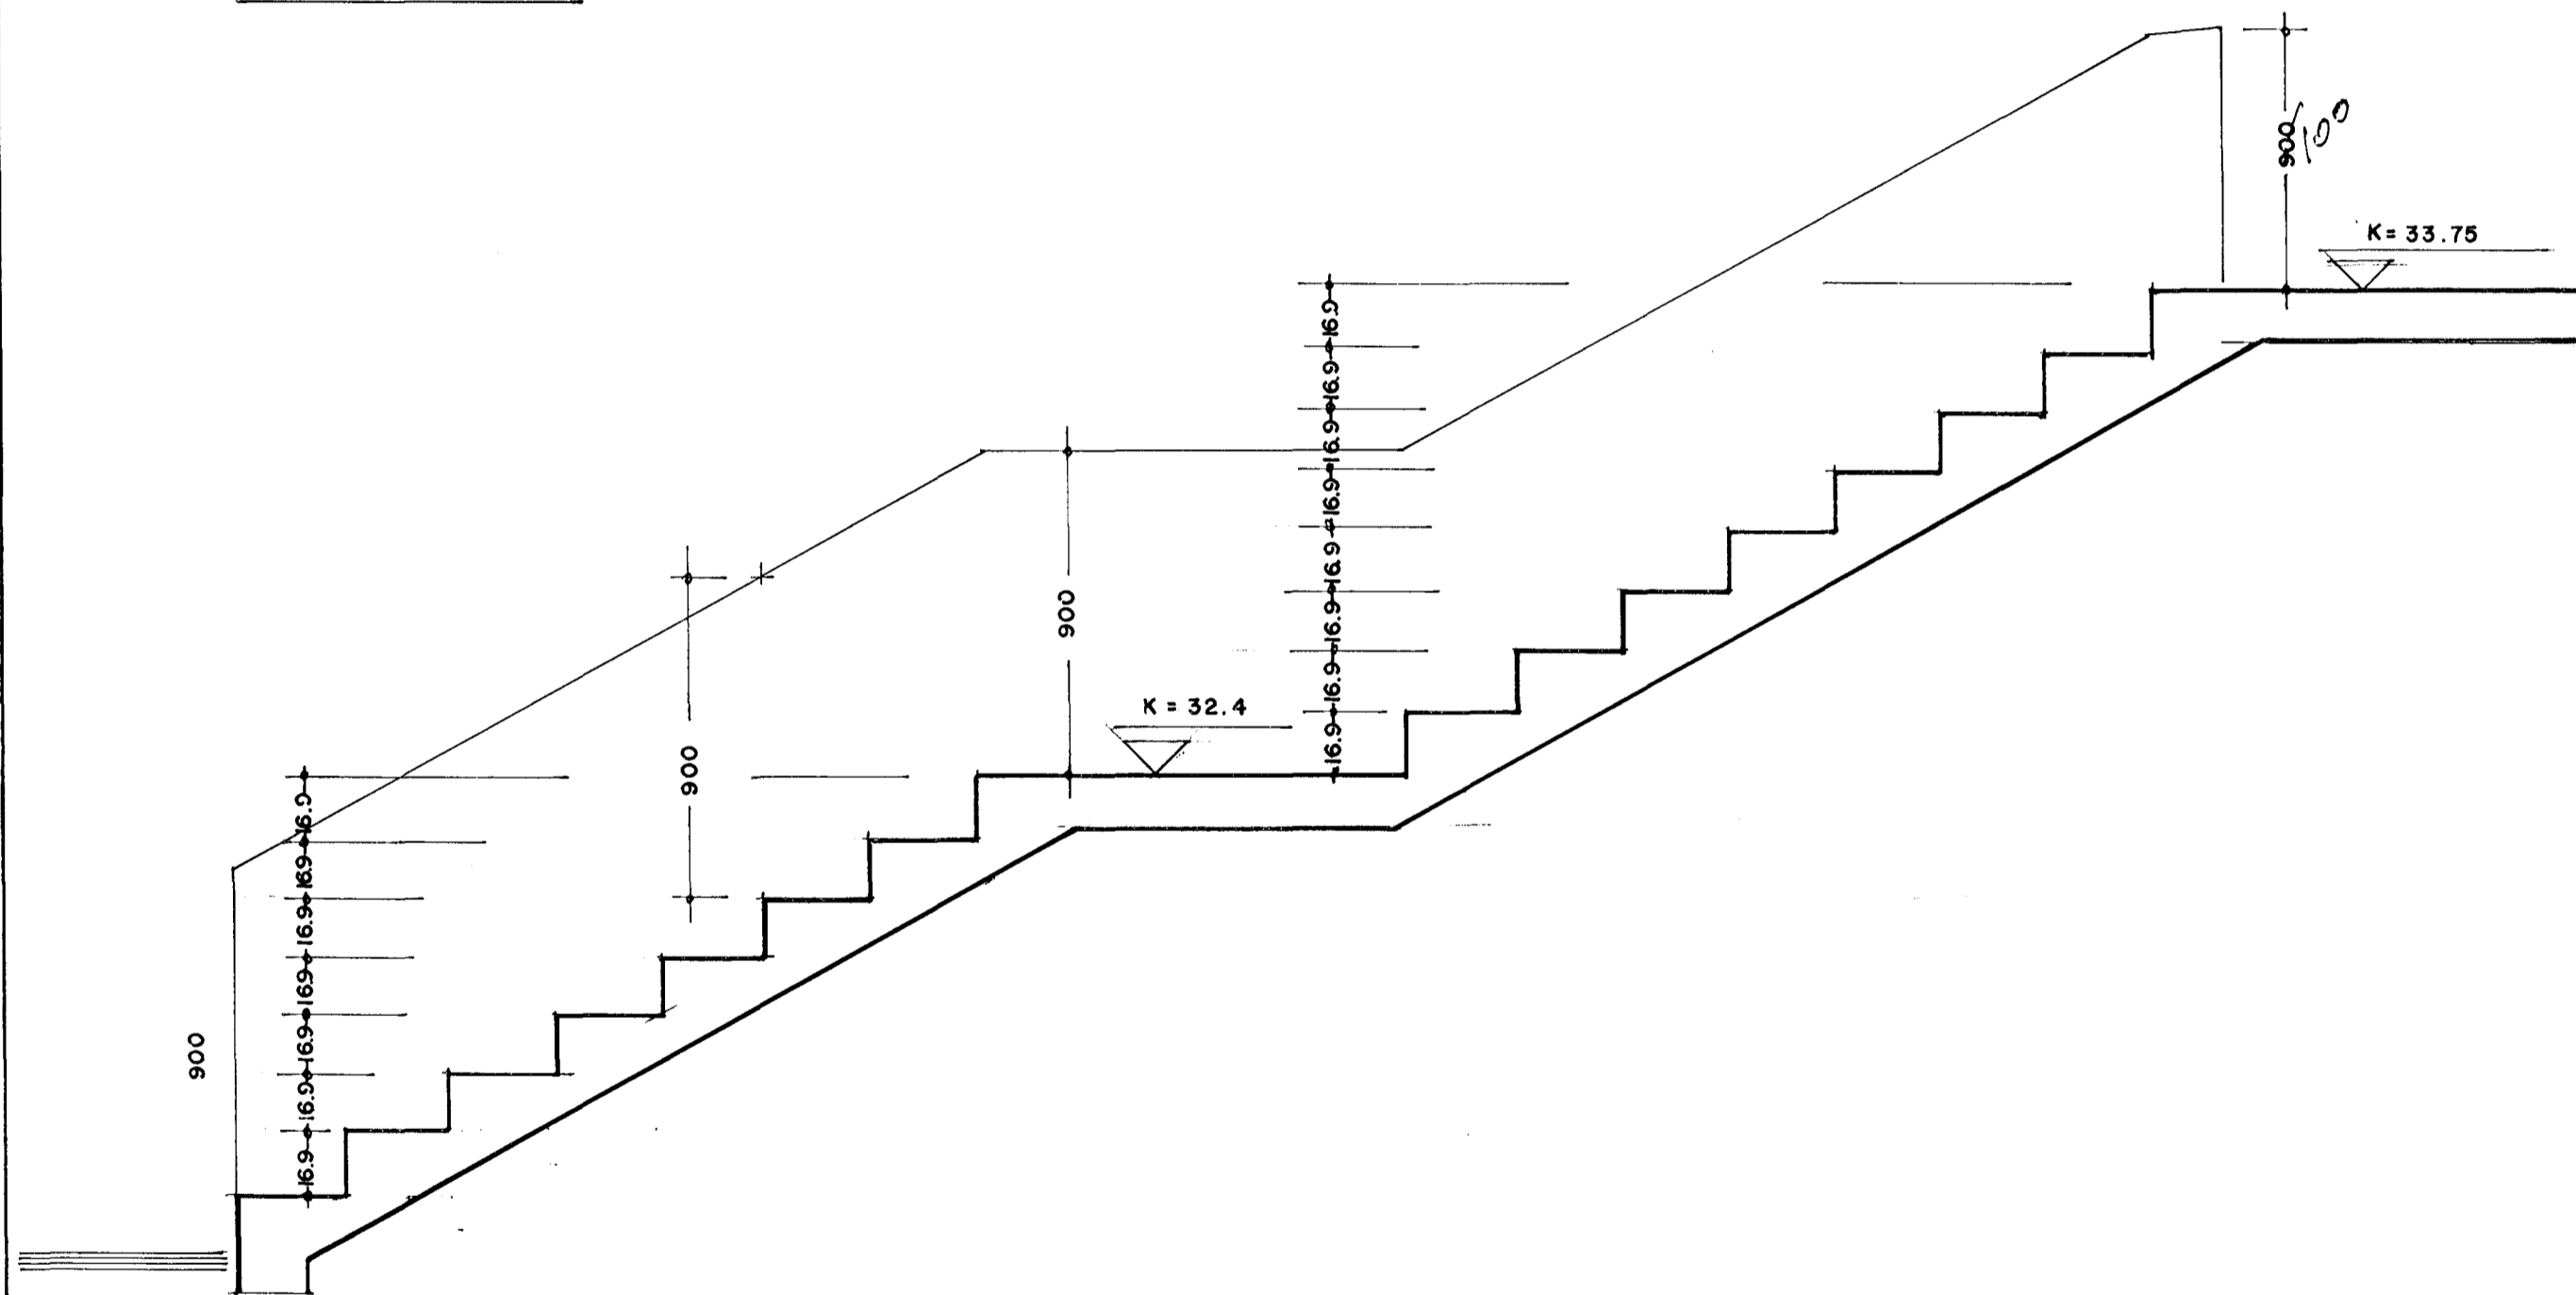

SNEIÐING 1:20

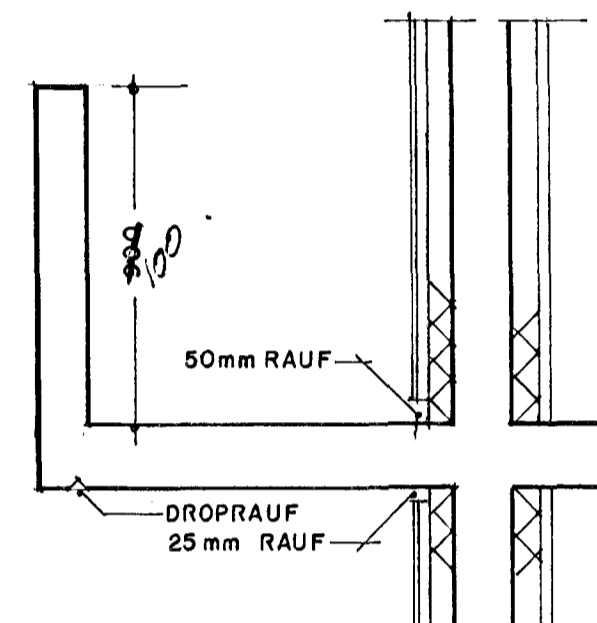

SVALAHANDRIÐ 1:20

Byggingafulltrúi Hafnarfjarðar
 Afgreitt þann
 23 SEPT. 1998
 Sigurbjartur Halldórsson

EINIHLÍÐ 9 - HAFNARFIRÐI

ÚTIRÖPPUR, SVALAHANDRIÐ 1:20

JULÍ 1998 A 10

ARSÆLL VIGNISSON ARKITEKT
 SMÁRAHVAMMI 16, HAFN. s. 555 47 95

20/8 98 *Arnsæll Vignisson*