


# EINIVELLIR 7 HAFNARFIRÐI.

Byggingarfulltrúi  
samþykkir erindið.  
20 APR. 2005  
Byggingarfulltrúi v. Hafnarfirði  
Egillinn Þorsteinsson

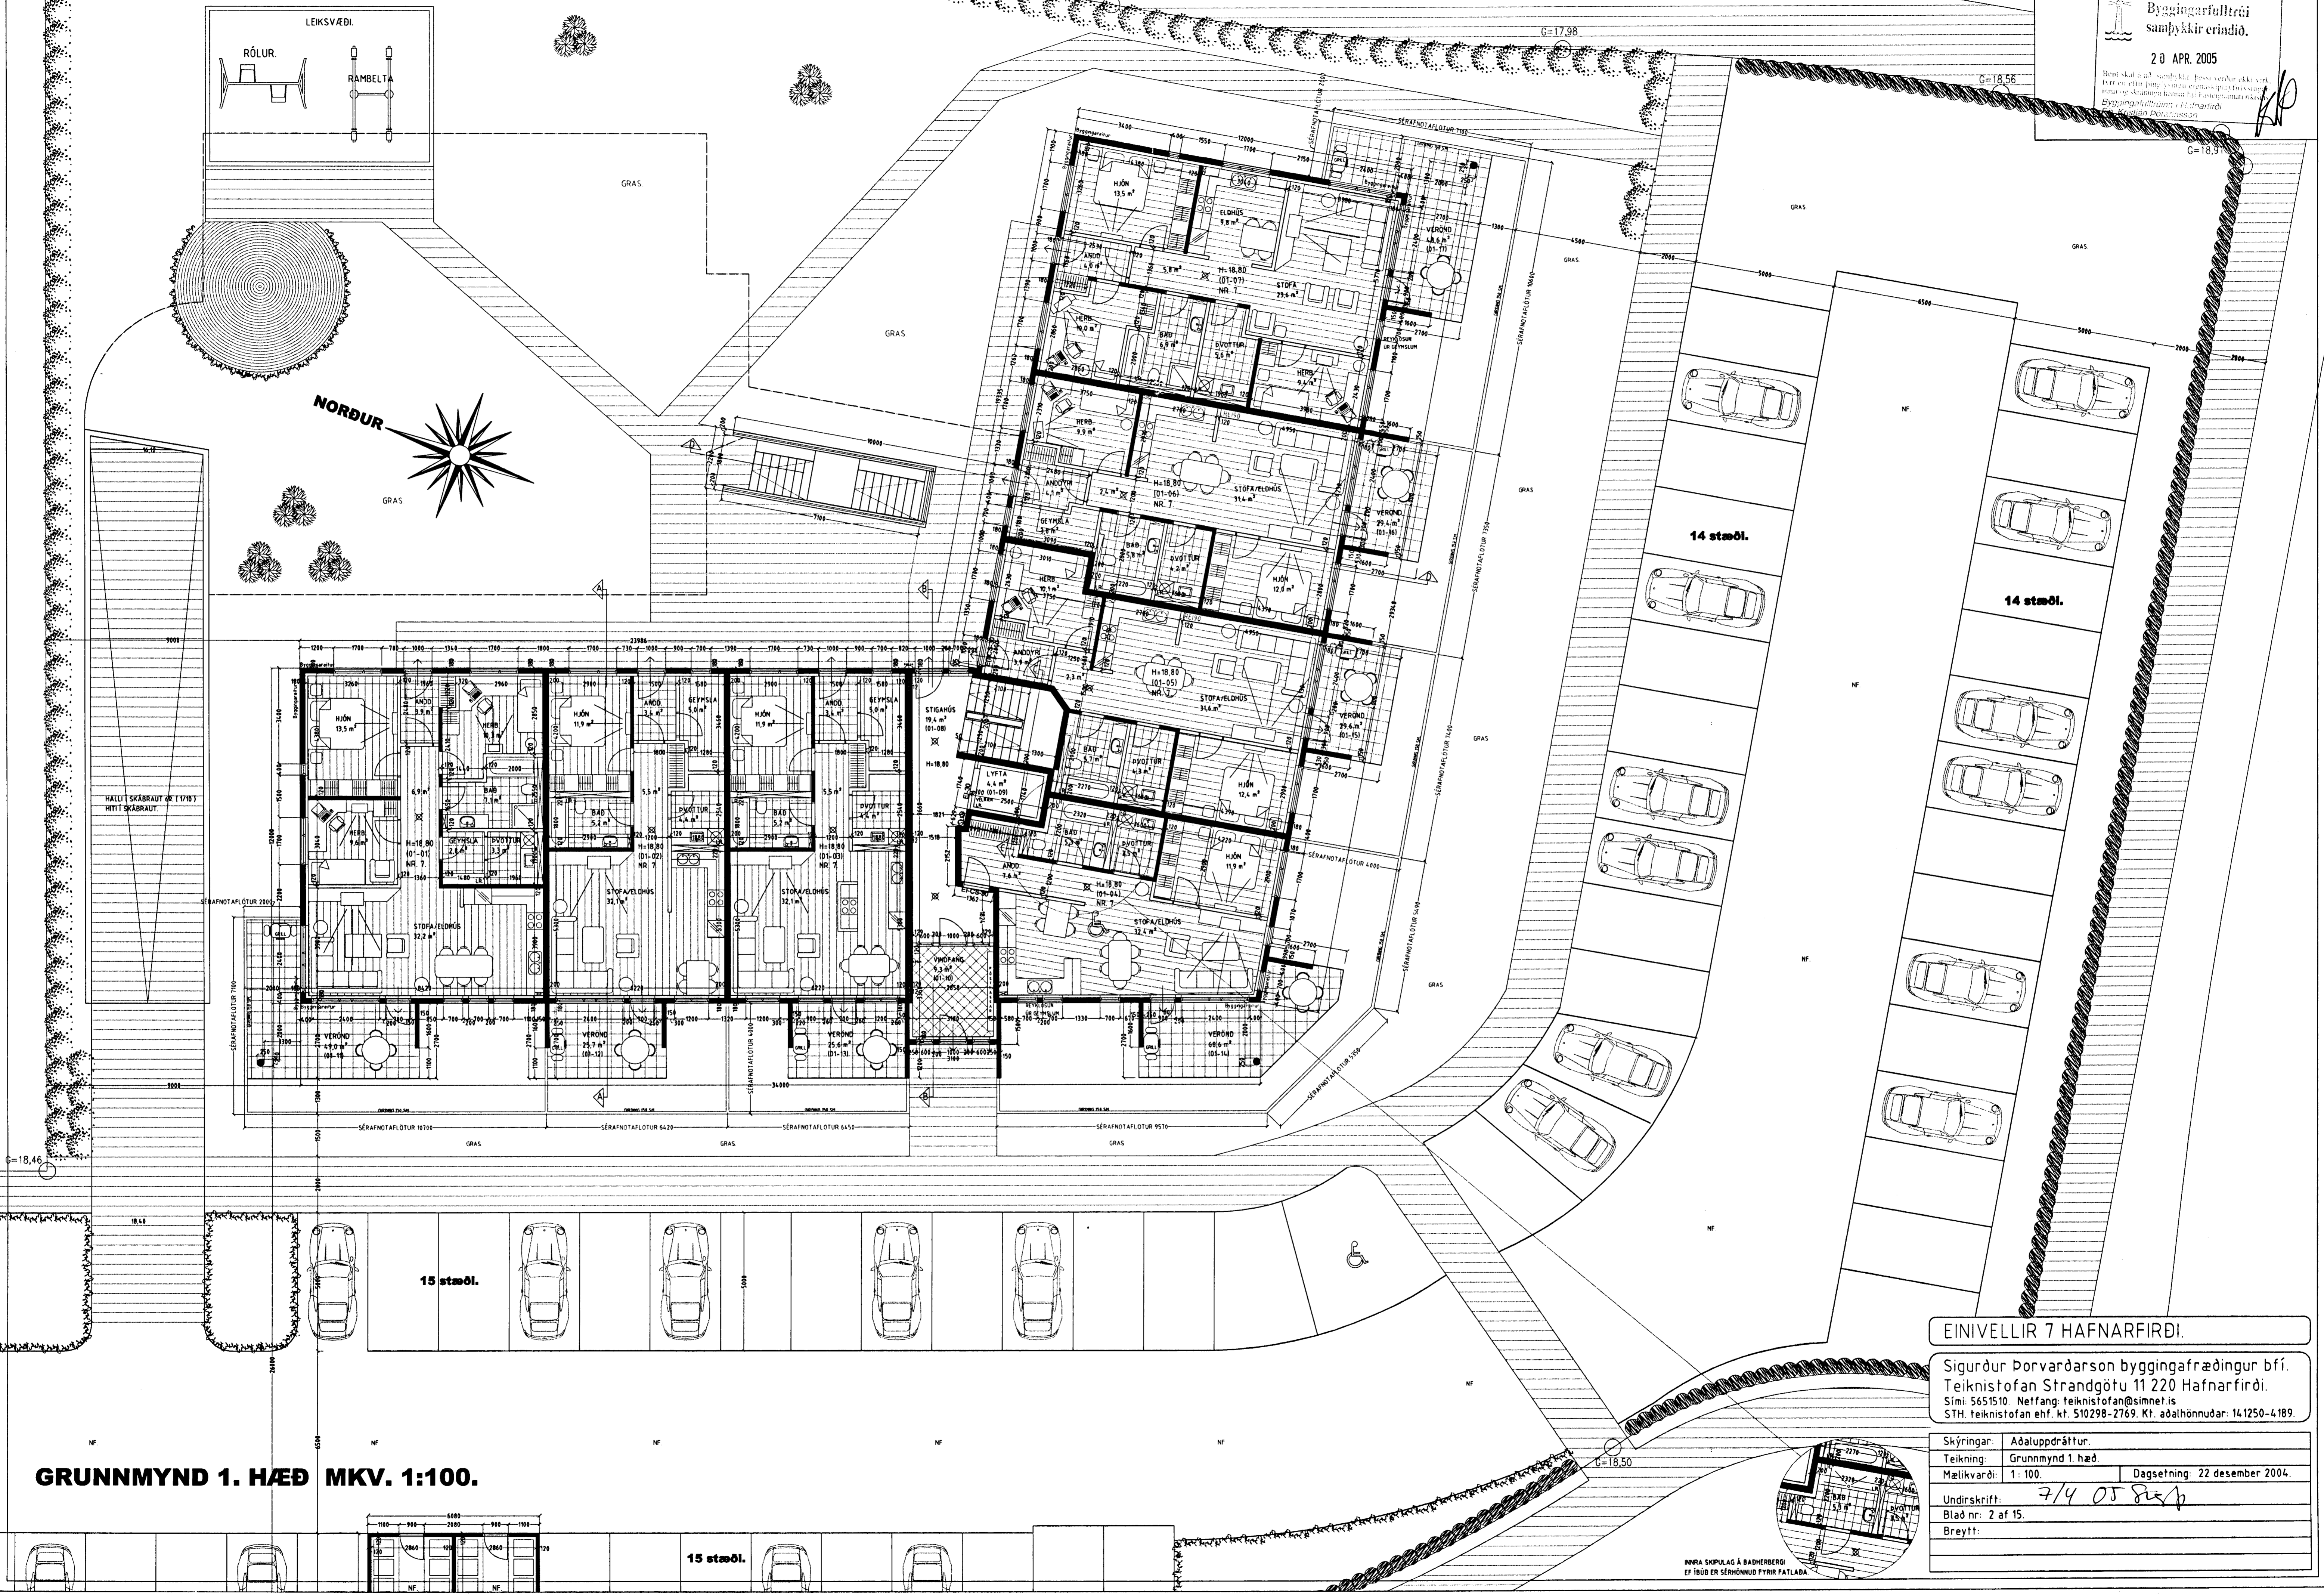


## GRUNNMYND 1. HÆÐ MKV. 1:100.

### EINIVELLIR 7 HAFNARFIRÐI.

Sigurður Þorvårdarson byggingafræðingur bff.  
Teiknistofan Strandgötu 11 220 Hafnarfirði.  
Sími 5651510 Netfang: teiknistofan@simnet.is  
STH teiknistofan ehf. kt. 510298-2769. Kf. aðalhönnuðar: 141250-4189.

Skýringar:	Aðaluppdráttur.
Teikning:	Grunnmynd 1. hæð.
Mælikvæði:	1:100. Dagsetning: 22 desember 2004.
Undirskrift:	7/4 05 [Signature]
Blad nr:	2 af 15.
Breytt:	

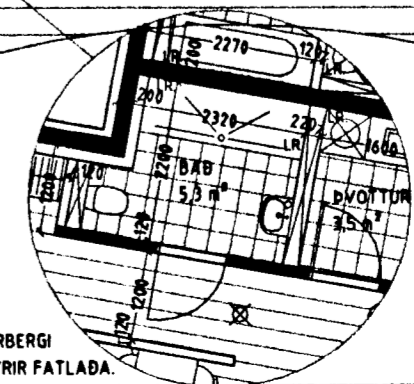

HNRA SKIPLAG Á BAÐHERBERGI  
EF TRÚÐ ER SÉRHÖNNUÐ FYRR FATLADA.