Samþykkt á fundi bygginga-
nefndar þ. 29/12 1992
BYGGINGAFULLTRÚINN
Í HAFNARHRÍÐI
Sigurbj Halld

BLAÐ 2 AF 7

NOTIST EKKI SEM VINNUTEIKNING

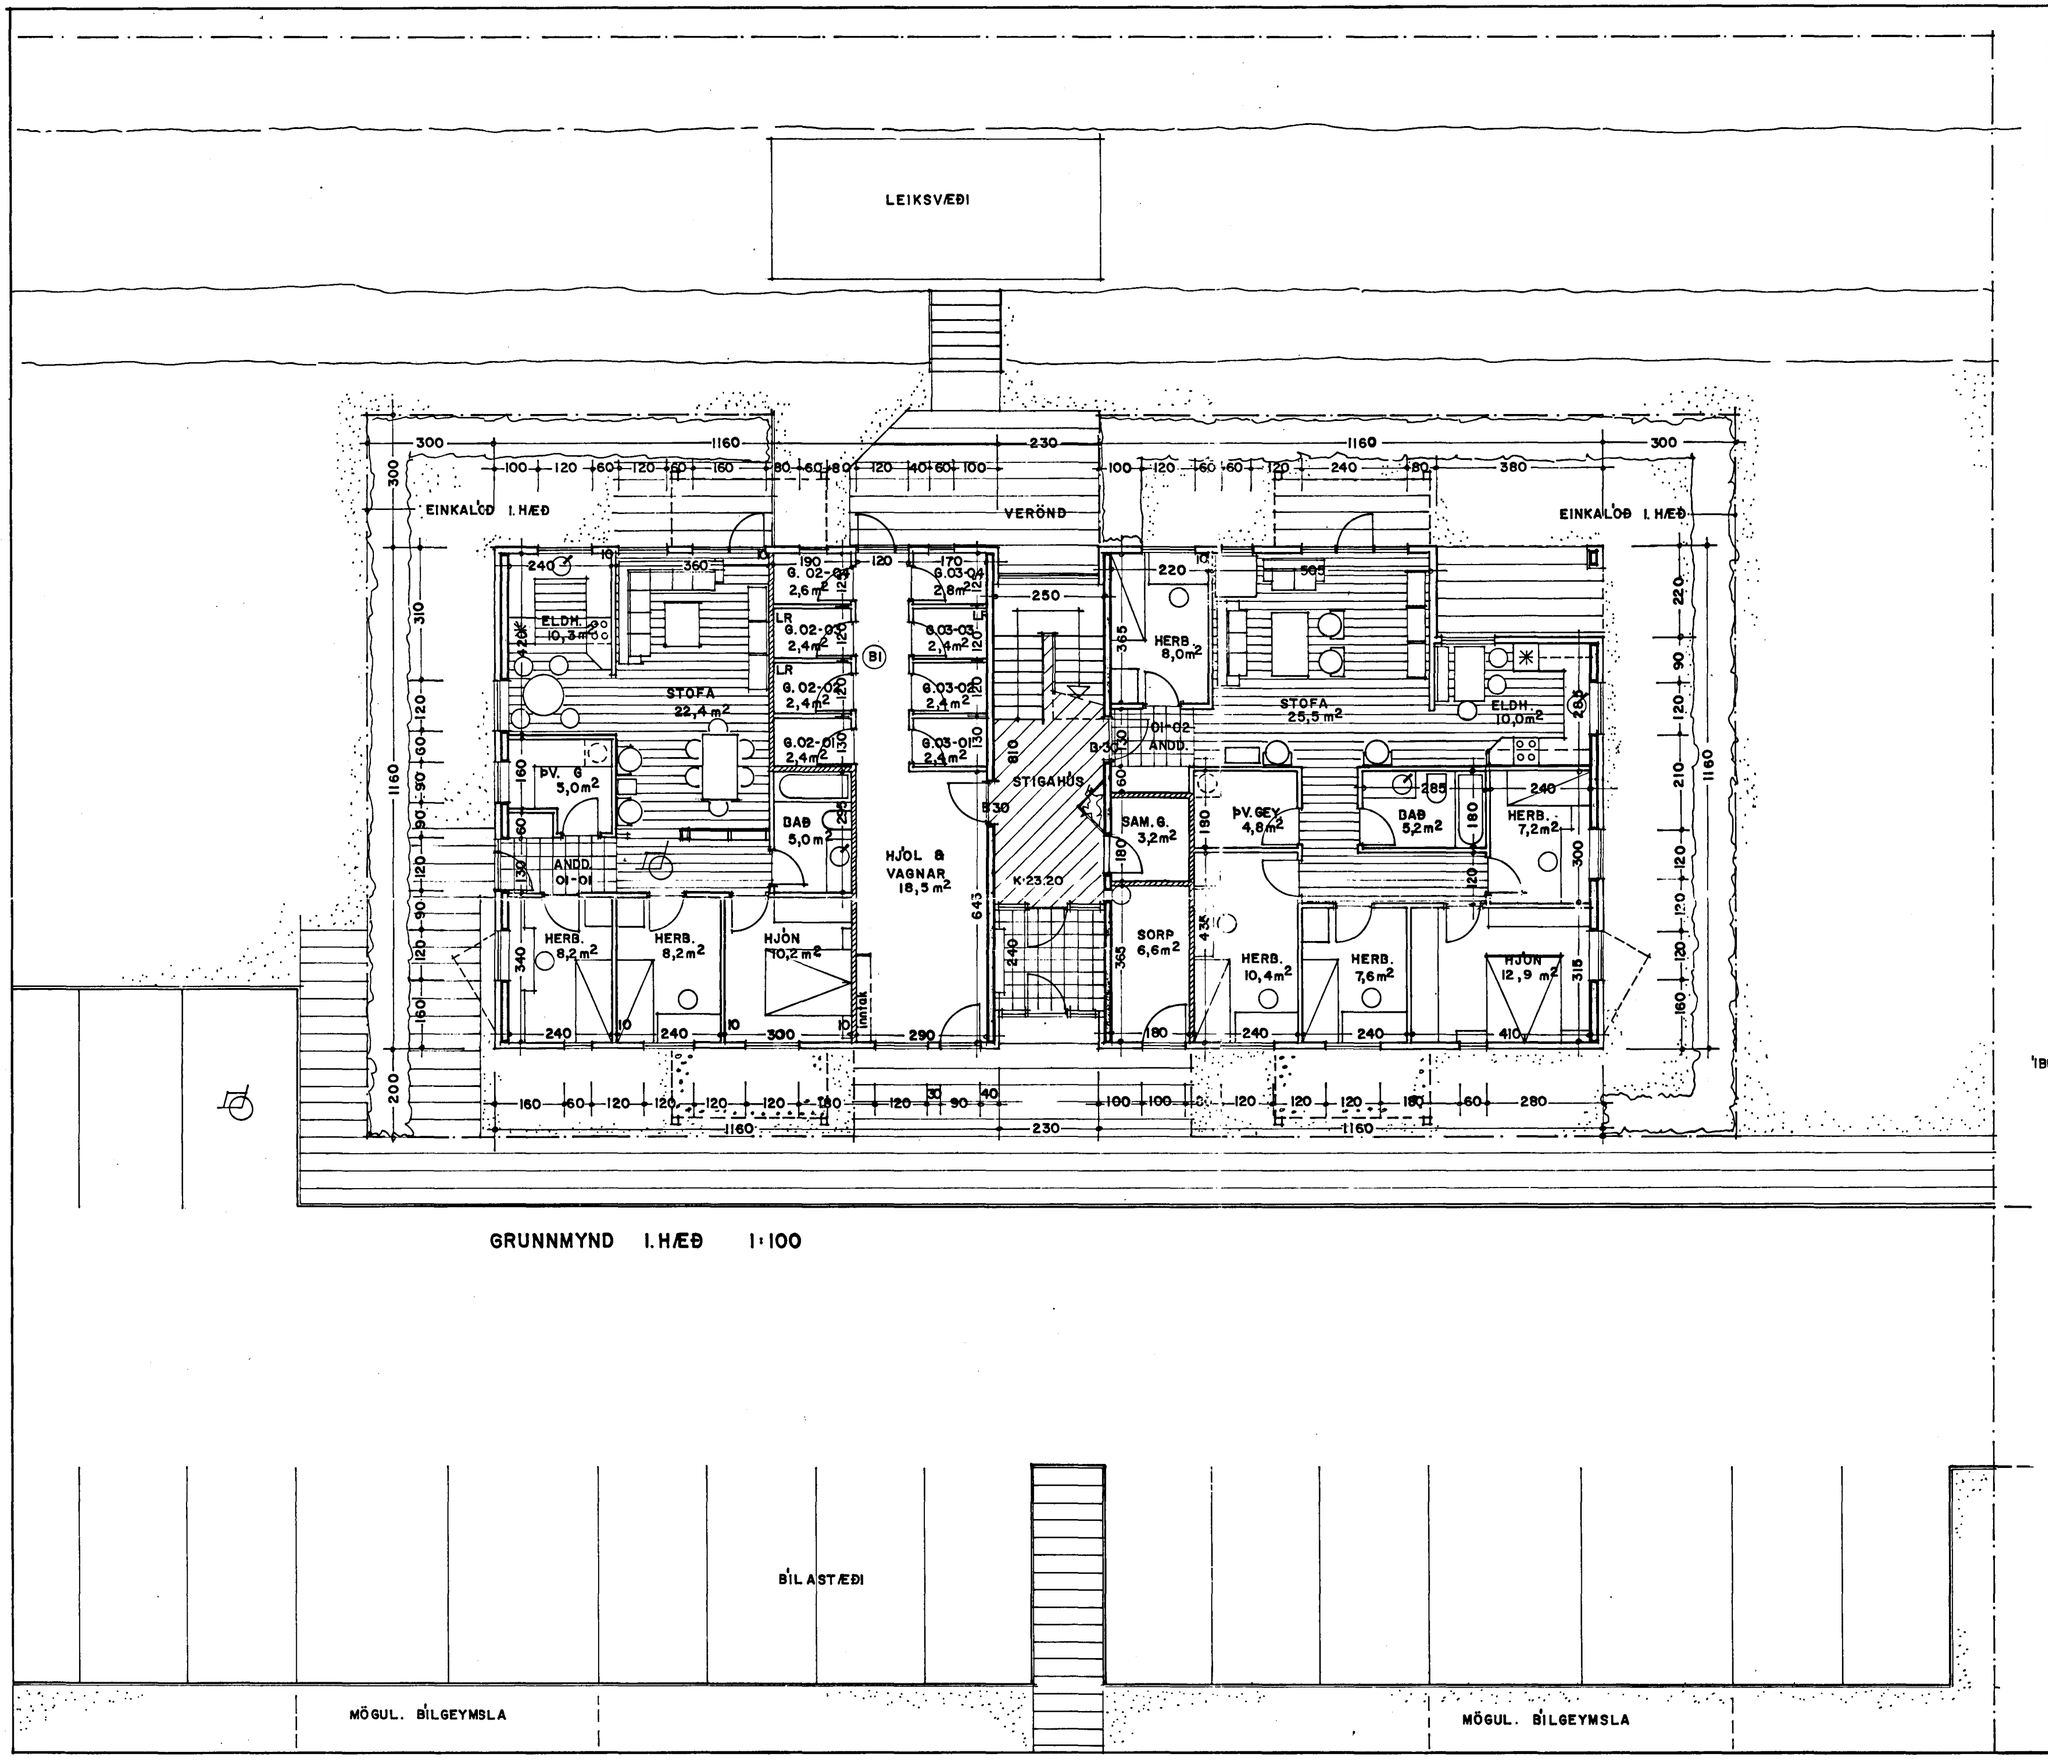

GRUNNMYND I. HÆÐ 1:100

ÍBÚÐ 01-01 VERÐUR INNRÉTTUÐ M.T.T FATL.

DAGS.	BREYTT
06.01.93	(B1)- MÁLS. Á GEY.- MERKING Á ÍB. F. FATL.

ENGJAHLÍÐ I.- HAFN.

GRUNNMYND I. HÆÐ 1:100

28.12.92 92-A02

ÁRSÆLL VIGNISSON ARKITEKT
REYKJAVÍKURVEGI 60, HAFN. s.65 30 81

06.01.93 Ársæll Vignisson