


Samþykkt á fundi bygginga-
nefndar p. 26/5 1994
BYGGINGAFULLTRÚINN
Í HAFNARFIRÐI

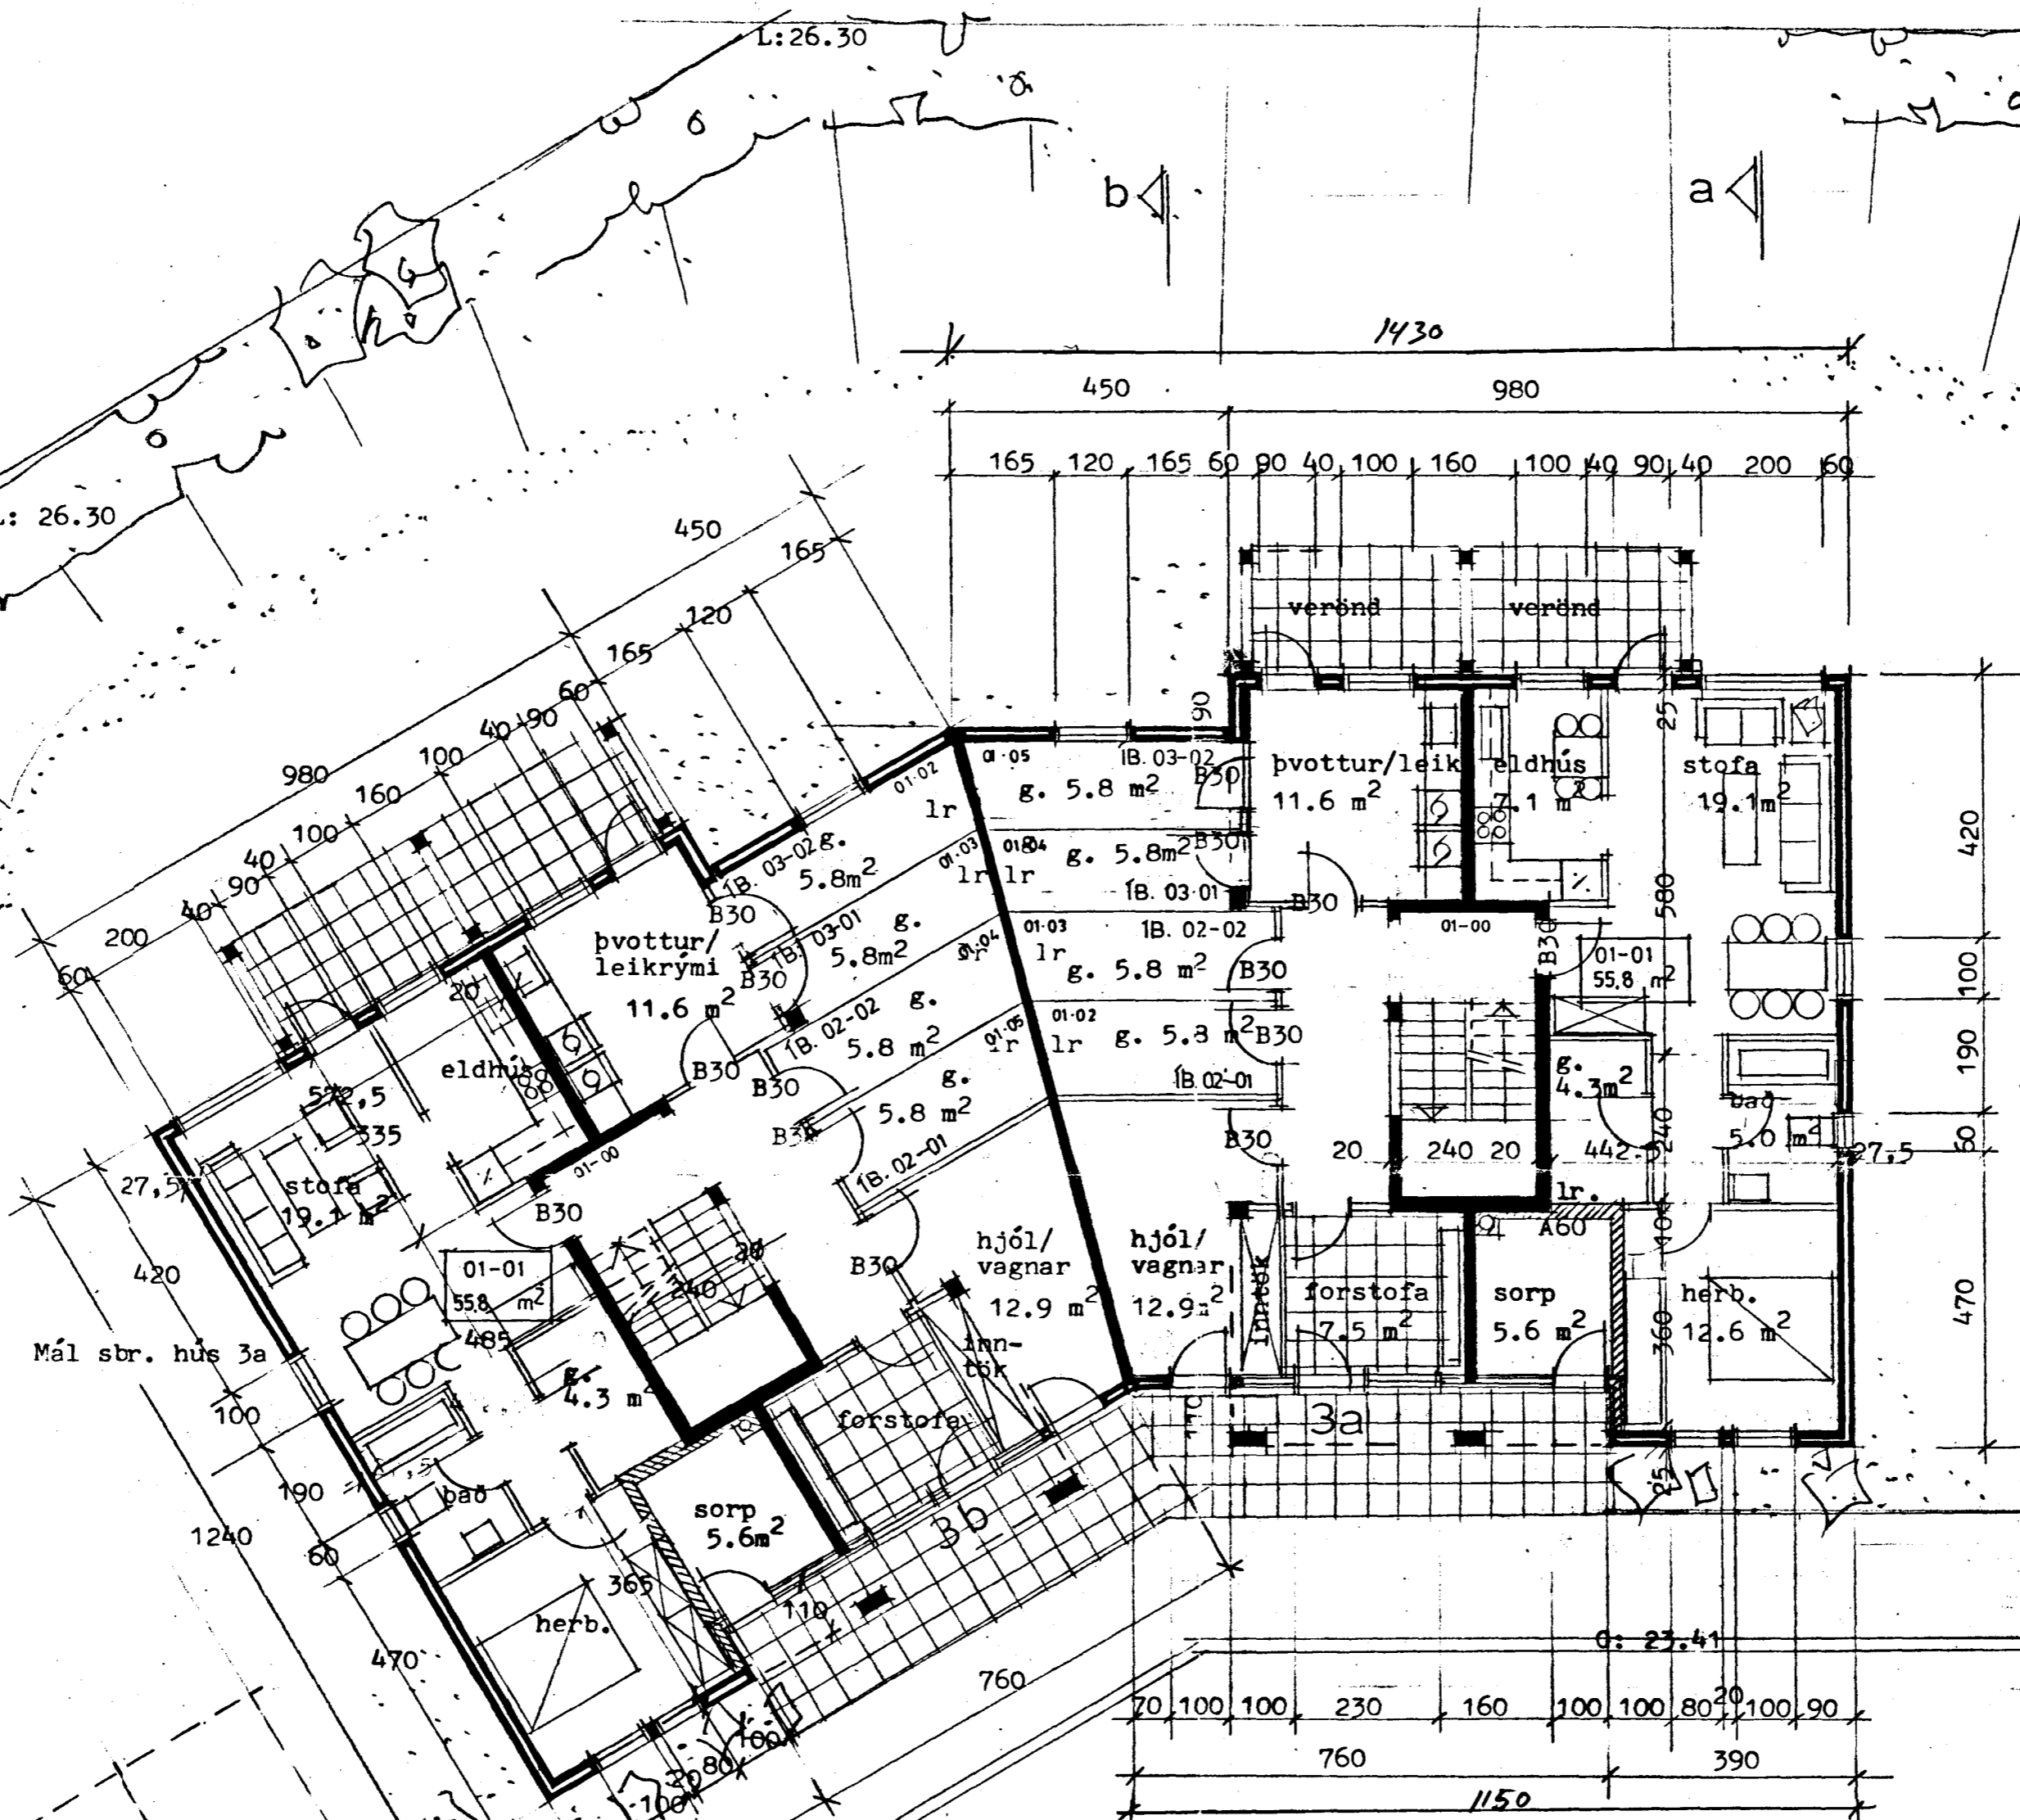

$$\frac{14,30 + 11,50}{2} \times 10,4 = 134,16 \text{ m}^2$$

$$\frac{11,0 \times 3,9}{0,9 \times 9,8} = 4,29 \text{ m}^2$$

$$= 8,82 \text{ m}^2$$

$$147,2 \text{ m}^2 \times 2 = 294,54$$

$$147,2 \text{ m}^2 \times 2,7 = 397,44 \times 2 = 794,88$$

Mál sbr. húsi 3a

Málsetn. bættar maí 1994

Grunnmynd 1. hæðar

ENGJAHLLÍÐ 3a & 3b

Arkitektar sf

Arkitektar FAL Arni Friðriksson Páll Gunnlaugsson Valdimar Harðarson

Skógarhlíð 18 101 Reykjavík
Sími (91) 1 10 10 Fax (91) 62 05 88

Grunnmynd 1. hæðar

Mkv. 1:100 Teiknað Dags 20 mars 1994 Dags síðustu breytinga maí 94 Teikn. nr. Útg.

Arni Friðriksson