




Byggingarfulltrúi
samþykkir erindið.

07 APR. 2004

Bent skal á að samþykkt þessi verður ekki virk,
fyrir en eftir þinglýsingu eignaskiptaþyrlýsingar-
innar og skráningu hennar hjá Fastagnamat ríkisins.
Byggingarfulltrúinn í Hafnarfirði
Fh. Kristján Þórarinnsson

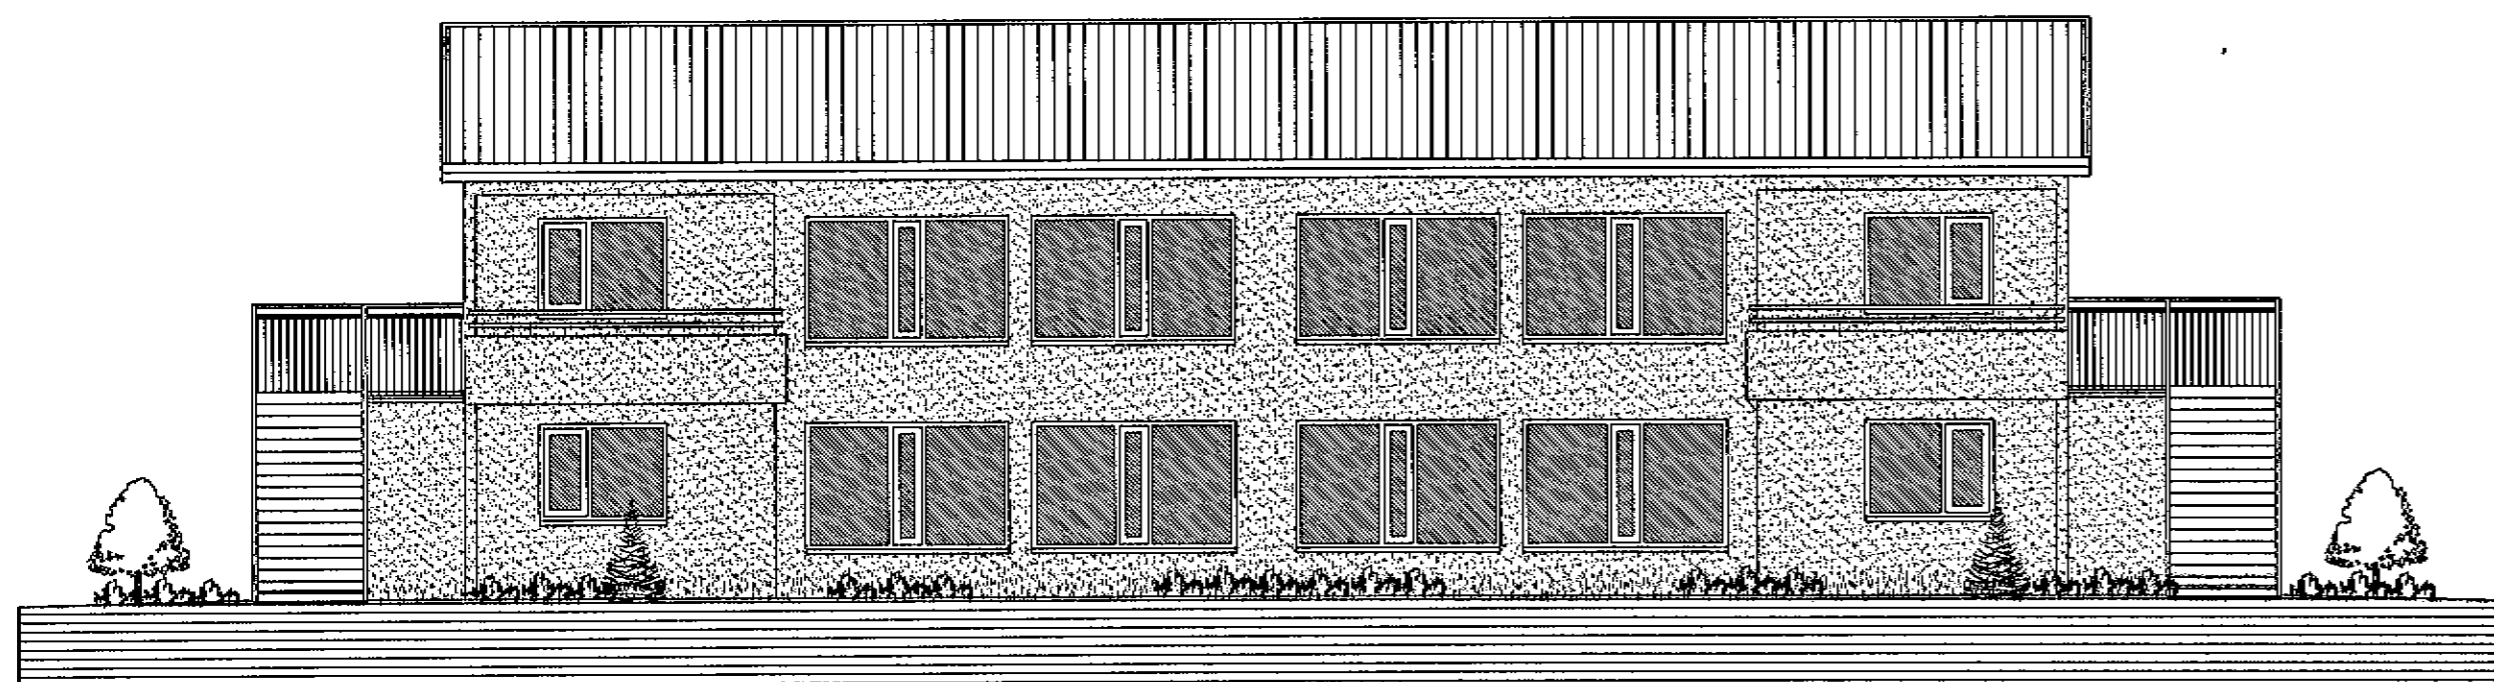


ÚTLIT SUÐUR MKV. 1:100.



ÚTLIT VESTUR MKV. 1:100.



ÚTLIT AUSTUR MKV. 1:100.

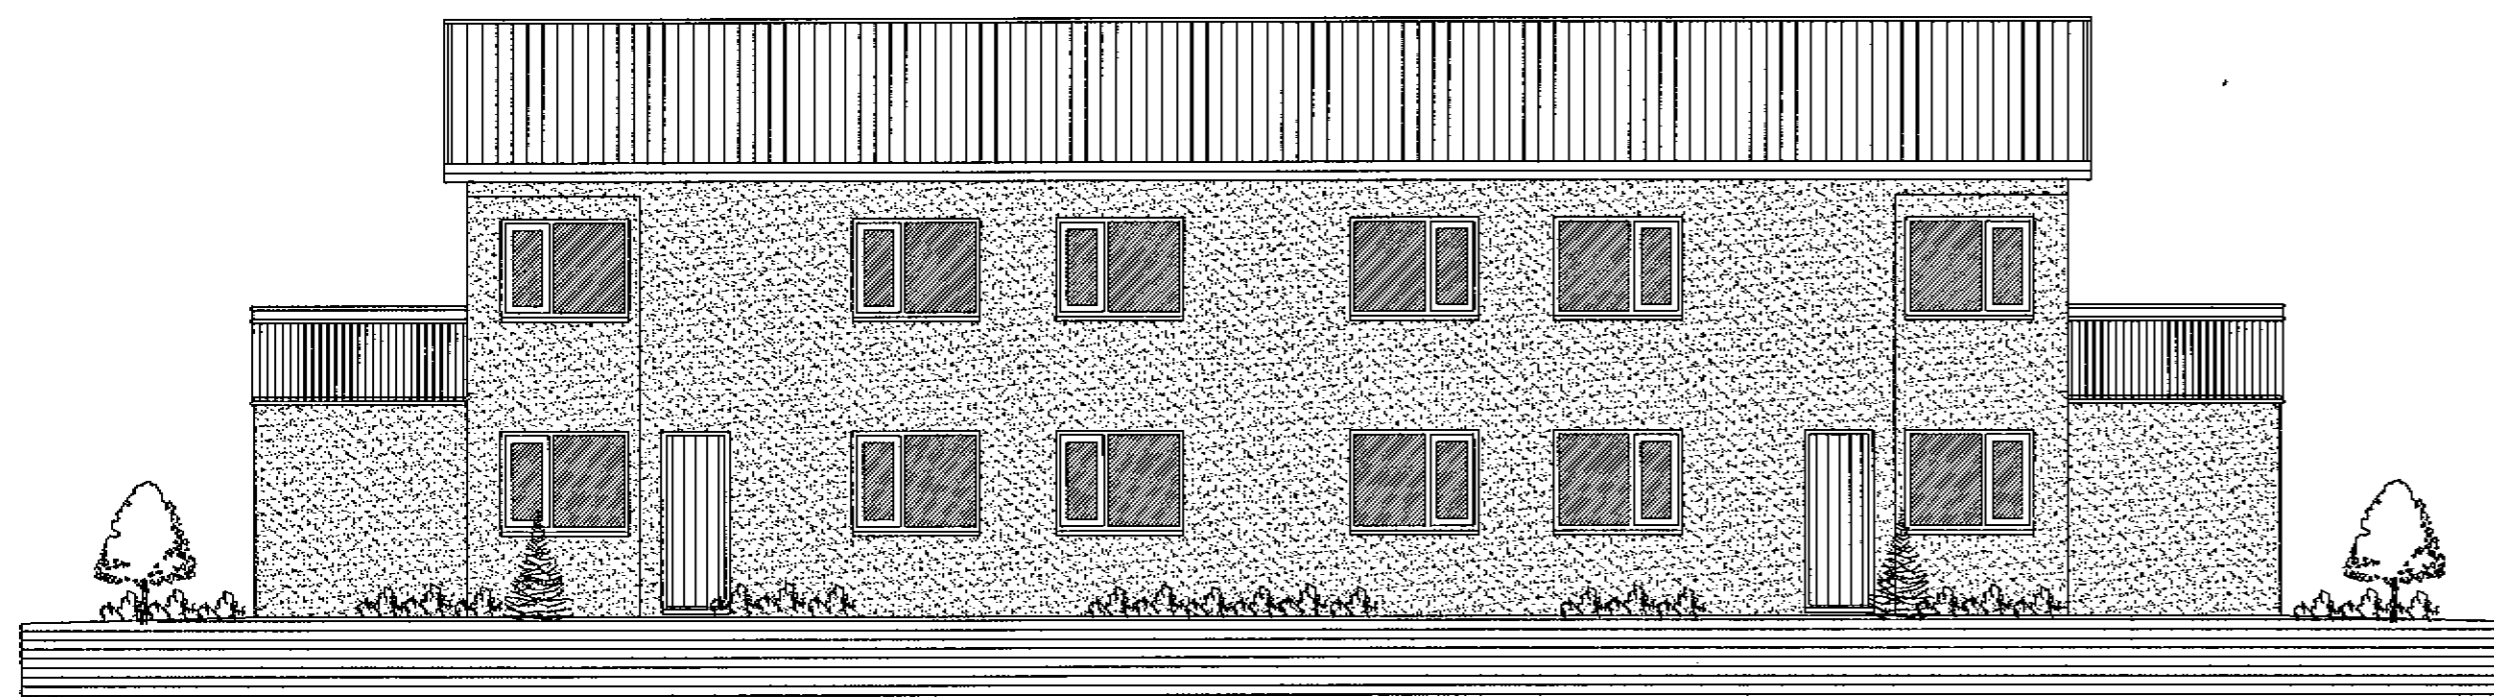

ÚTLIT NORÐUR MKV. 1:100.

ENGJAVELLIR 10 HAFNARFIRÐI.

Sigurður Þorvarðarson byggingafræðingur bfi.
Teiknistofan Strandgötu 11 220 Hafnarfirði.
Sími: 5651510. Netfang: teiknistofan@simnet.is
KT. 510298-276A.

Skýringar:	Aðaluppdráttur.
Teikning:	Útlitsmyndir.
Mælikvæði:	1: 100.
Undirskrift:	
Blað nr: 3 af 5.	Dagsetning: 15/sepember 2003.
Breytt:	
Breytt:	2. hæð stækkuð til samræmis við 1. hæð. 17.03.2004.