


Byggingarfulltrúi
samþykkir erindið.


11 MAÍ 2004

Bent skal á að samþykkt þessi verður ekki virk, fyrr en eftir þinglýsingu eignaaskiptasáttfyrðisgæminnar og skráningu hennar hjá Fasteignanattíð ríkisins.


Byggingarfulltrúinn í Hafnarfirði
F.h. Kristján Þórarinnsson

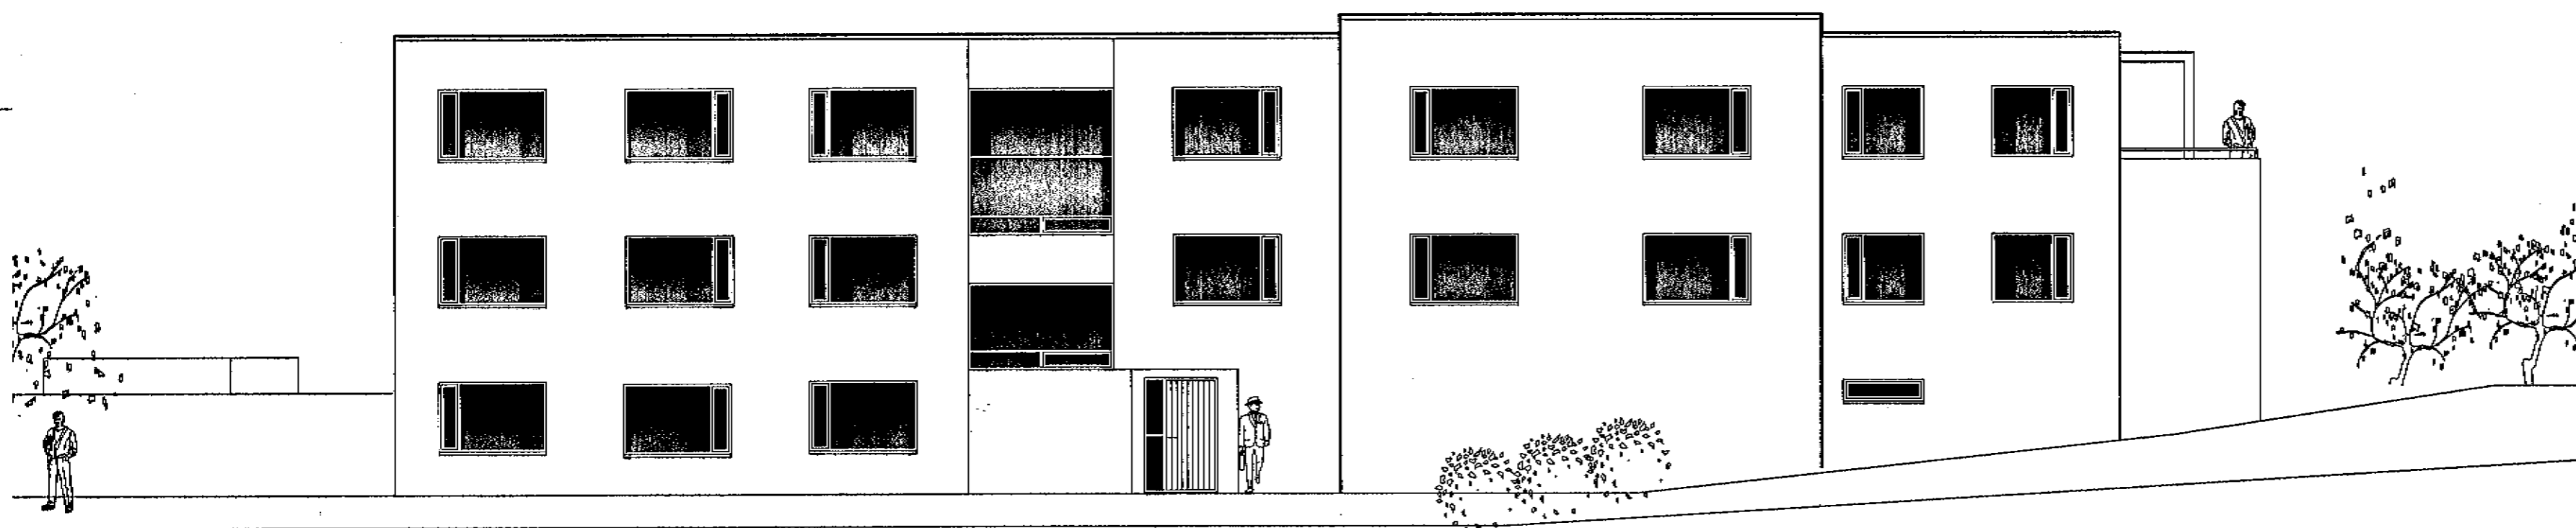


tifftopdf - www.rubissoftware.com - Demo Version

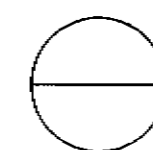

NORÐLÆG HLIÐ

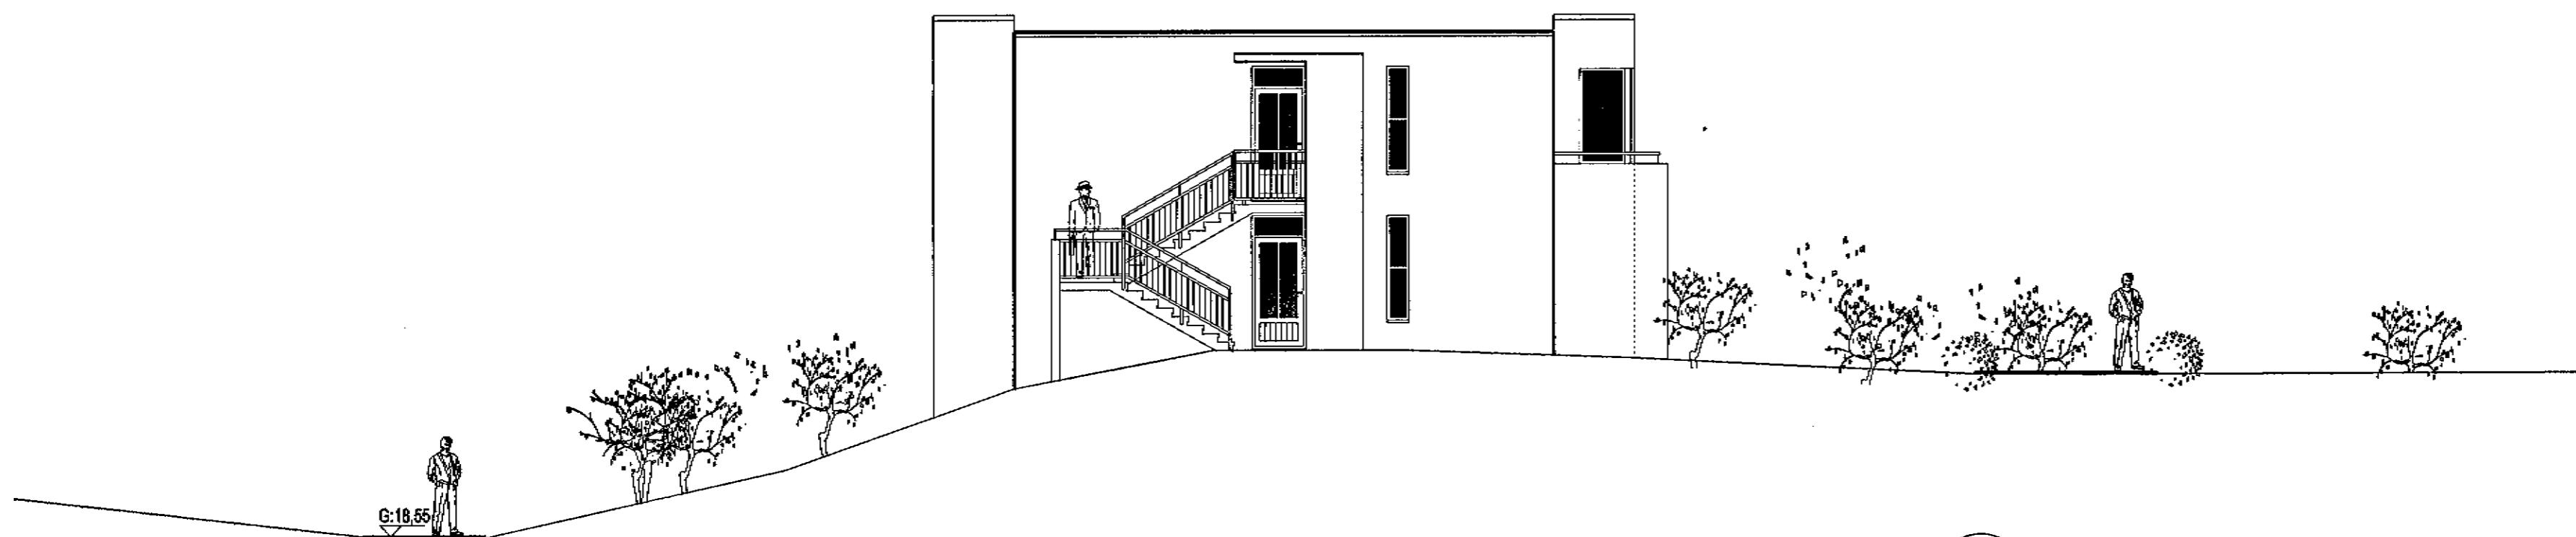

G:18.55

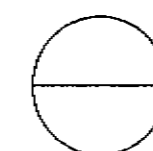

VESTLÆG HLIÐ

A | hmb/hp | hmb | 28.04.2004
Grunnskil hækkadur um 30 cm, handrit breytt, gluggar í sameign breytt, málþappastar í glugga á skemmi.
ÚTGÁFA | TEIKNAD | SAMÞYGGT | DAGUR
BRIEYTINGAR

ASK

ASK Arkitektar
Skógarhlöð 18
101 Reykjavík
Sími 515 0300
Fax 515 0319
www.arkitektar.is

Ártun aðalhönnuðar:

H. M. Þórarinnsson
Helgi Már Halldórsson arkitekt FAJ, kt. 301258-7049

ENGJAVELLIR 12, HAFNARFIRÐI
AÐALTEIKNING

VERKFRNI	MBV. Í AÐ
HEITI TEIKNINGAR / DRAWING NAME	1:100
ÚTLIT	TEIKNAD
NORÐ- OG VESTLÆGAR HLIÐAR	hmb/hp
	DAGUR
	13.02.2004
VERK NR. / ASÍO	NÚMÉR TEIKNINGAR
0354	10-06
	ÚTGÁFA
	A