


Byggingarfulltrúi
samþykkir erindið.
11 MAÍ 2004
Bent skal á að samþykki þessi verður ekki virk
fyrr en eftir þinglýsingu eignaskipta og lýsingar-
innur og skráningu hennar hjá Fasteignamáti ríkisins.
Byggingarfulltrúinn í Hafnarfirði
E.Þ. Kristján Pétursson

RP



tifftopdf - www.rubissoftware.com - Demo Version

SUÐLÆG HLID

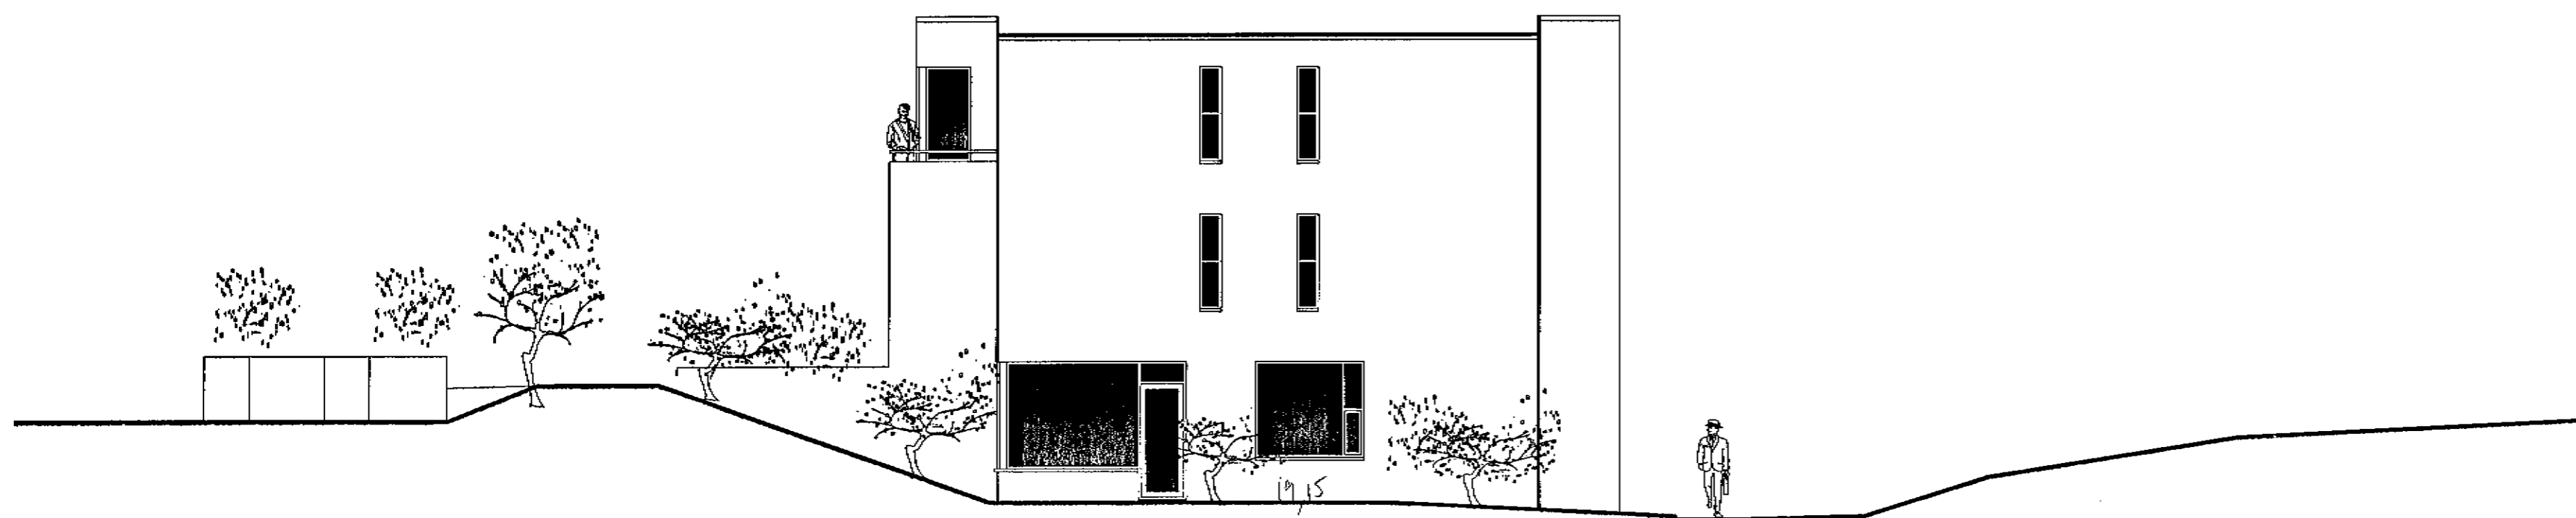

AUSTLÆG HLID

A	1 hnh/hp	1 hnh	128.04.2004
Grunnskil hækkadur um 30 cm, niðrþátt bætt í glugga & skammhlöð			
ÓTGAFA	TEIGNAÐ	SAMÞYGGT	DAGB
BREYTINGAR			

ASK Arkitektar
Skógarhlöð 18
101 Reykjavík
Sími 515 0300
Fax 515 0319
www.arkitektar.is

Artun aðalhönnuðar:
Hönnuðin
Helgi Már Halldórsson arkitekt FAJ, kt. 301256-7049

ENJAVELLIR 12, HAFNARFIRÐI	
AÐALTEIKNING	
VERKEFNI	
HEITI TEIKNINGAR / DRAWING NAME	SKV. I A2
ÚTLIT	1:100
SUÐ- OG AUSTLÆGAR HLIÐAR	TEIGNAÐ
	hnh/hp
	DAGB.
	13.02.2004
VERK NR. / ASKO	NÖMUR TEIKNINGAR
0354	10-05
	ÓTGAFA
	A