


Samþykkt þann
12 OKT. 2001
Byggingafulltrúinn í Hafnarfirði
F.h. Kristján Þórarinnsson

KJP

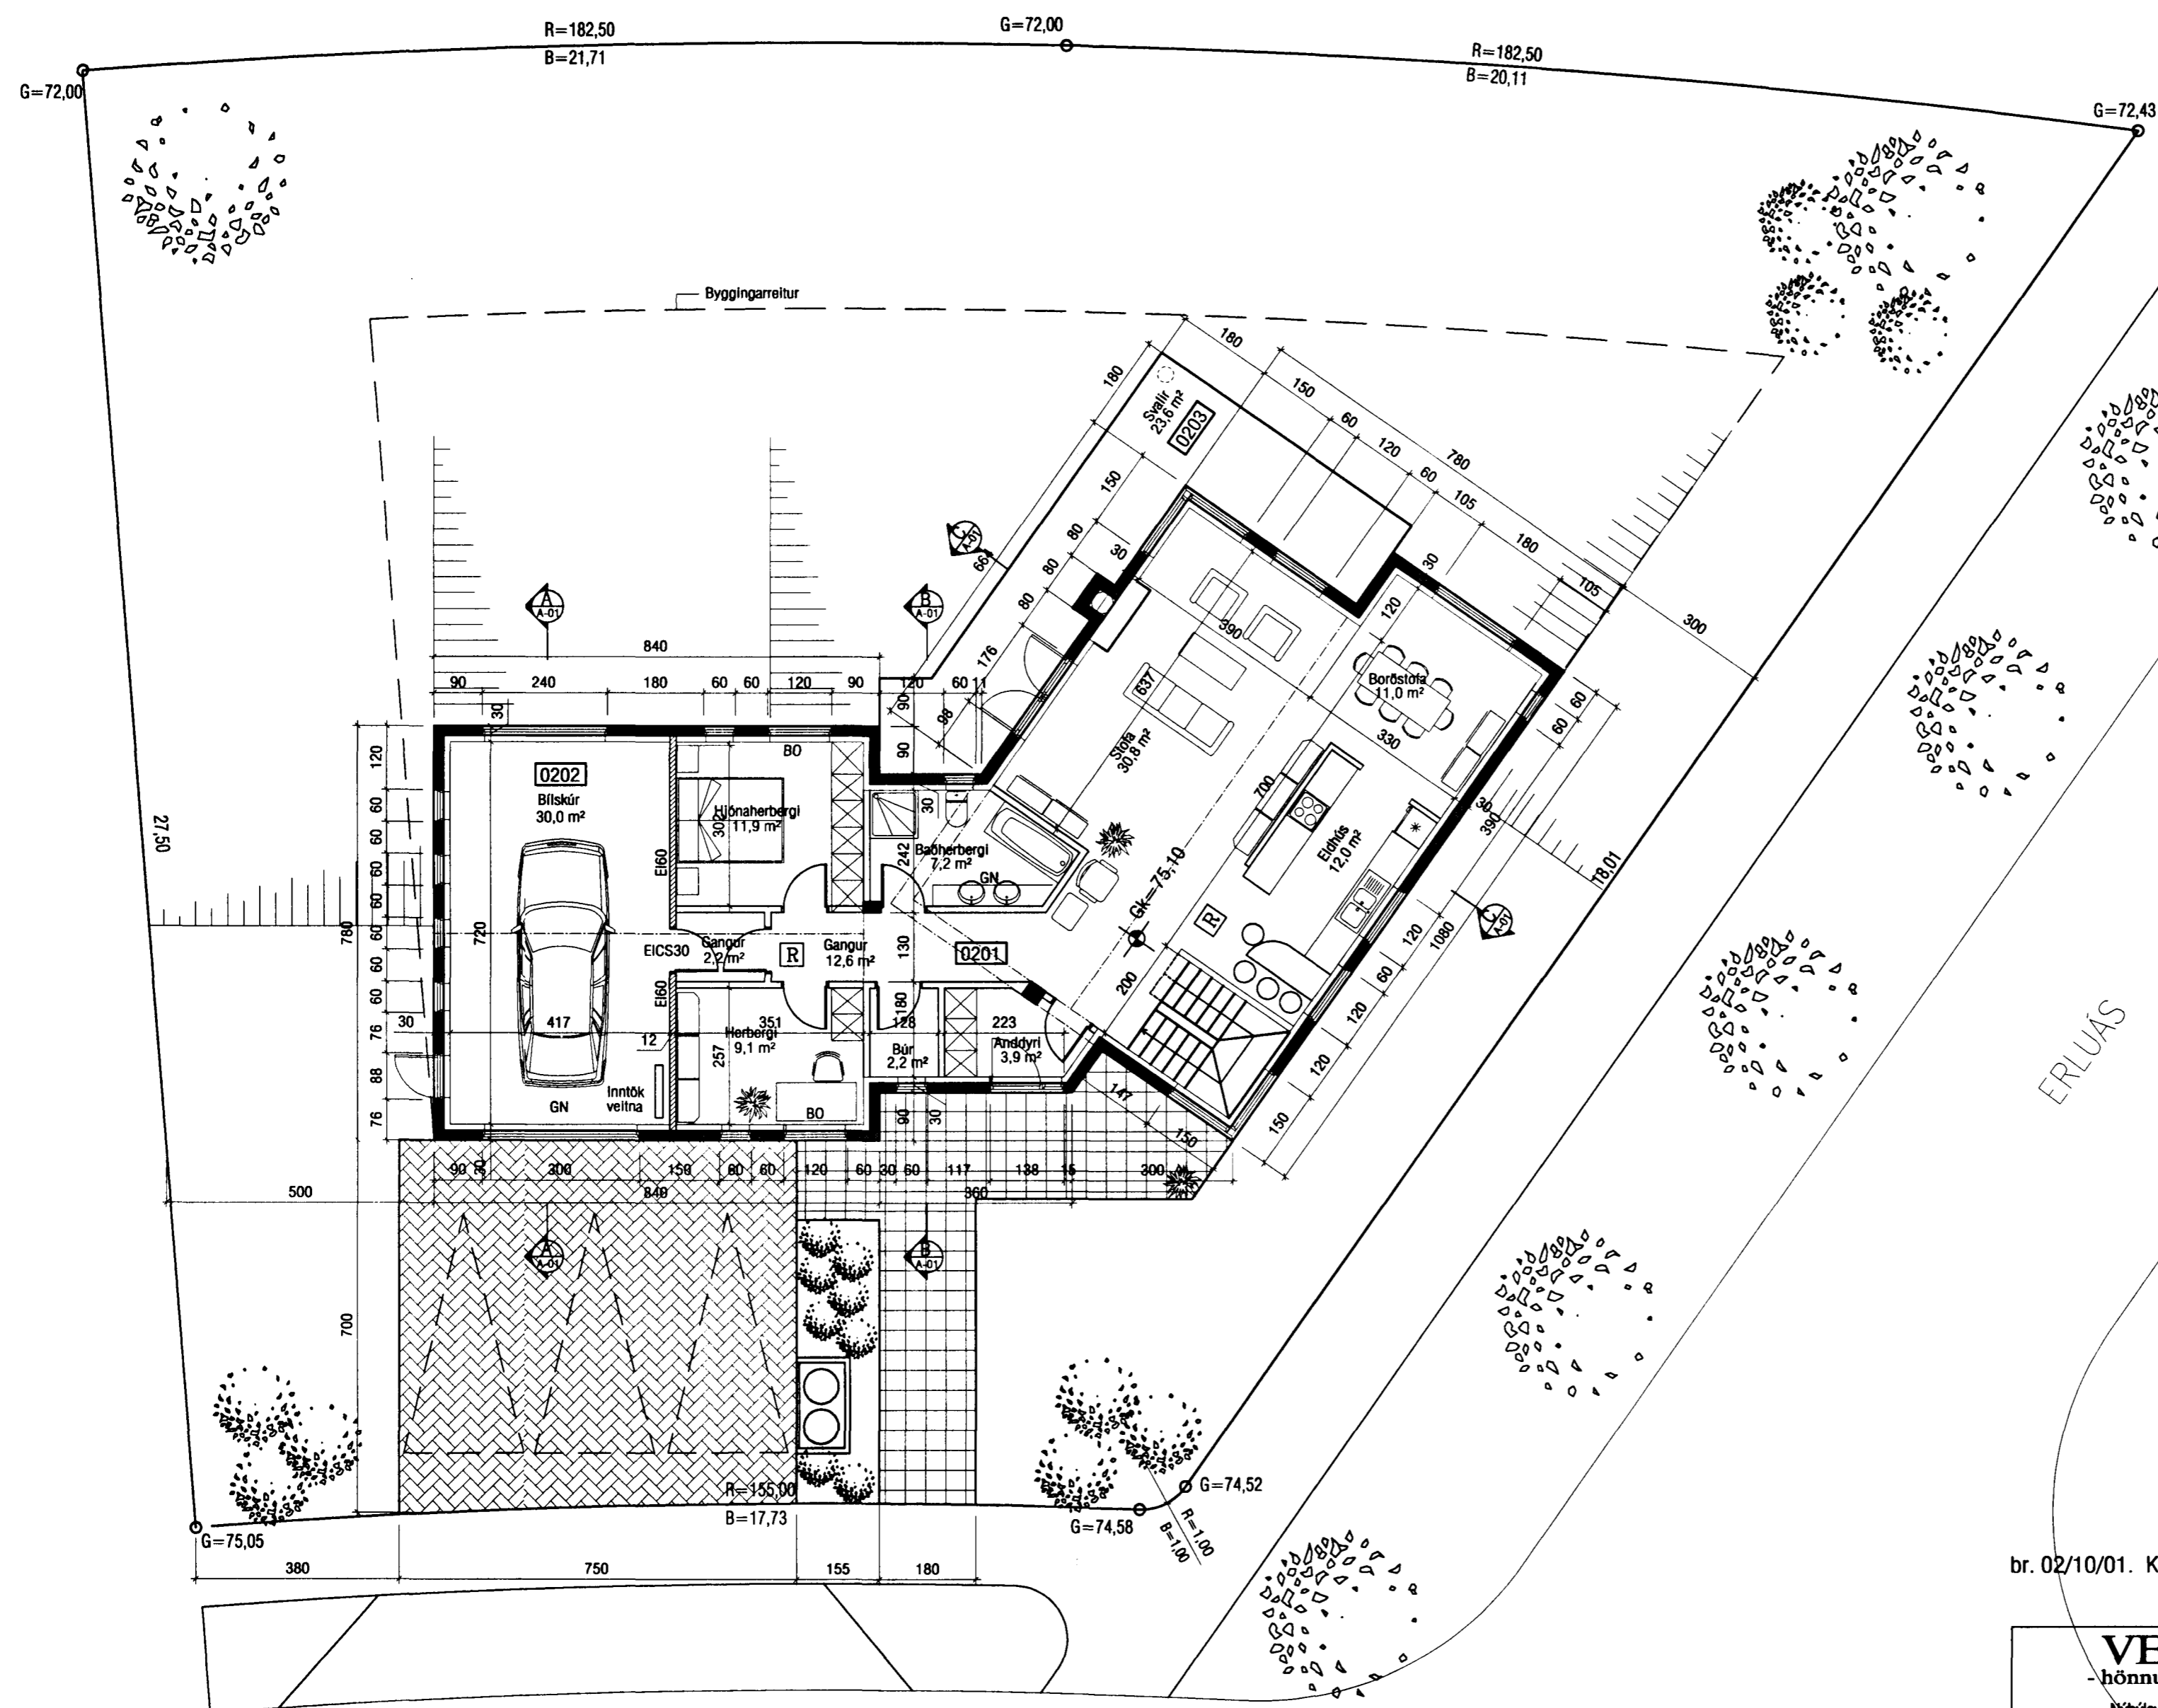

SKÝRINGAR:

ÞYKKT INNVEGGJA ER 120 MM
NEMA ANNAD KOMI FRAM.
HEILDARÞYKKT ÚTVEGGJA ER 300MM,
NEMA ANNAD KOMI FRAM
KLÆÐNING LOFTA Í BÍLSKÚR
SKAL VERA Í FLOKKI 1.
EÍ 60 VEGGIR SKULU NÁ UPP Í
YSTU KLÆÐNINGU ÞAKS

br. 02/10/01. Kótar gólfplatna hækkaðir um 20 sm og salarhæð 2. hæðar lækkuð um 20 sm.

GRUNNMYND 2. HÆÐAR m.k.v 1:100

VEKTOR -hönnun og ráðgjöf- Nýbýlavegi 6, 200 Kópavogi.		Ríkharður Oddsson byggingatæðingur Íð. 270261-5158 sími: 554-0650 fax: 554-0660.	ERLUÁS 19, HAFNARFIRÐI GRUNNMYND 2. HÆÐAR	
Telkn. nr.	Tilvísun & teikningu	Br.	Dags.	
<i>[Signature]</i>				
Samþykkt		Hannað		Telknað
		RO	SM	
Dagsetning	Verk nr.	Mælikvarði	Telkn. nr.	
09.07.'01	A-01-07-26	1:100	A-03	