




Samþykkt þann


12 OKT. 2001

Byggingafulltrúinn í Hafnarfirði  
F.h. Kristján Þórarinnsson


*BP*

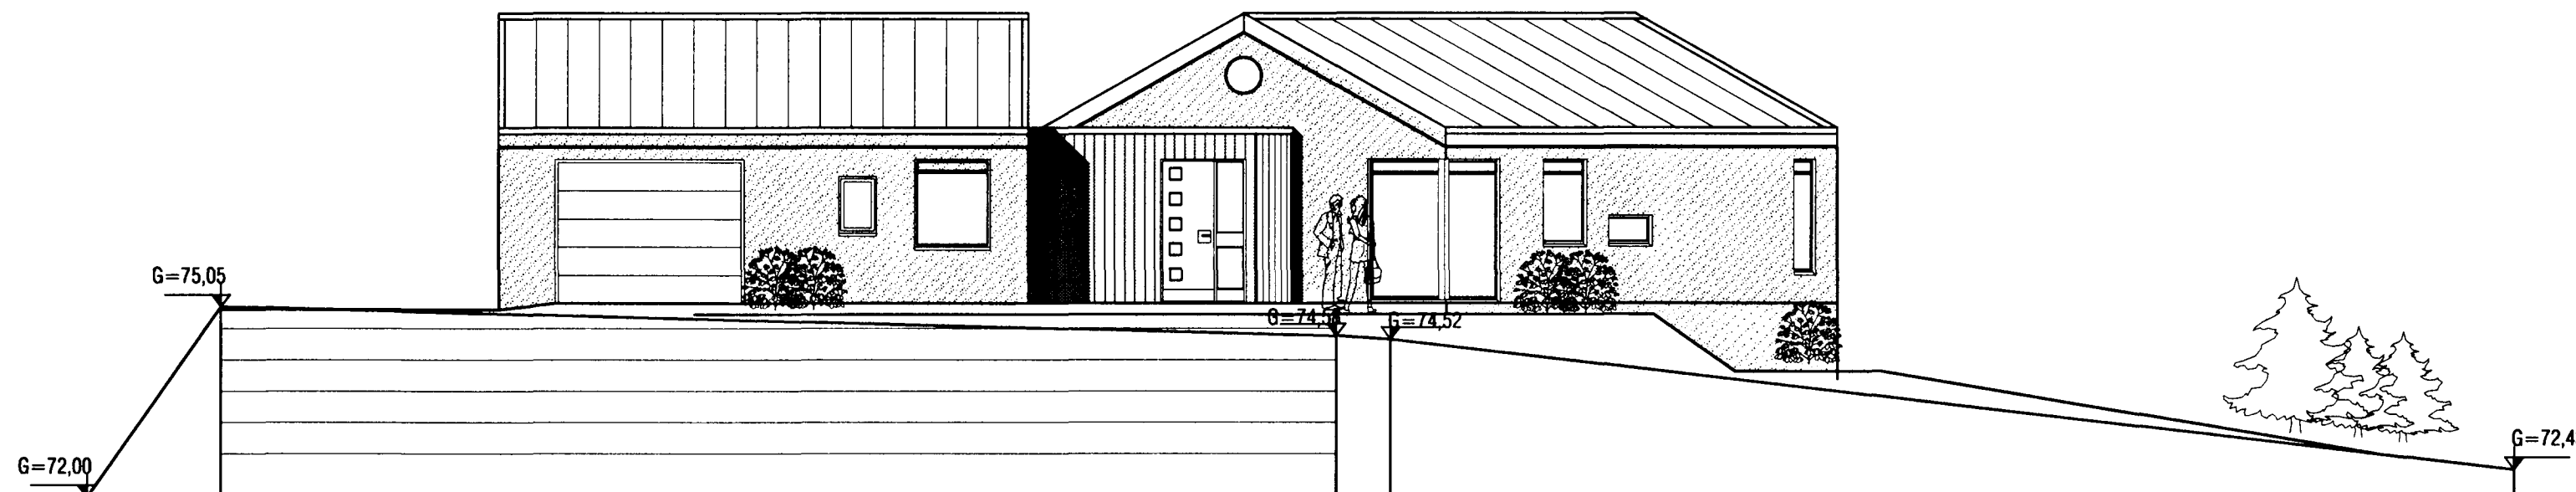


ÚTLIT AUSTUR HLIÐAR m.k.v 1:100

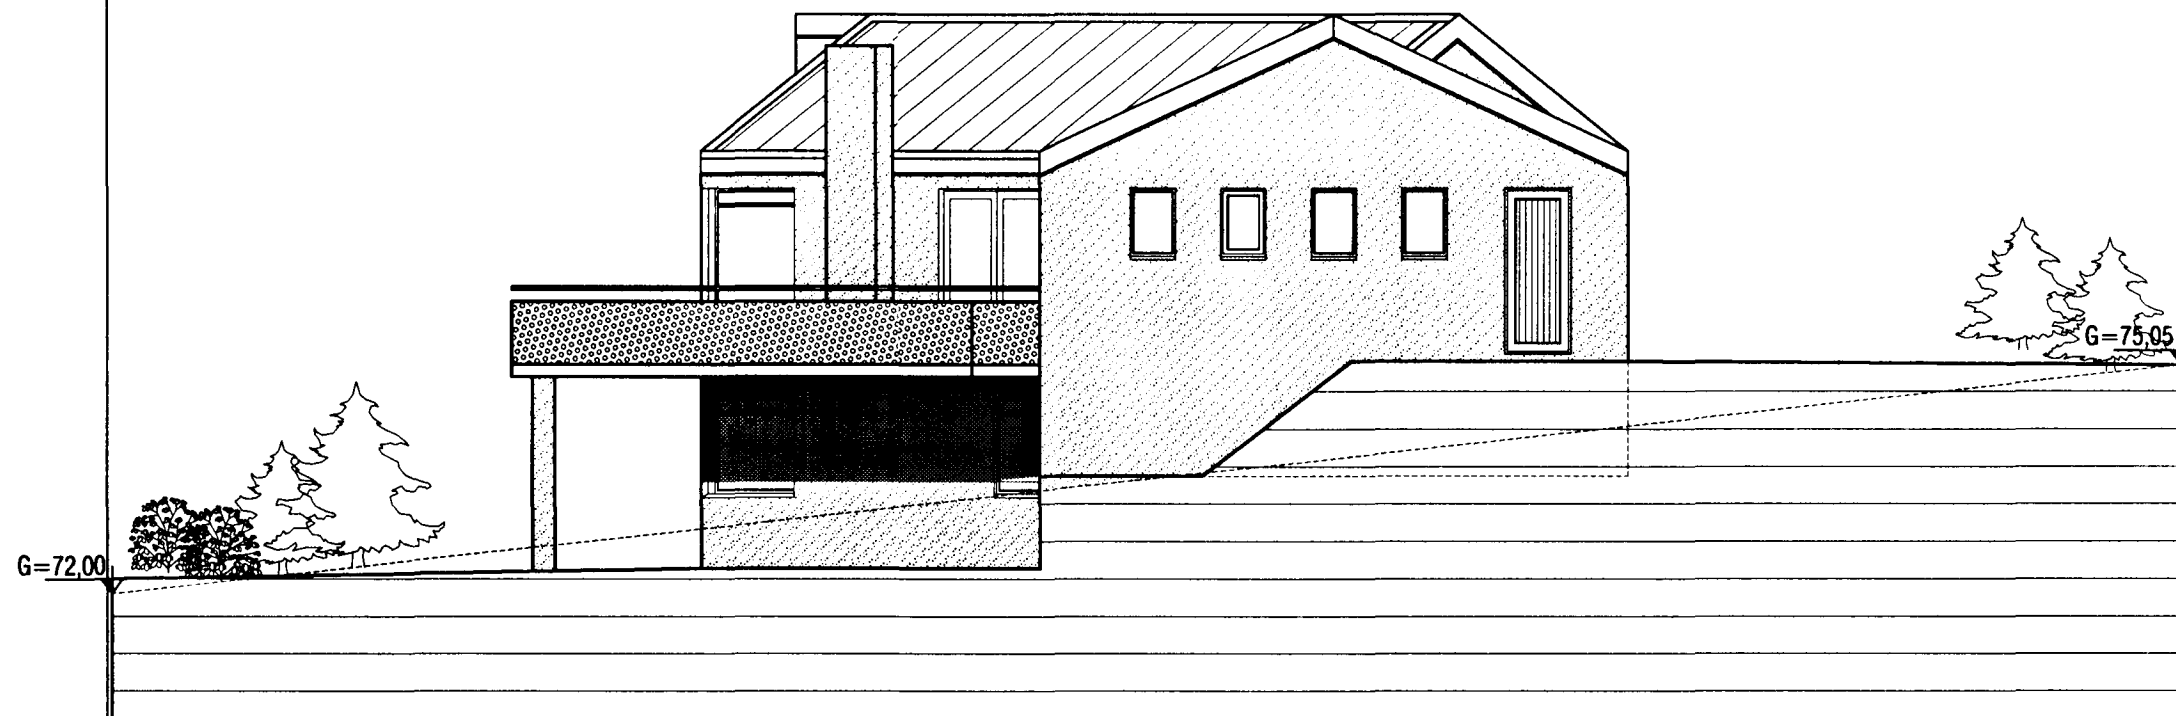

ÚTLIT SUÐUR HLIÐAR m.k.v 1:100

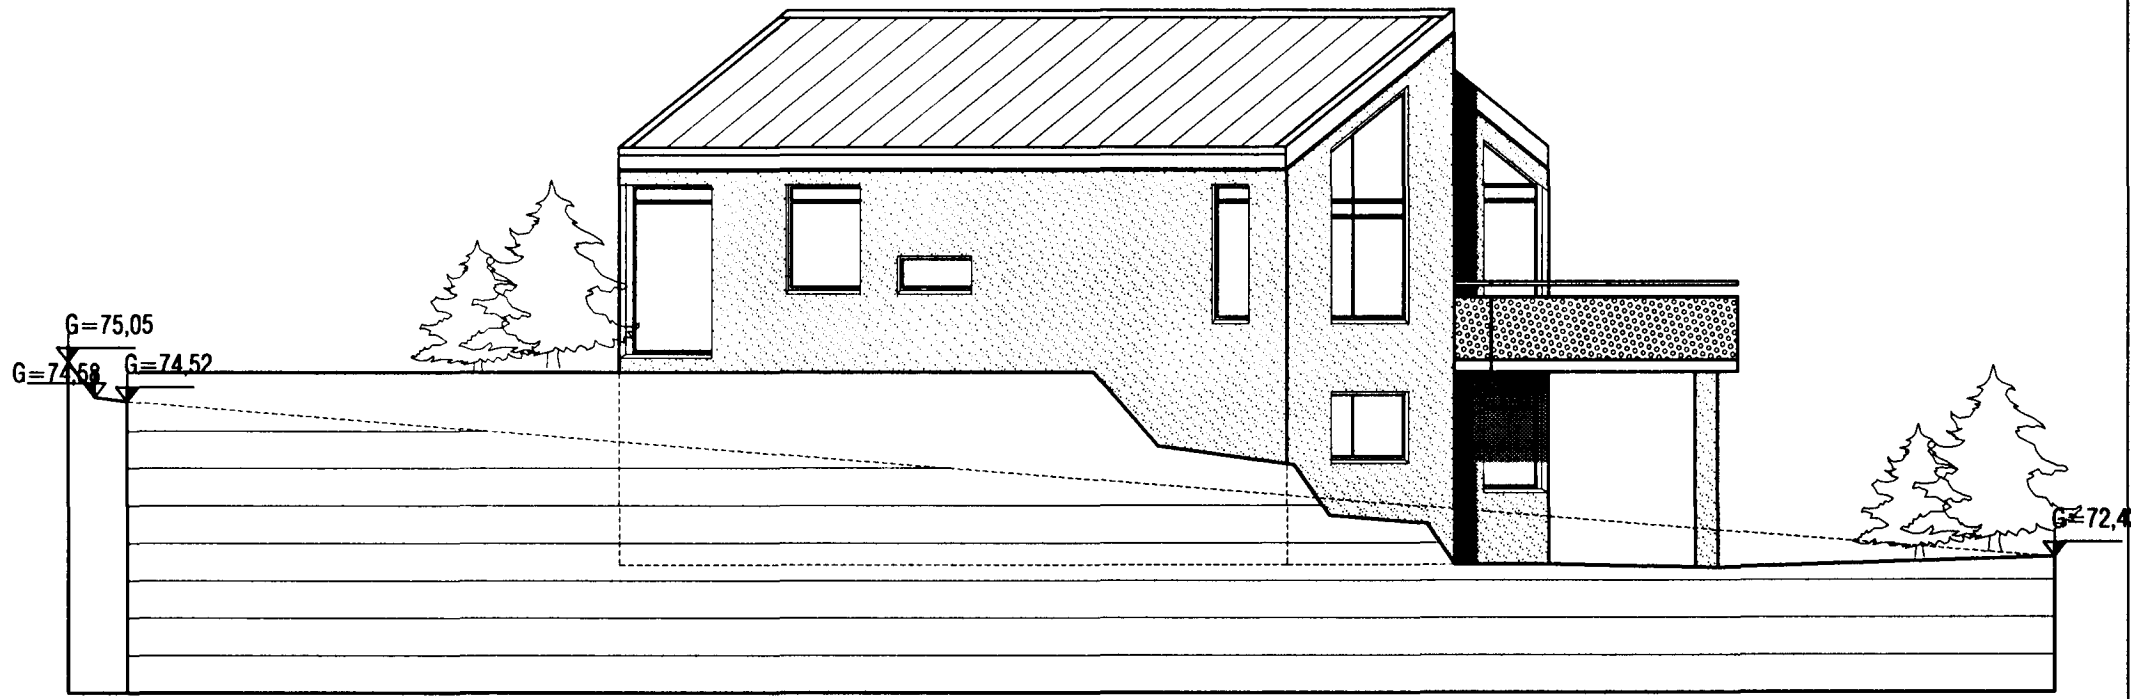

ÚTLIT NORÐUR HLIÐAR m.k.v 1:100

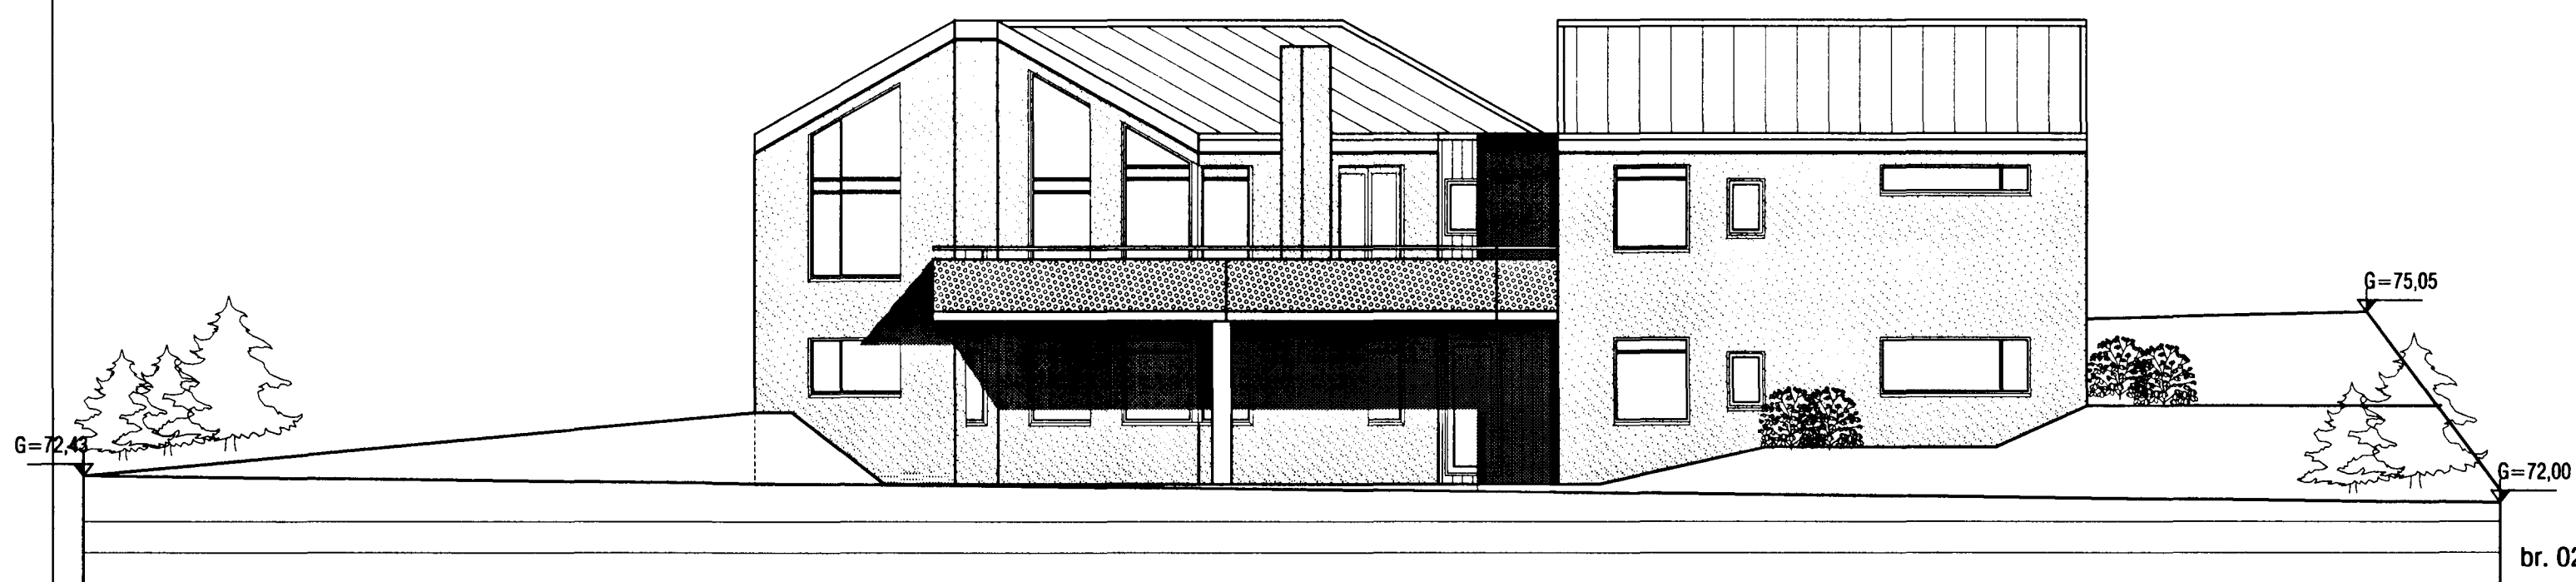

ÚTLIT VESTUR HLIÐAR m.k.v 1:100

br. 02/10/01. Kótar gólfplatna hækkaðir um 20 sm og salarhæð 2. hæðar lækkuð um 20 sm.

<b>VEKTOR</b> - hönnun og ráðgjöf - Nýbýlavegi 6, 200 Kópavogi.		Ríkharður Oddsson byggingafræðingur ÍD. 270261-6159 sími: 554-8650 fax: 554-8668.	ERLUÁS 19, HAFNARFIRÐI																	
Telkn. nr. Tíðisun á teikningu		Br.	Dags.	ÚTLIT																
Samþykkt <i>[Signature]</i>		<table border="1"> <tr> <td>Hannað</td> <td>RO</td> <td>Telknað</td> <td>RO</td> </tr> <tr> <td>Dagsetning</td> <td>09.07.'01</td> <td>Verk nr.</td> <td>A-01-07-26</td> </tr> <tr> <td></td> <td></td> <td>Mælikvarði</td> <td>1:100</td> </tr> <tr> <td></td> <td></td> <td>Telkn. nr.</td> <td>A-04</td> </tr> </table>			Hannað	RO	Telknað	RO	Dagsetning	09.07.'01	Verk nr.	A-01-07-26			Mælikvarði	1:100			Telkn. nr.	A-04
Hannað	RO	Telknað	RO																	
Dagsetning	09.07.'01	Verk nr.	A-01-07-26																	
		Mælikvarði	1:100																	
		Telkn. nr.	A-04																	