


Samþykkt barn
13. MAJ, 2002
Byggingafræðingur í Hafnarfirði
E. Kristján Þóráðsson

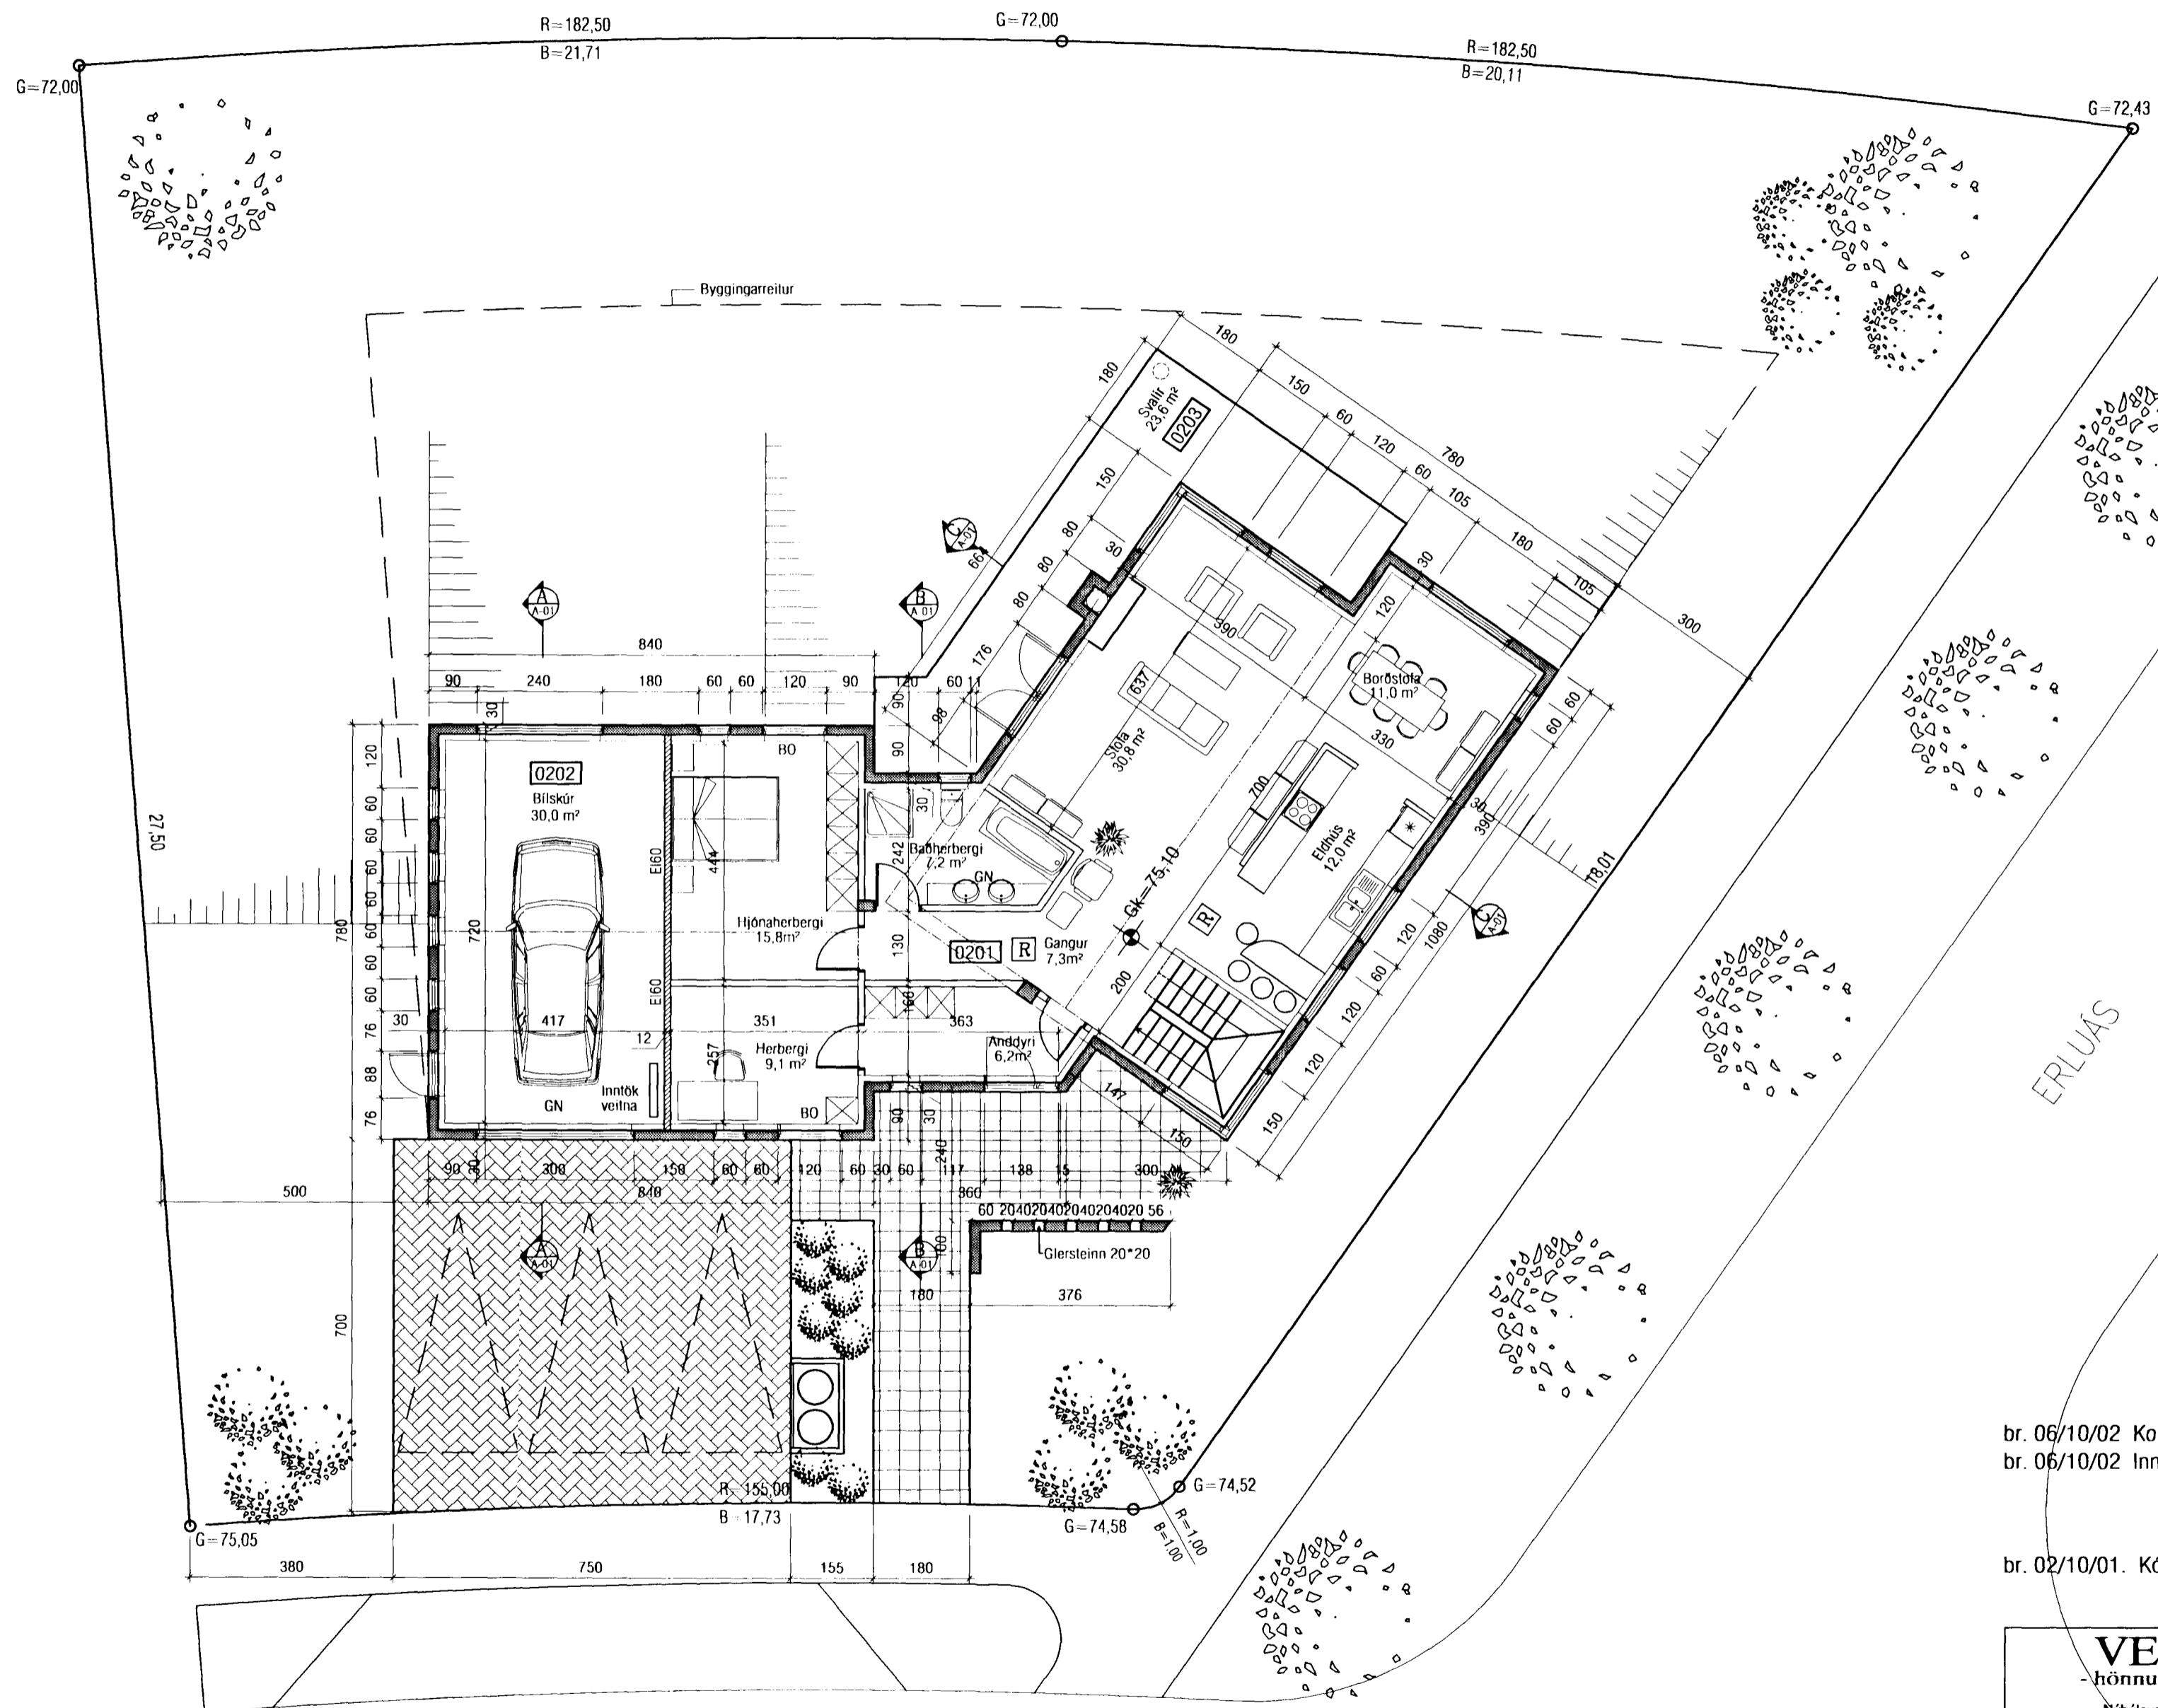

SKÝRINGAR:
ÞYKKT INNVEGGJA ER 120 MM
NEMA ANNAD KOMI FRAM.
HEILDARÞYKKT ÚTVEGGJA ER 300MM,
NEMA ANNAD KOMI FRAM
KLÆDNING LOFTA Í BILSKÚR
SKAL VERA Í FLOKKI 1.
EI 60 VEGGIR SKULU NÁ UPP Í
YSTU KLÆDNINGU PAKS

- br. 06/10/02 Komið fyrir skólvegg fyrir framan anddyri.
- br. 06/10/02 Innra skipulagi breytt: Hjónaherb. stækkað og gangur að bílskúr felldur út
- br. 02/10/01. Kótar gólfplatna hækkaðir um 20 sm og salarhæð 2. hæðar lækkuð um 20 sm.

GRUNNMYND 2. HÆÐAR m.k.v 1:100

<p>VEKTOR -hönnun og ráðgjöf - Nýbýlavegi 6, 200 Kópavogi.</p>		<p>Ráðharrur Oddsson byggingafræðingur Kl. 270261-5158 sími: 554-6650 fax: 554-6669.</p>		<p>ERLUÁS 19, HAFNARFIRÐI GRUNNMYND 2. HÆÐAR</p>	
Teikn. nr.	Tilvisun á teikningu	Br.	Dags.	Hannað	Teiknað
Samþykkt				RO	SM
Dagsetning	Verk nr.	Mælikvarði	Teikn. nr.		
09.07.'01	A-01-07-26	1:100	A-03		