



ÚTLIT AUSTUR HLIÐAR m.k.v 1:100

Samþykkt bann
 03 NOV. 2002
 Byggingatulltrúinn í Hafnarfirði
 F.h. Kristján Þorarínsson

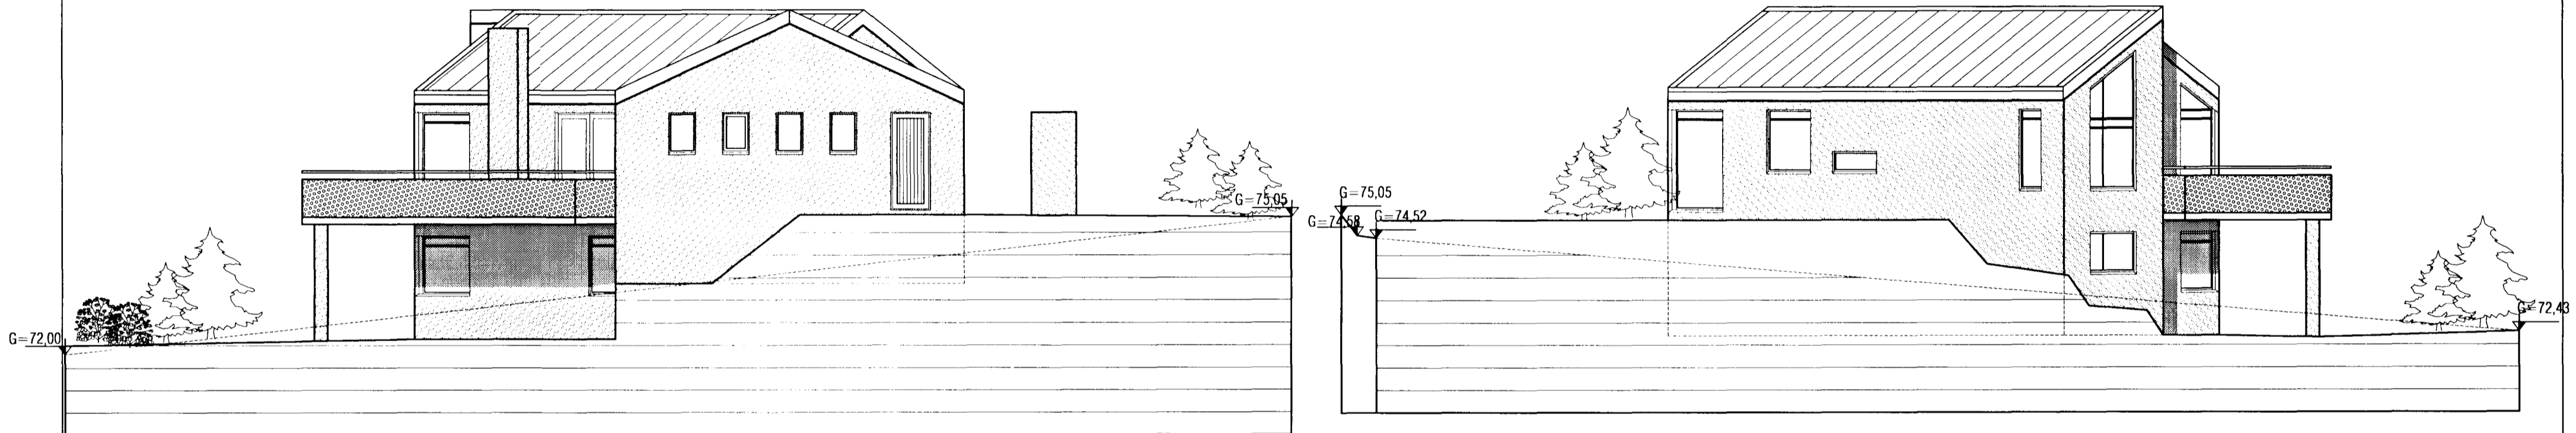

ÚTLIT SUÐUR HLIÐAR m.k.v 1:100


ÚTLIT NORÐUR HLIÐAR m.k.v 1:100

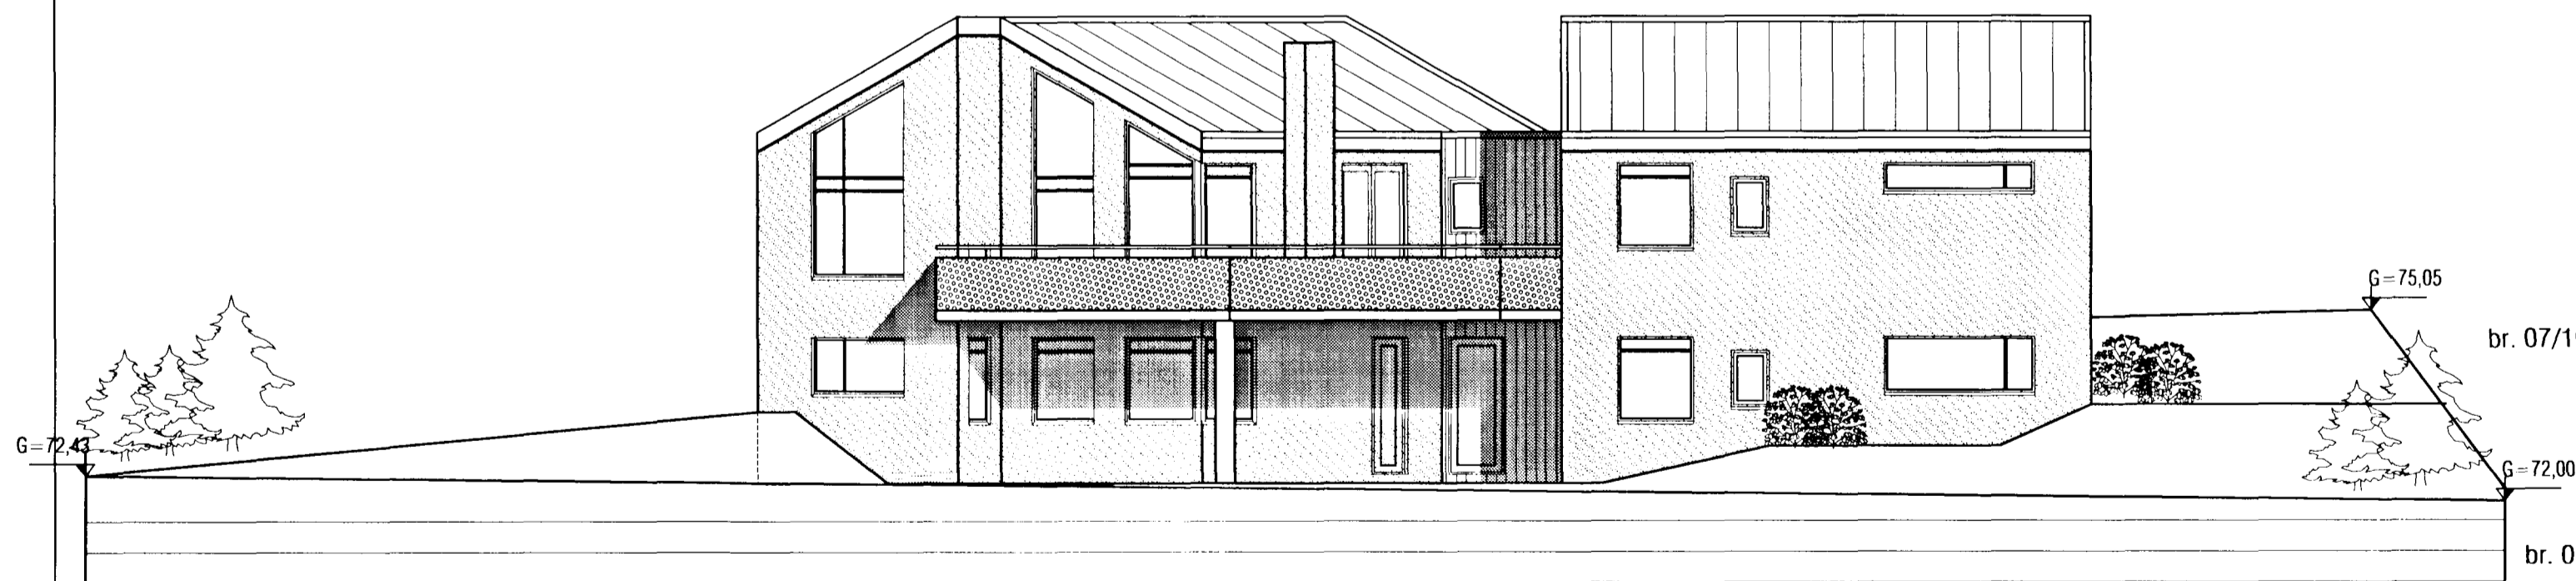

ÚTLIT VESTUR HLIÐAR m.k.v 1:100

br. 07/10/02. Komið fyrir skjólvegg fyrir framan anddyri og bætt við húrð úr sjónvarpsholi 1. hæðar.

br. 02/10/01. Kótar gólfplatna hækkaðir um 20 sm og salarhæð 2. hæðar lækkuð um 20 sm.

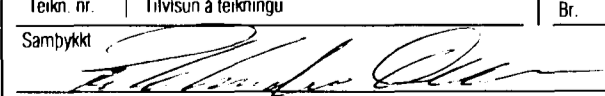VEKTOR - hönnun og ráðgjöf - Nýbýlavegi 6, 200 Kópavogi.		Ríkharður Oddsson byggingafræðingur Kl. 270261-5159 sími: 554-6650 fax: 554-6669.	ERLUÁS 19, HAFNARFIRÐI	
		ÚTLIT		
Teikn. nr.	Tilvísun á teikningu	Br.	Dags.	
Samþykkt 				
Hannað	RO	Teiknað	RO	
Dagsetning	09.07.'01	Verk nr.	A-01-07-26	Mætlíkvæði
			1:100	Teikn. nr.
				A-04