


AFSTÖÐUMYND MKV. 1:500

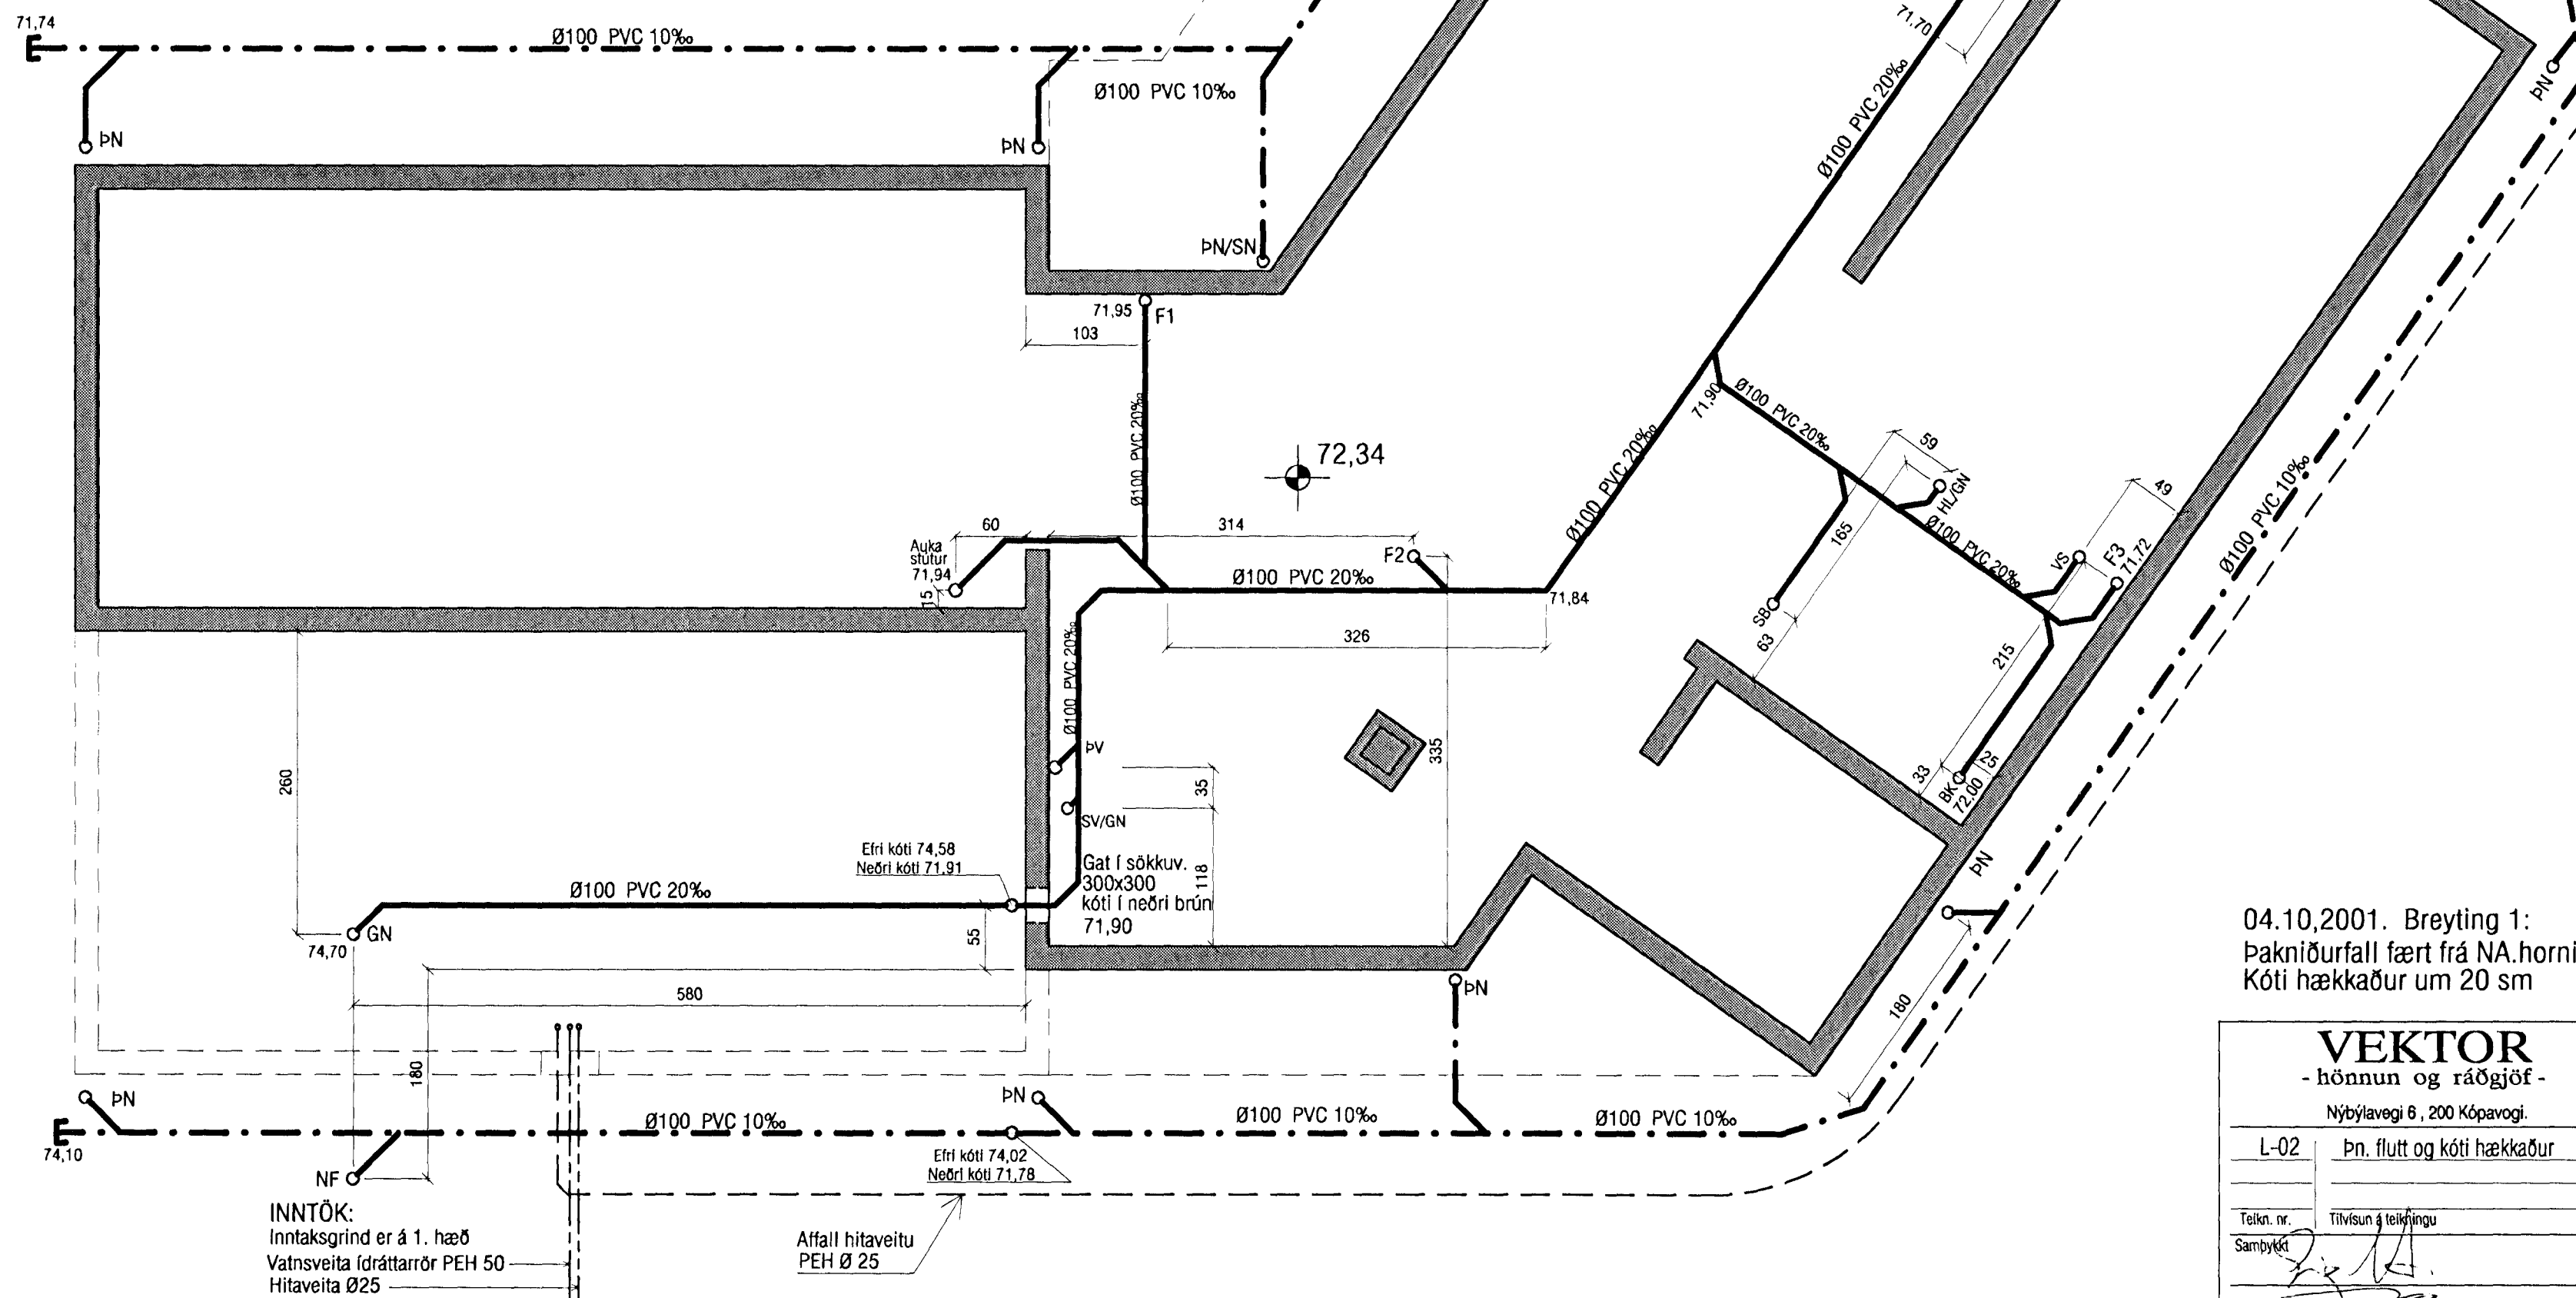

INNTÖK:
Inntaksgrind er á 1. hæð
Vatnsveita ídráttarrör PEH 50
Hitaveita Ø25

Afall hitaveitu
PEH Ø 25

04.10.2001. Breyting 1:
Þakniðurfall fært frá NA.horni inn á vegg.
Kóti hækkaður um 20 sm

Samþykkt þann
16 OKT. 2001
F.h. Sigurbjartur Halldórsson

VEKTOR -hönnun og ráðgjöf - Nýbýlavegi 6, 200 Kópavogi.		Sigurbur Halsteinsson byggingatekniráðgjafi Kl. 030859-7749 sími: 554-6650 fax: 554-6668.	
L-02	Þn. flutt og kóti hækkaður	Br.1	04.10.'01
Teikn. nr.	Tilvísun á teikningu	Br.	Dags.
Samþykkt	<i>[Signature]</i>		

ERLUÁS 19, HAFNARFIRÐI.			
FRÁRENNSLISLAGNIR Í SÖKKLI			
Hannað	VB/RO	Teiknað	S.M.
Dagsetning	13.07.'01	Verk nr.	A-01-07-26
Mælikvarði	1:50/1:500	Teikn. nr.	L-02