ERLUÁS 1 HAFNARFIRÐI.

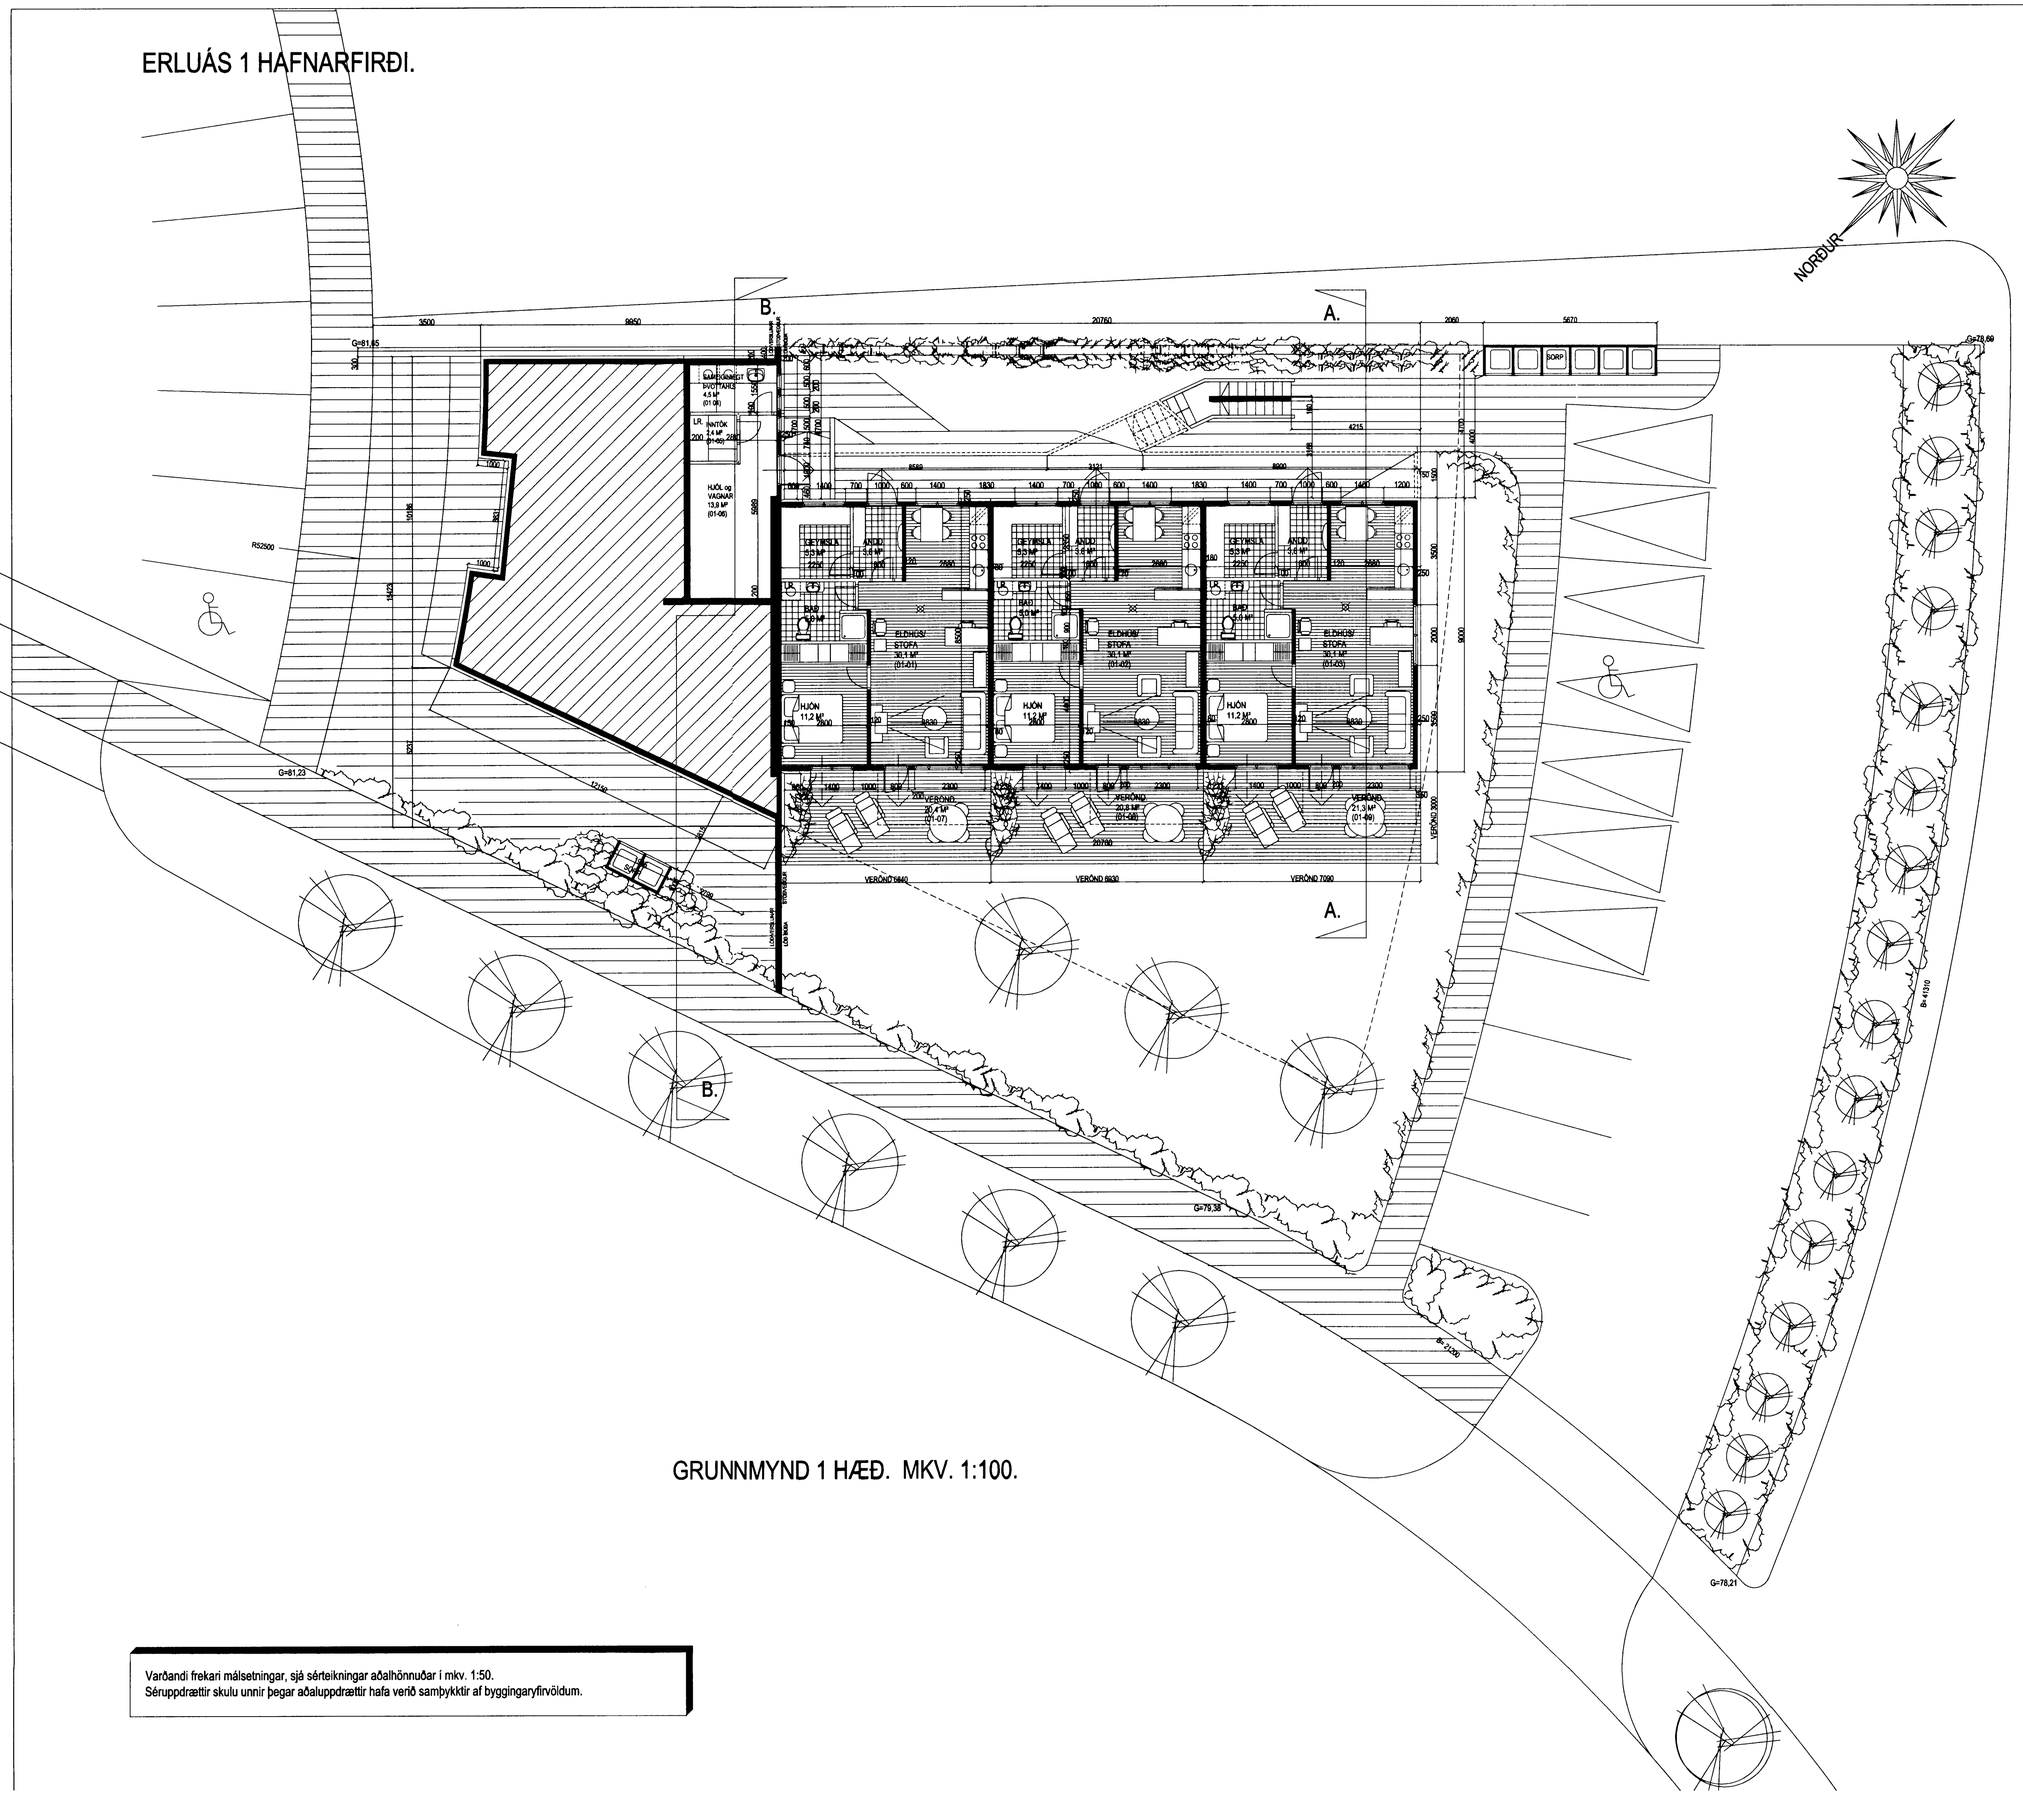

GRUNNMYND 1 HÆÐ. MKV. 1:100.

Byggingarfulltrúi samþykkir erindið.

18 FEB. 2003

Bent skal á að samþykkt þessi verður ekki virk, fyrr en eftir skráningu eignaskipta-yfirlýsingarinnar hjá Fasteignamati ríkisins og þinglýsingu hennar.

"SORPGEYMSLUR/ SORPFLOKKUN)
Við það er miðað að sorpflokkun eigi sér stað vegna byggingarinnar, sbr gr. 84.10 í byggingareglugerð, og samþ. bæjarstjórnar Hafnarfjarðar og "Staðardagskrár 21".
Að mati Gámaþjónustunnar sem sér um sorphirðu í Hafnarfirði, og eru sérfræðingar á því sviði, telja þeir að fyrirkomulag eins og hér er sýnt fullnægi þeim áformum sem hér á undan er rætt um.

Varðandi frekari málsetningar, sjá sérteikningar aðalhönnuðar í mkv. 1:50.
Séruppdrættir skulu unnir þegar aðaluppdrættir hafa verið samþykktir af byggingaryfirvöldum.

ERLUÁS 1 HAFNARFIRÐI.

Sigurður Þorvarðarson byggingafræðingur bfí.
Teiknistofan Strandgötu 11 220 Hafnarfirði.
STH. teiknistofan ehf. kt. 510298-2769. Kt. aðalhönnuðar: 141250-4189.
Sími: 5651510. Netfang: teiknistofan@islandia.is

Skýringar:	Aðaluppdráttur.
Teikning:	GRUNNMYND (KJALLAR/ 1. HÆÐ.)
Mælikvarði:	1 : 100.
Undirskrift:	12/2 03
Blað nr: 2 af 4.	Dagsetning: 21 maí 2002.
Breytt. Reyndarteikningar gerðar 25.10.2002.	