


GRUNNMYND 2 HÆÐ
NÁNARI MÁLSETNING SJÁ TEIKN. V-2 1:50

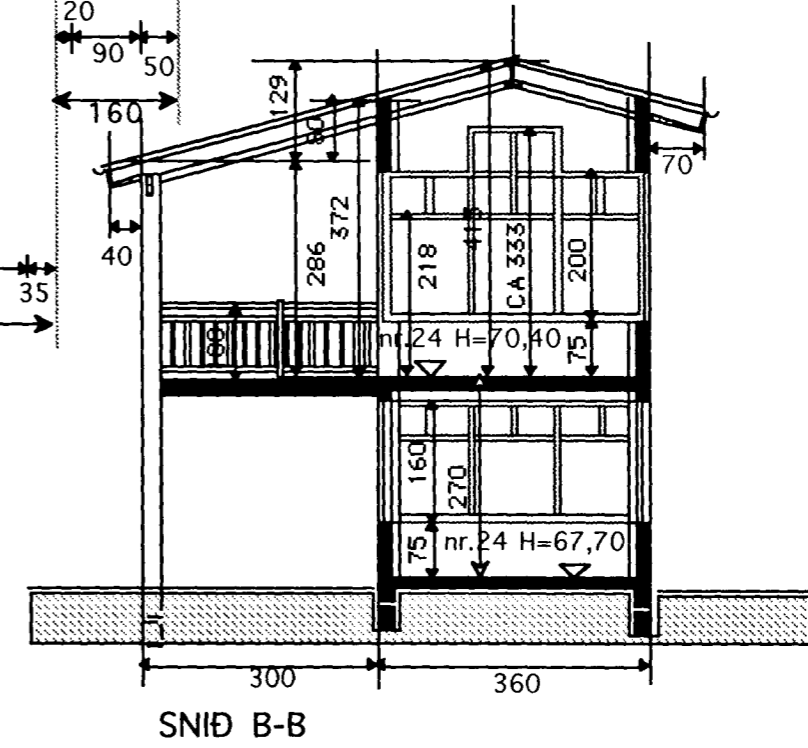


SNÍÐ B-B

Kónunartölur


U-gildi (W/m² K) T_i = >18 C°

Þak	0,2
Útveggir	0,4
léttir útveggir	
einangraðir í grind	0,3
Gluggar (karmar, gler, vegið m.t K-gler)	2,0
Hurðir	3,0
Gólf á fyllingu	0,3
Útveggir vegið meðaltal	0,85
Allt gler er K-gler	

BREYTT 28. nóv. 2001
Sótt er um leyfi til að breyta áður samþykktum teikningum. Húsið minnkað. Útbygging bilgeymslu fram að götu tekin af, auk þess minnkar dýpt hússins um 40 cm úr 10 m í 9,6 m

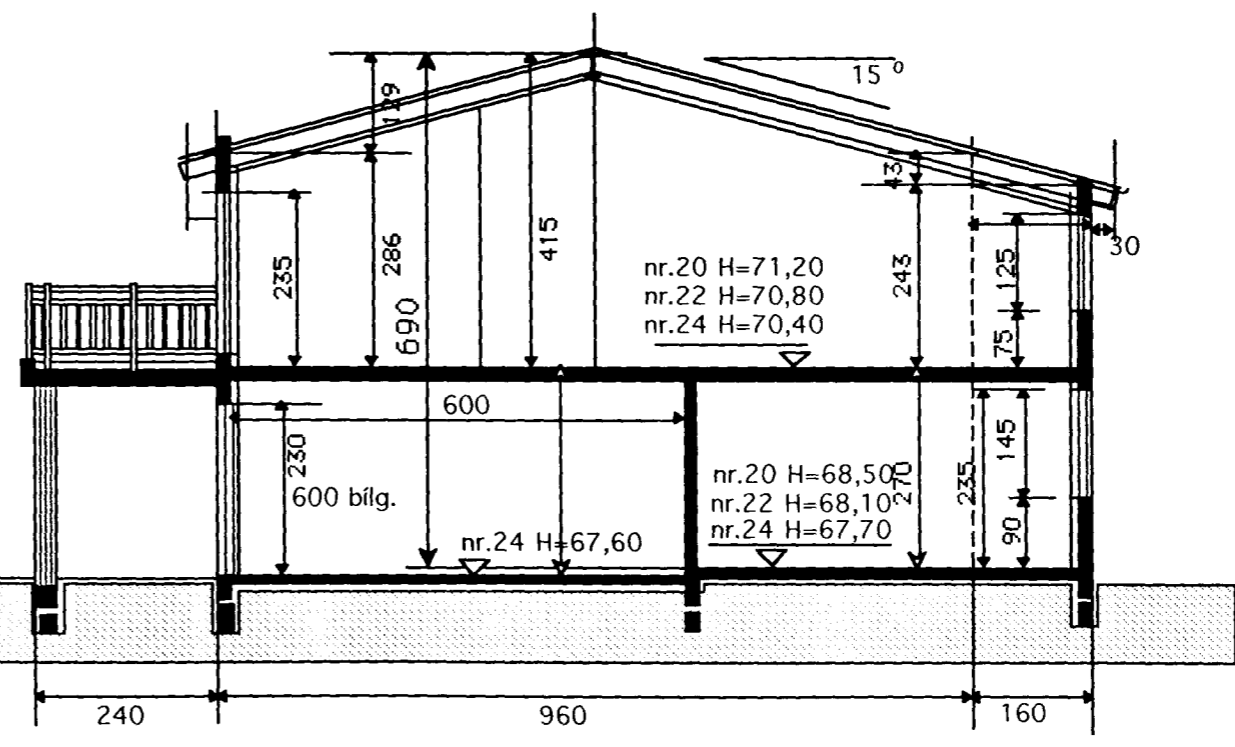

SNÍÐ A-A

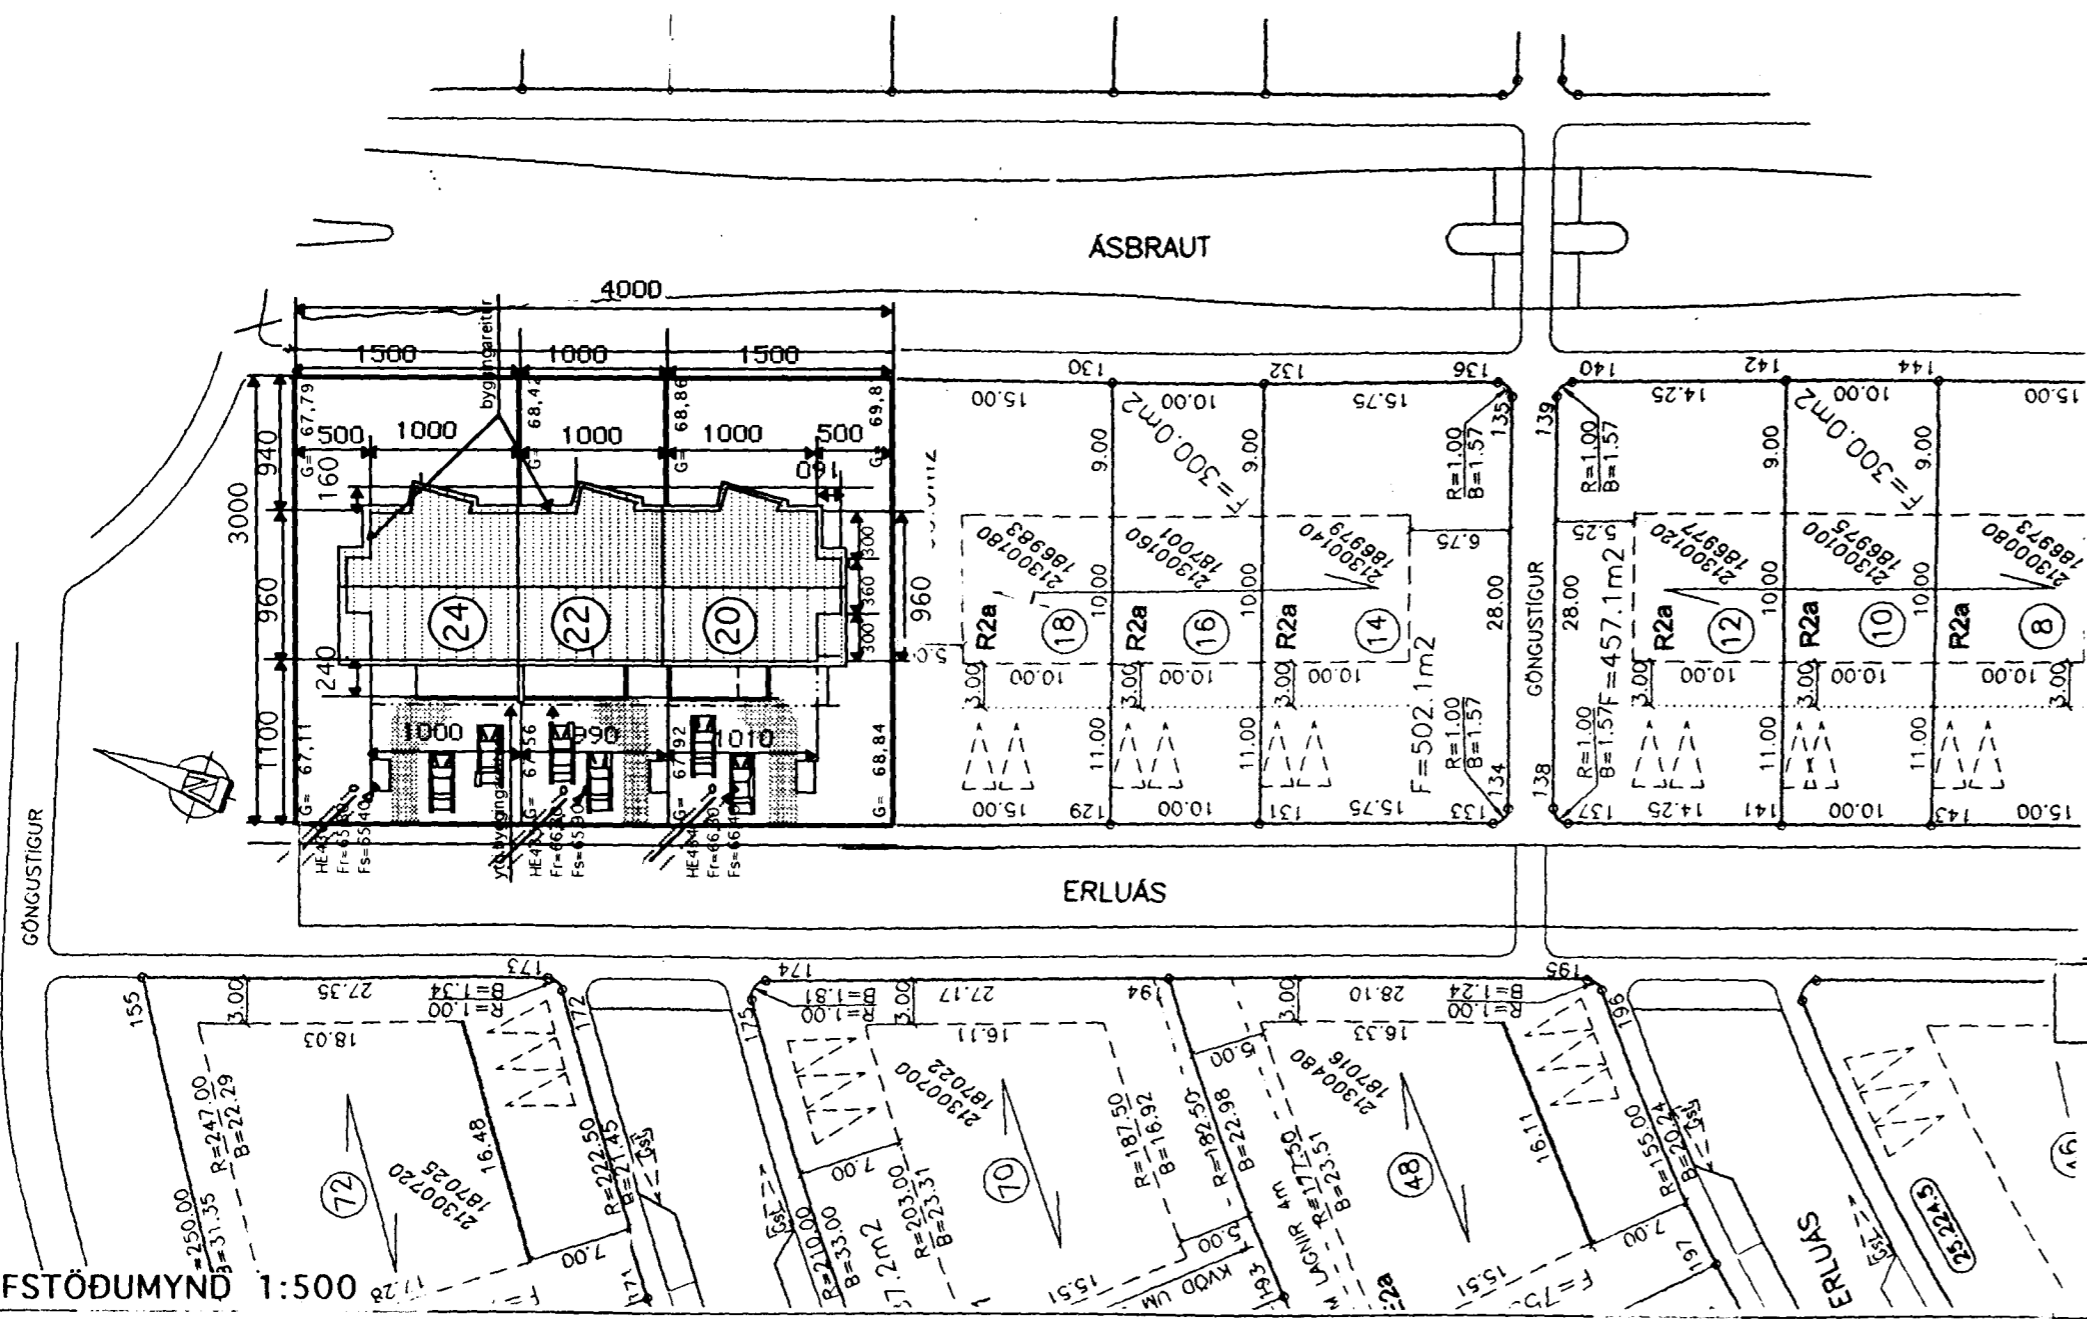

AFSTÖÐUMYND 1:500

	Verkefni	ERLUÁS 20-22-24 HAFNARFIRÐI
	Heiti	GRUNNMYND 2 HÆÐ SNÍÐ AFSTÖÐUMYND
kvarði	1:100	verk.nr 200034
dags.	9 JÚLÍ. 2001	dags br. 28 NÓV. 2001
hönnun	G. G.	teikn nr
teikn	G. G.	A-2

Hringbraut 17 220 Hafnarfirði
s. 555-2020 FAX 555-2021
Gísli G. Gunnarsson BFI kt. 020649-2409
kvardi@vortex.is