



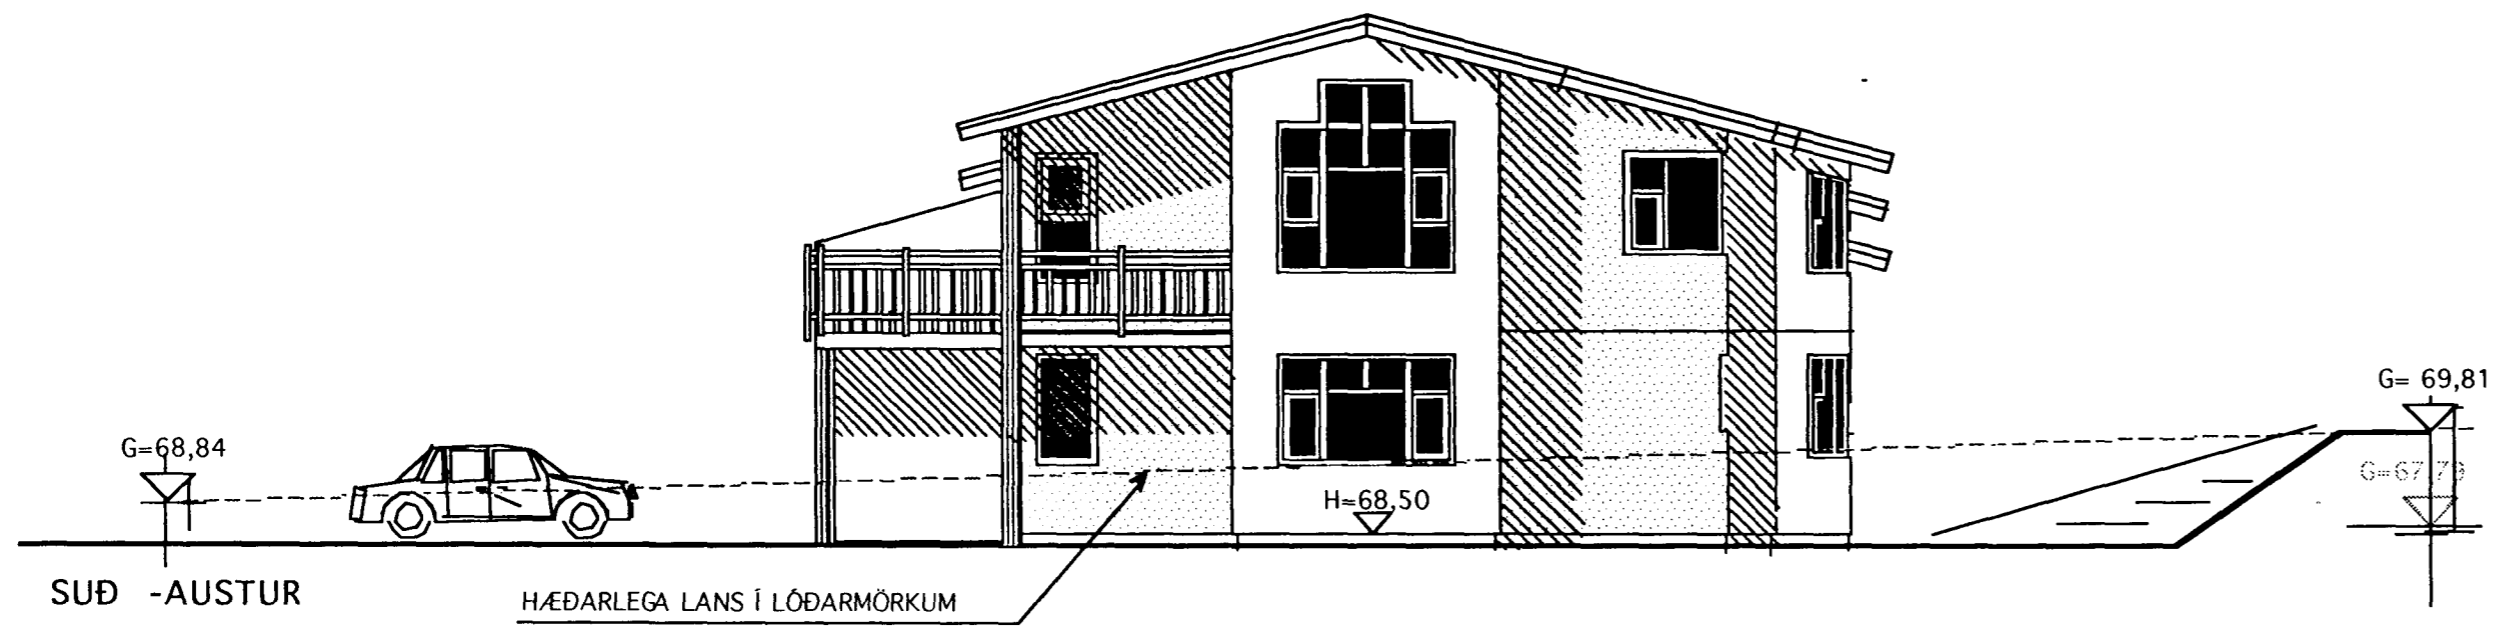

Samþykkt þann

07. DES. 2001

Byggingafulltrúinn í Hafnarfirði
F.h. Kristján Þórarinnsson

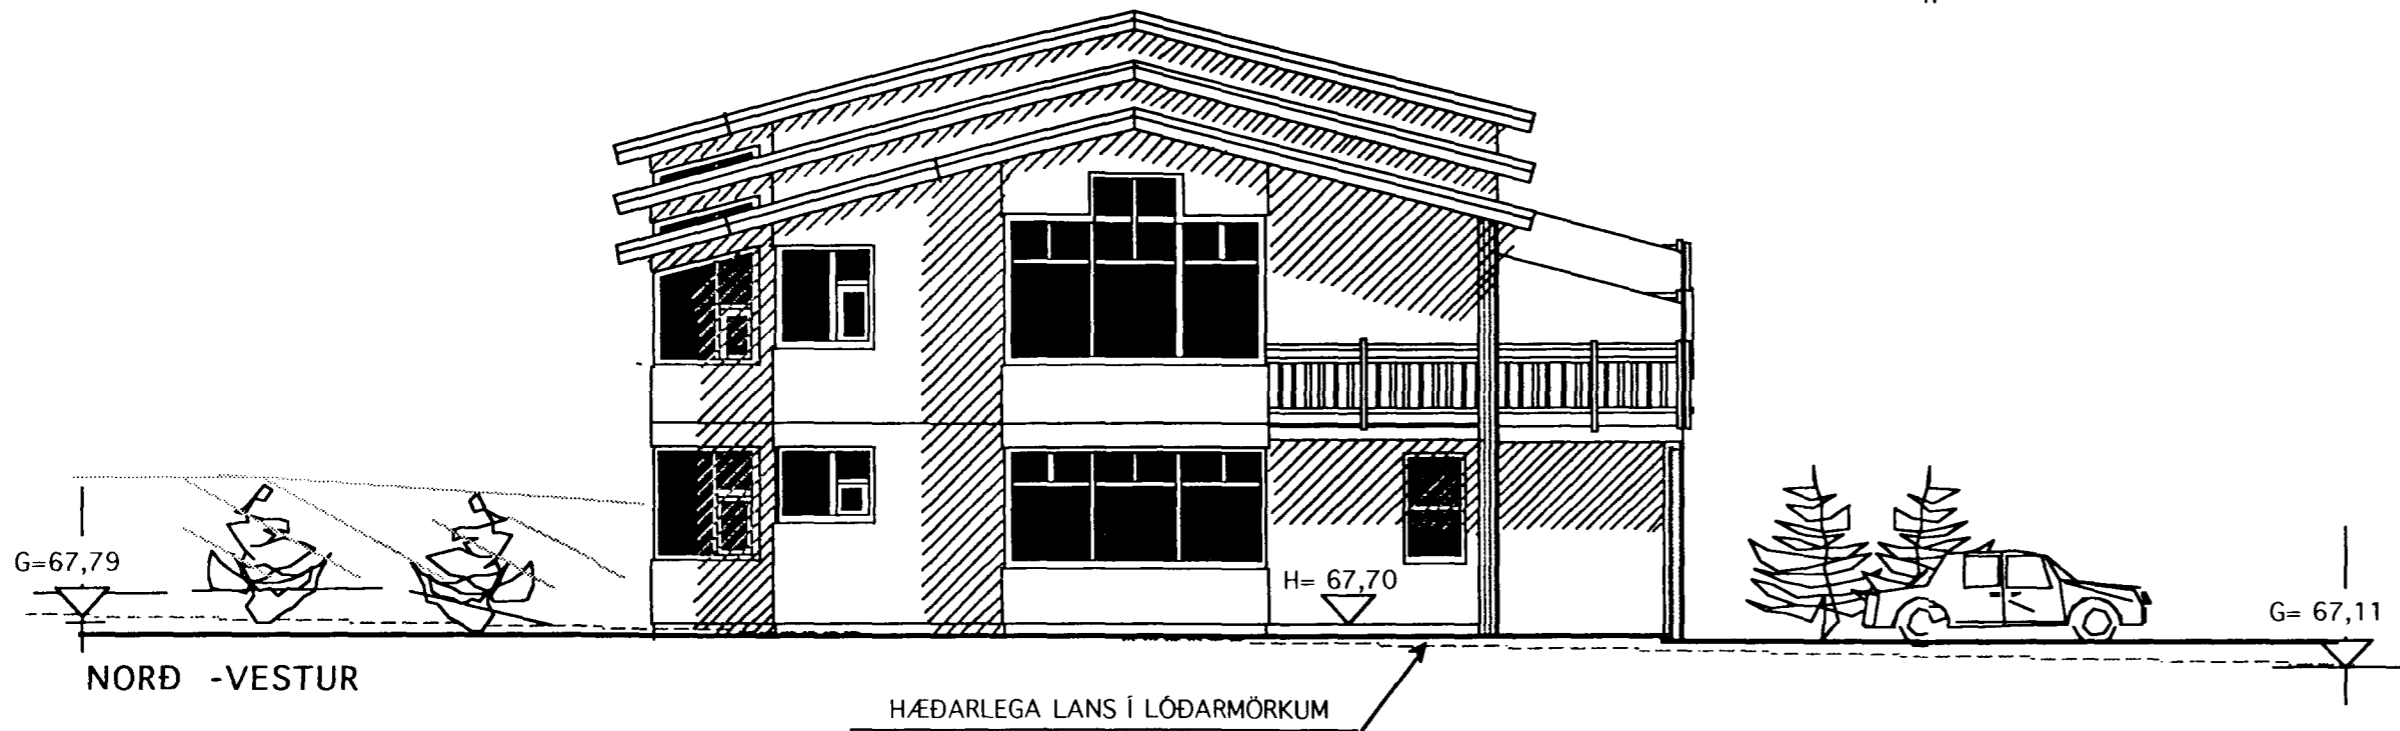

Skráningartafli: ERLUÁ 24, Hafnarfirði				Skrásetjari: Konráð Karl Þakvínsson													
Landsnúmer: 186989				Kennitala: 15.04.46-7189													
Matshlutanúmer: 01				Útgáfa: 4.01													
Uppskipting og lýsing				Dags.: 30.11.2001													
D0	D1	D2	D3	D4	D5	D5M	D6	D7	D8	D9	D10a	D10b	D11	D12	D16	D17	
Lokun	Rými hæð-röð	Notkun tess	Höfuð-Notkun	Eignar-hald	Boerfötur m²	Miljöfötur m²	Stígar m²	Op m²	Brúfötur m²	Brúfötur sk. = 1,8	Salarhæð min	Salarhæð max	Brúð rúmmál m³	Netfötur m²	Brú fatarmál m²	Reiðmála skiptarúmmál m³	Skipta-rúmmál m³
		Matshluti			206,8	0,0	6,1	6,1	200,7	0,0			680,6	172,2	200,7		571,718
		Botn											21,2				
	01	1. hæð			106,1	0,0	6,1	0,0	106,1	0,0			289,1	86,1	106,1		
A	0101	Íbúð	N	0201	79,7		6,1		79,7		2,70	2,70	215,2	62,5	79,7	2,70	168,750
A	0102	Bílgæymsla	B	0102	26,4				26,4		2,70	2,70	73,9	23,8	26,4	2,70	63,720
	02	2. hæð			100,7	0,0	0,0	6,1	94,6	0,0			370,3	86,1	94,6		
A	0201	Íbúð	N	0201	100,7			6,1	94,6		2,43	4,20	370,3	86,1	94,6	3,68	316,848
B	0202	Svallir	S	0201	4,7				4,7							1,00	4,700
C	0203	Svallir	S	0201	17,7				17,7							1,00	17,700
Athugasemdir																	
Samsægnir samva																	
Eignarhald																	
	Eignar-hald	Notkun tess	Brú fatarmál m²	Skipta-rúmmál m³	Skrægn m²	Skrægn og sameign m²											
	0102	Bílgæymsla		26,4	63,720	63,720											
	0201	Íbúð		174,3	507,998	507,998											
		Alls		200,7	571,718	571,718											

BREYTT 28 nóv. 2001
 Sótt er um leyfi til að breyta áður samþykktum teikningum. Húsið minnkað. Útbygging bílgæymslu fram að götu tekin af, auk þess minnkar dýpt hússins um 40 cm úr 10 m í 9,6 m

TEIKNISTOFAN 	Verkefni	ERLUÁS 20-22-24 HAFNARFIRÐI
	Heiti	ÚTLITSMYNDIR SKRÁNINGARTÖFLUR
kvarði	1:100	verk.nr
dags.	9 JÚLÍ..2001	dags br. 28 NÓV.2001
hönnun	G. G.	teikn nr
teikn	G. G.	A-4

Hringbraut 17 220 Hafnarfirði
 s. 555-2020 FAX 555-2021
 Gísli G. Gunnarsson BFI kt. 020649-2409
 kvardi@vortex.is