




GRUNNMYND 2 HÆÐ
NÁNARI MÁLSETNING SJÁ TEIKN. V-2 1:50

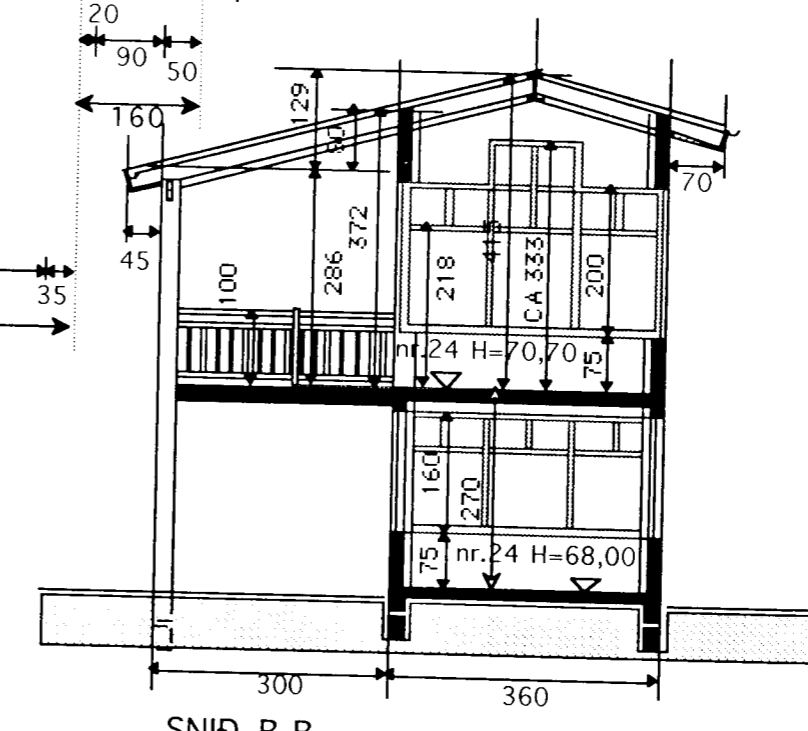

SNID B-B

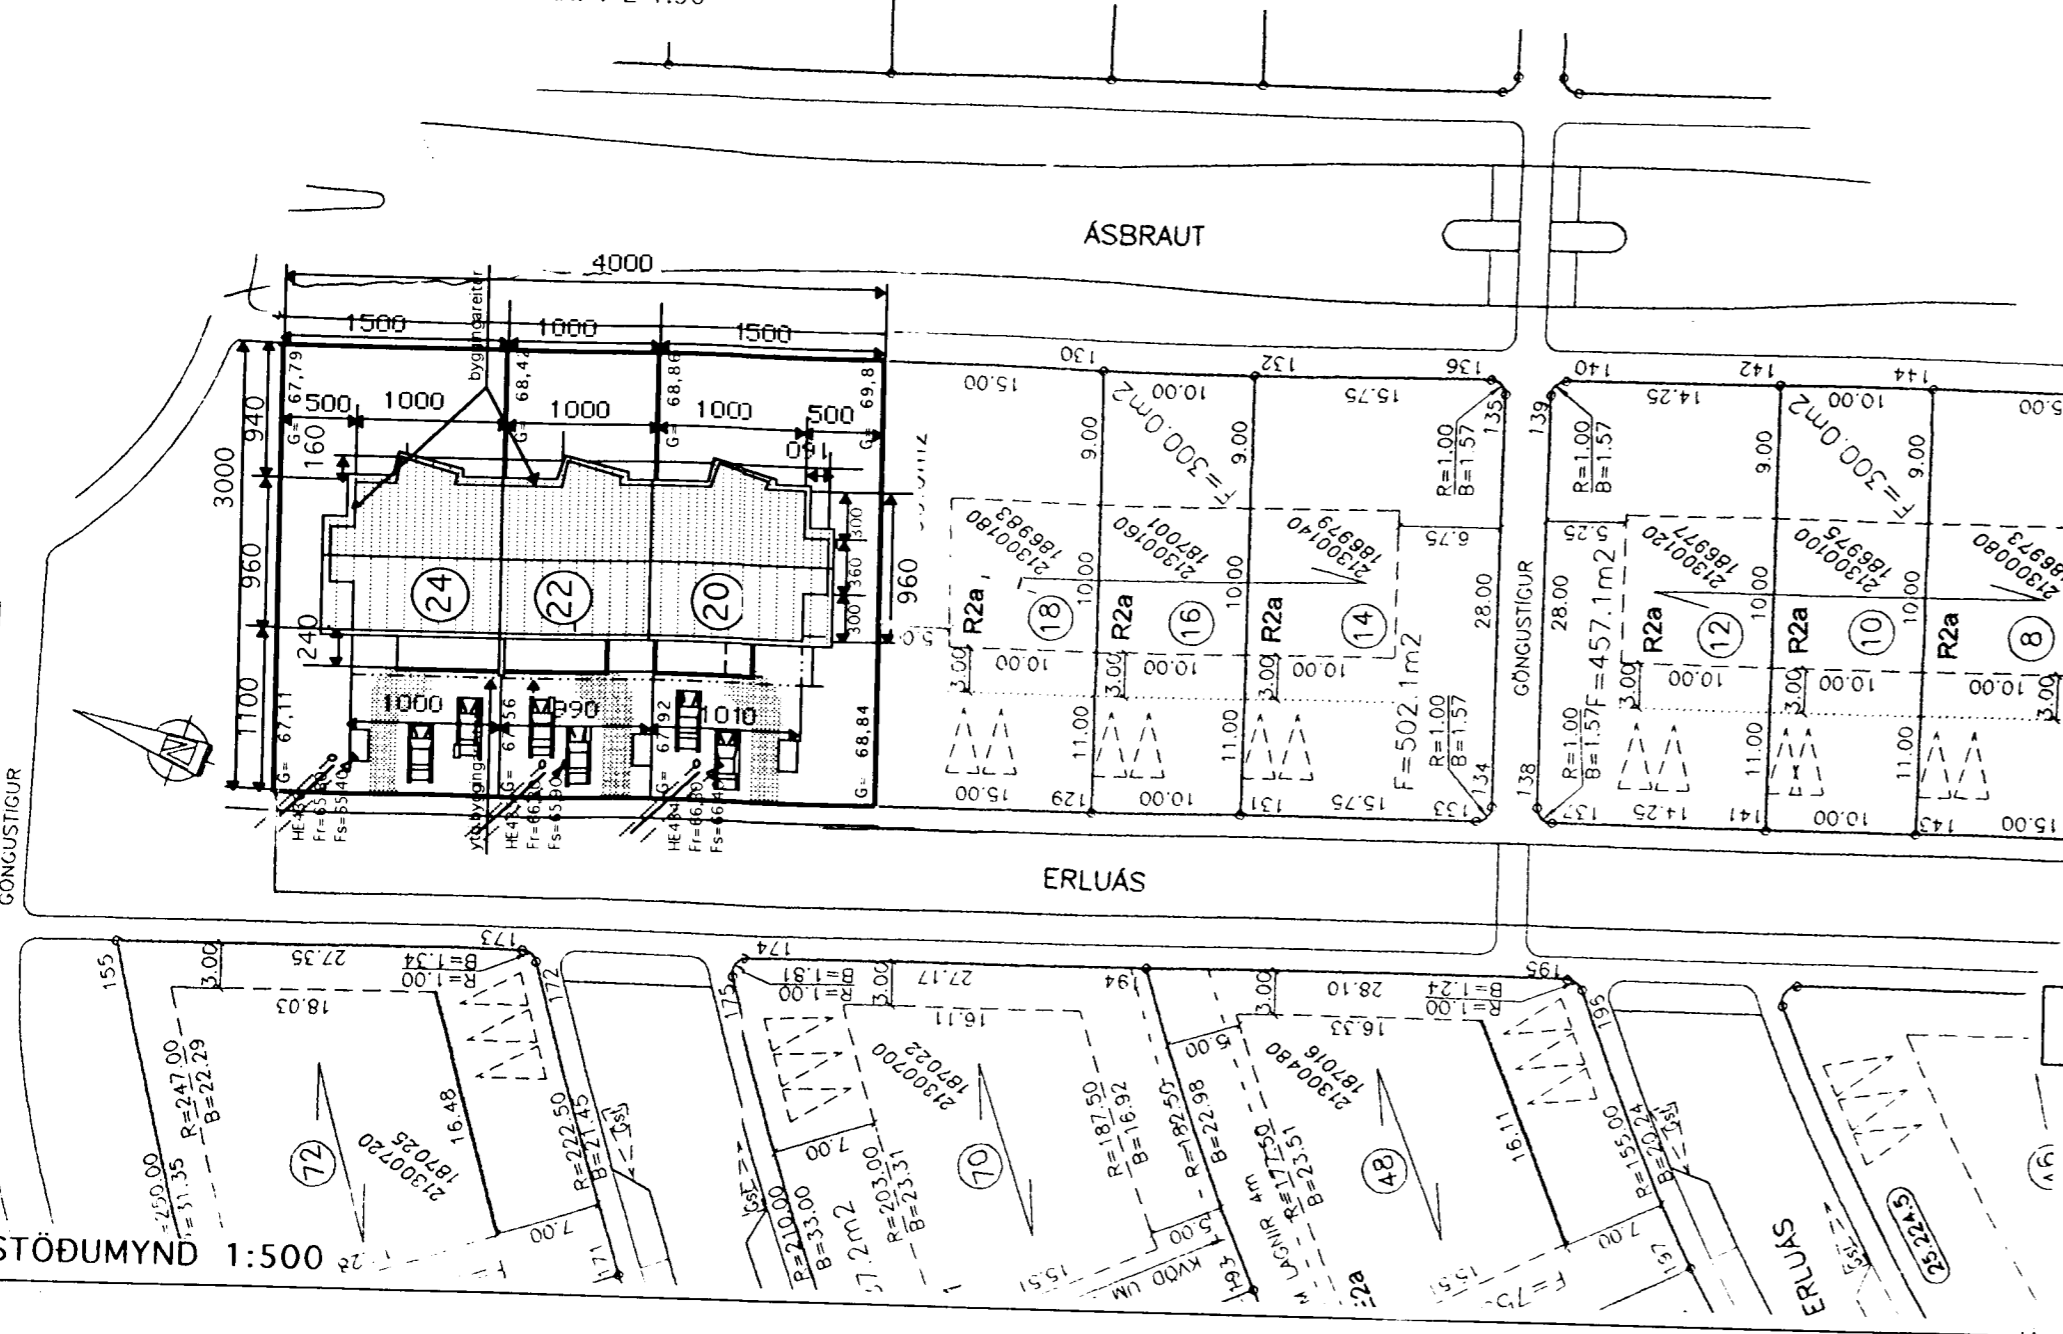

AFSTÖÐUMYND 1:500

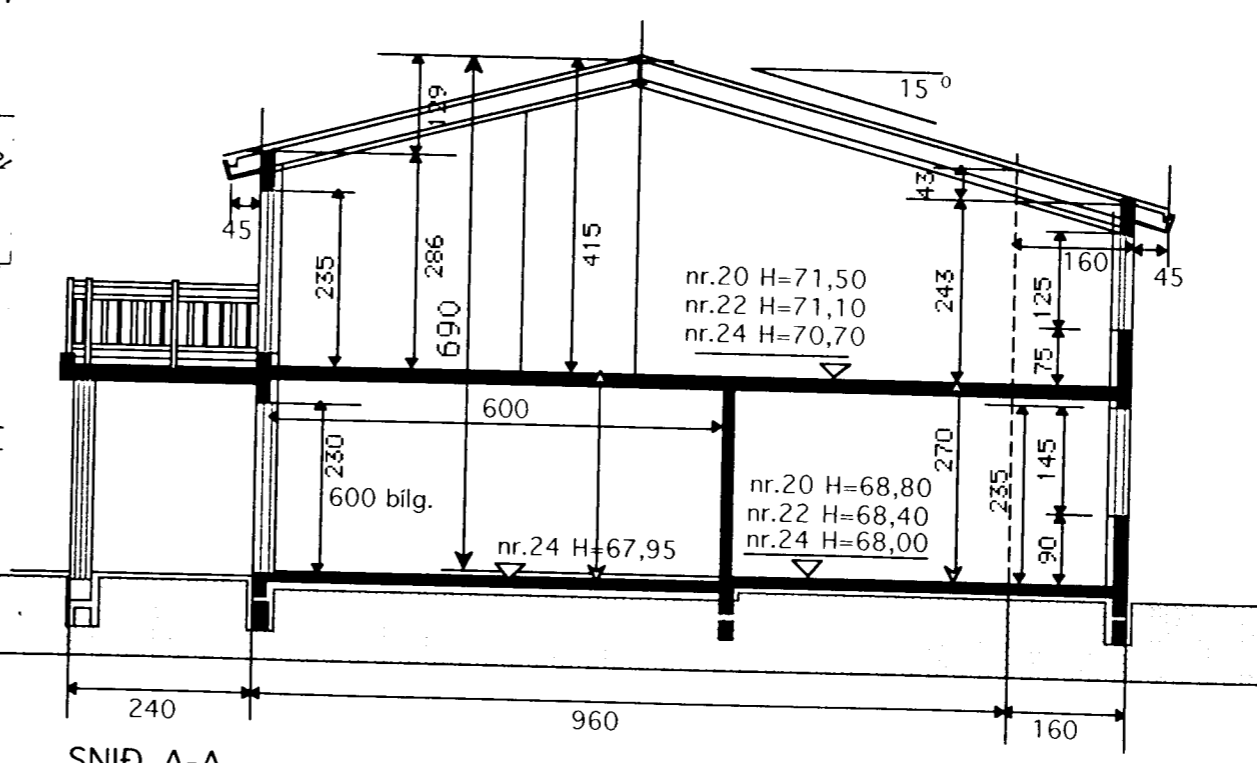

SNID A-A

Kónunartölur

U-gildi(W/m² K) T_i = >18 C°

Þak	0,2
Útveggir	0,4
léttir útveggir	
einangraðir í grind	0,3
Gluggar(karmar, gler, vegið m.t K-gler)	2,0
Hurðir	3,0
Gólf á fyllingu	0,3
Útveggir vegið meðaltal	0,85
Allt gler er K-gler	

BREYTT 31 júlí. 2002
Sótt er um leyfi til að breyta áður samþykktum teikningum. H-kóti hækkaður um 30 cm. Mænin erþá í ætlaðri. hæð. Minniháttar breytingar á gluggum þakkanti breytt, falin renna.

	Verkefni	ERLUÁS 20-22-24 HAFNARFIRÐI
	Heiti	GRUNNMYND 2 HÆÐ SNID AFSTÖÐUMYND
kvarði	1:100	verk.nr 200034
dags.	9 JÚLÍ.2001	dags br. 31 júlí. 2002
hönnun	G. G.	teikn nr
teikn	G. G.	A-2

Hringbraut 17 220 Hafnarfirði
s. 555-2020 FAX 555-2021
Gisli G. Gunnarsson BFI kt. 020649-2409
kvardi@verfex.is