




Samþykkt þann

04 OKT. 2001

Byggingafulltrúinn í Hafnarhöfði
F.h. Kristján Þórarinnsson

KJP

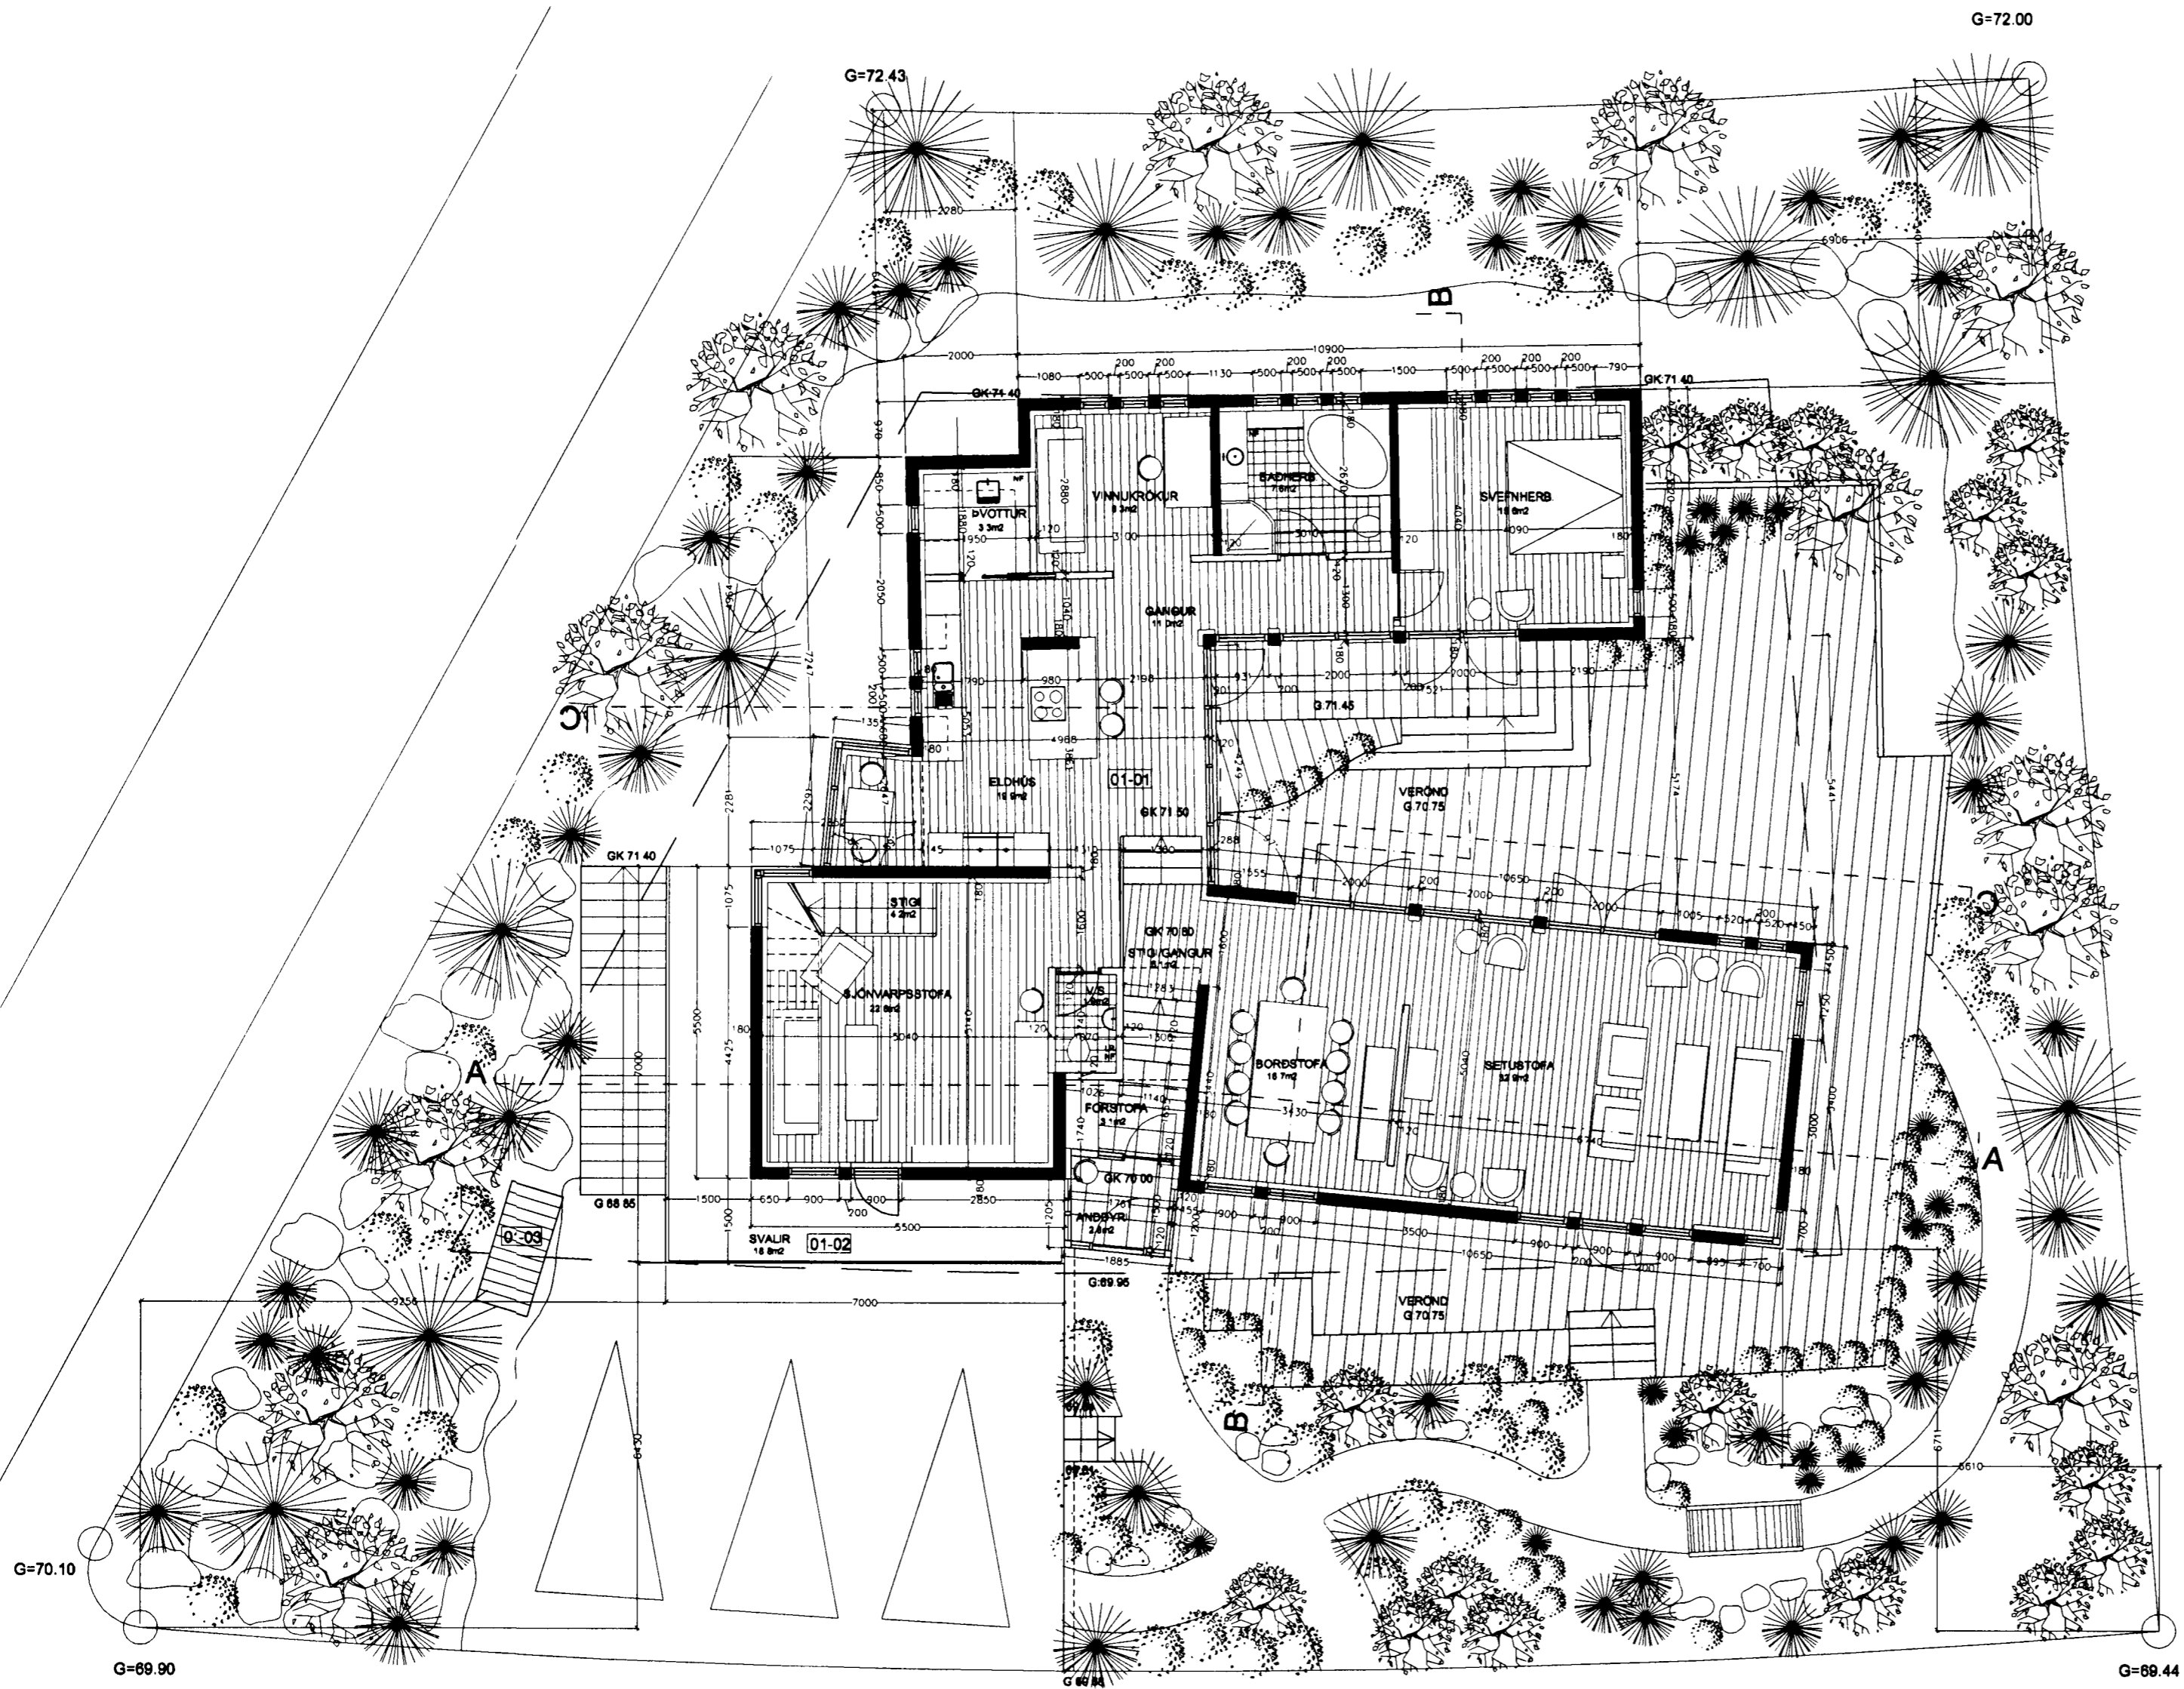

Breytt 01.10.2001
Glugg í borðstofu felldur út, stiga upp á 2. hæð breytt.

Sigríður Ólafsdóttir 071070-5069

<p>ERLUÁS 21, HFJ. GRUNNMYND 1. HÆÐAR</p> <p>MÆLKVARÐI: 1:100 DAGS: 28.08.2001</p>	<p>SIGRÍÐUR ÓLAFSDÓTTIR ARKITEKT FAÍ</p> <p>RÁNARGÖTU 42 101 RVK Sími: 551-3788 e-mail: arkitek@shof.is</p> <p>TEIKNING NR. 1.01</p>
---	--